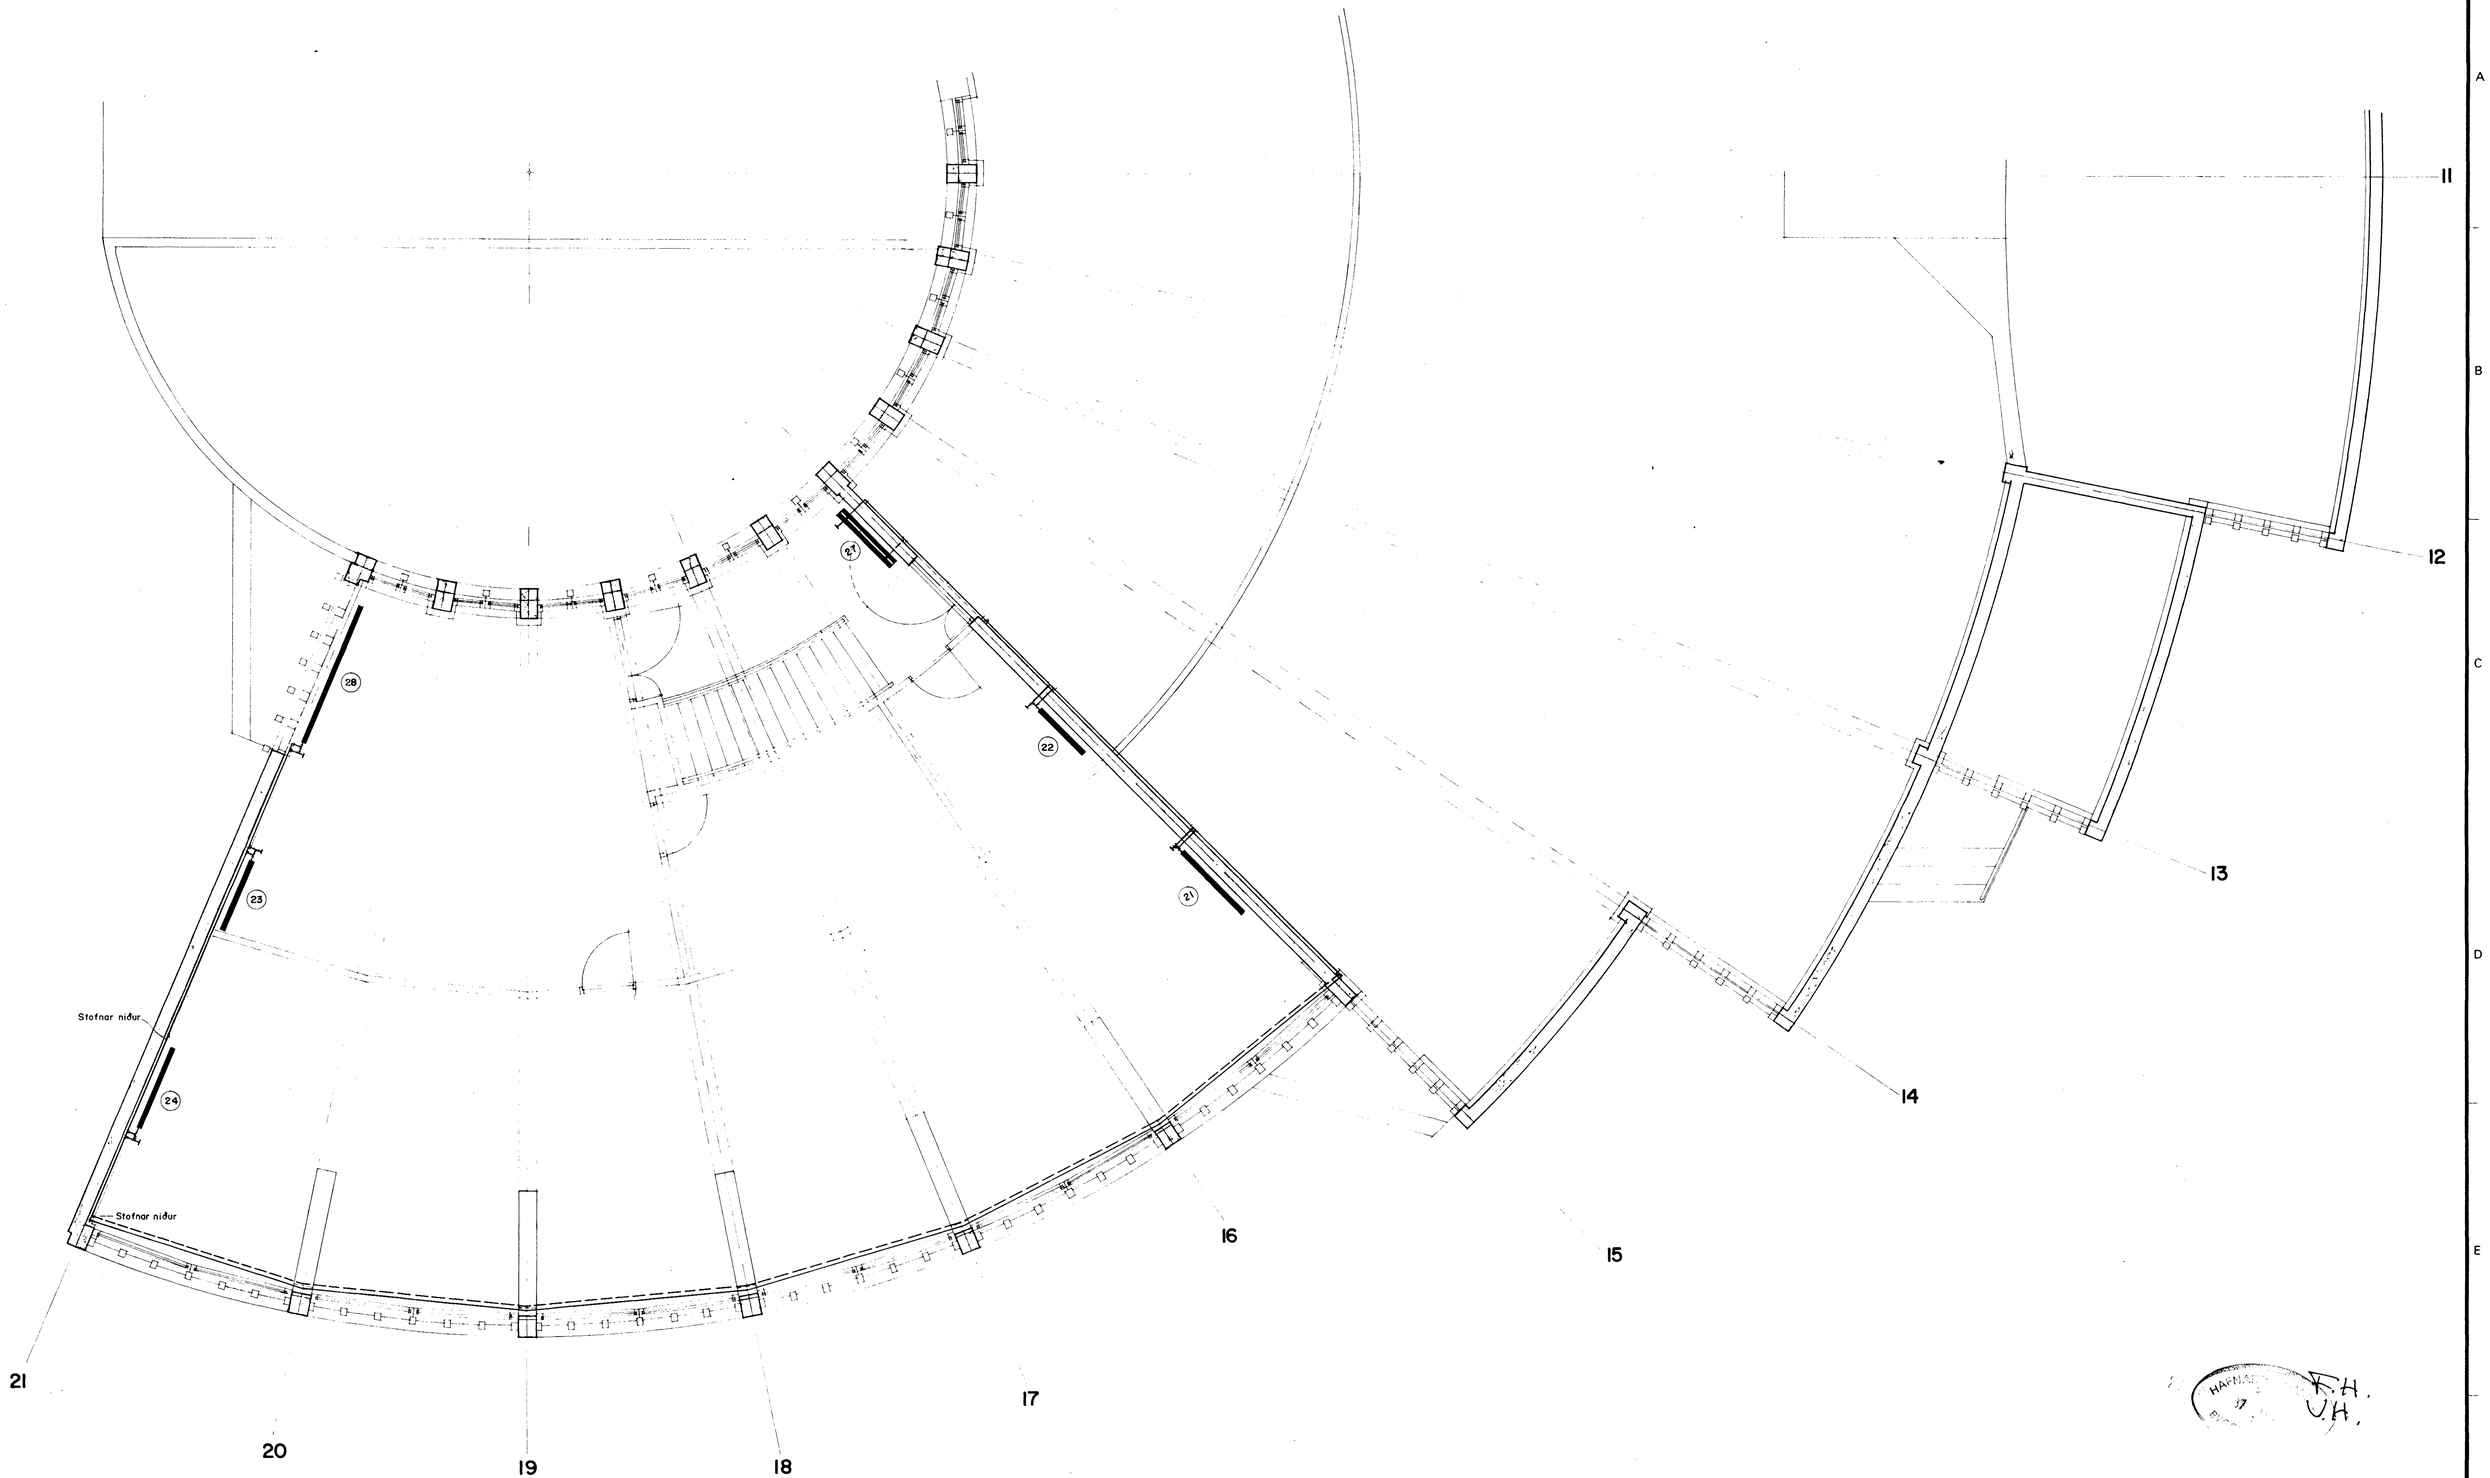

Teikn. nr.	Tilvísun á teikningu
8R-26	RÚMMYND NEYSLUVATNSLAGNA
8R-27	RÚMMYND OFNA
8R-25	OFNALISTI

Br.	Dags.	Eðli breytingar	Br.	Yf.	Samþ.
A	7.4.'87	BREYTT TIL SAMRÆMIS VIÐ ENDANLEGA PÍPULÖGN			

Mkv. 1:50

Vörpun

VERKFRÆÐISTOFA GUÐMUNDAR & KRISTJÁNS hf

VERKFRÆÐIRÁÐGJAFAR FRV

Laufásvegi 12
Pósthólf 5 121 Reykjavík Sími 26022

KIRKJA VÍÐISTAÐASÓKNAR

GRUNNMYND 2. HÆÐAR.
OFNA-OG HREINLÆTISLAGNIR

Hannað	Teiknað	Yfirfarið	Samþykkt	Dags.	Teikn. nr.	Blað nr.
JGE.	GS.			15.10.'86	8R-21A	af