



Samþykkt á fundi bygginga-
nefndar þ. 23.9.81
4/11-1981
BYGGINGAFULLTRÚIN
Í HAFNARFIRDI
E. Jónsson

28/4/83 - Spennb. skolettim & tegund
er
(undir öllu höndum)

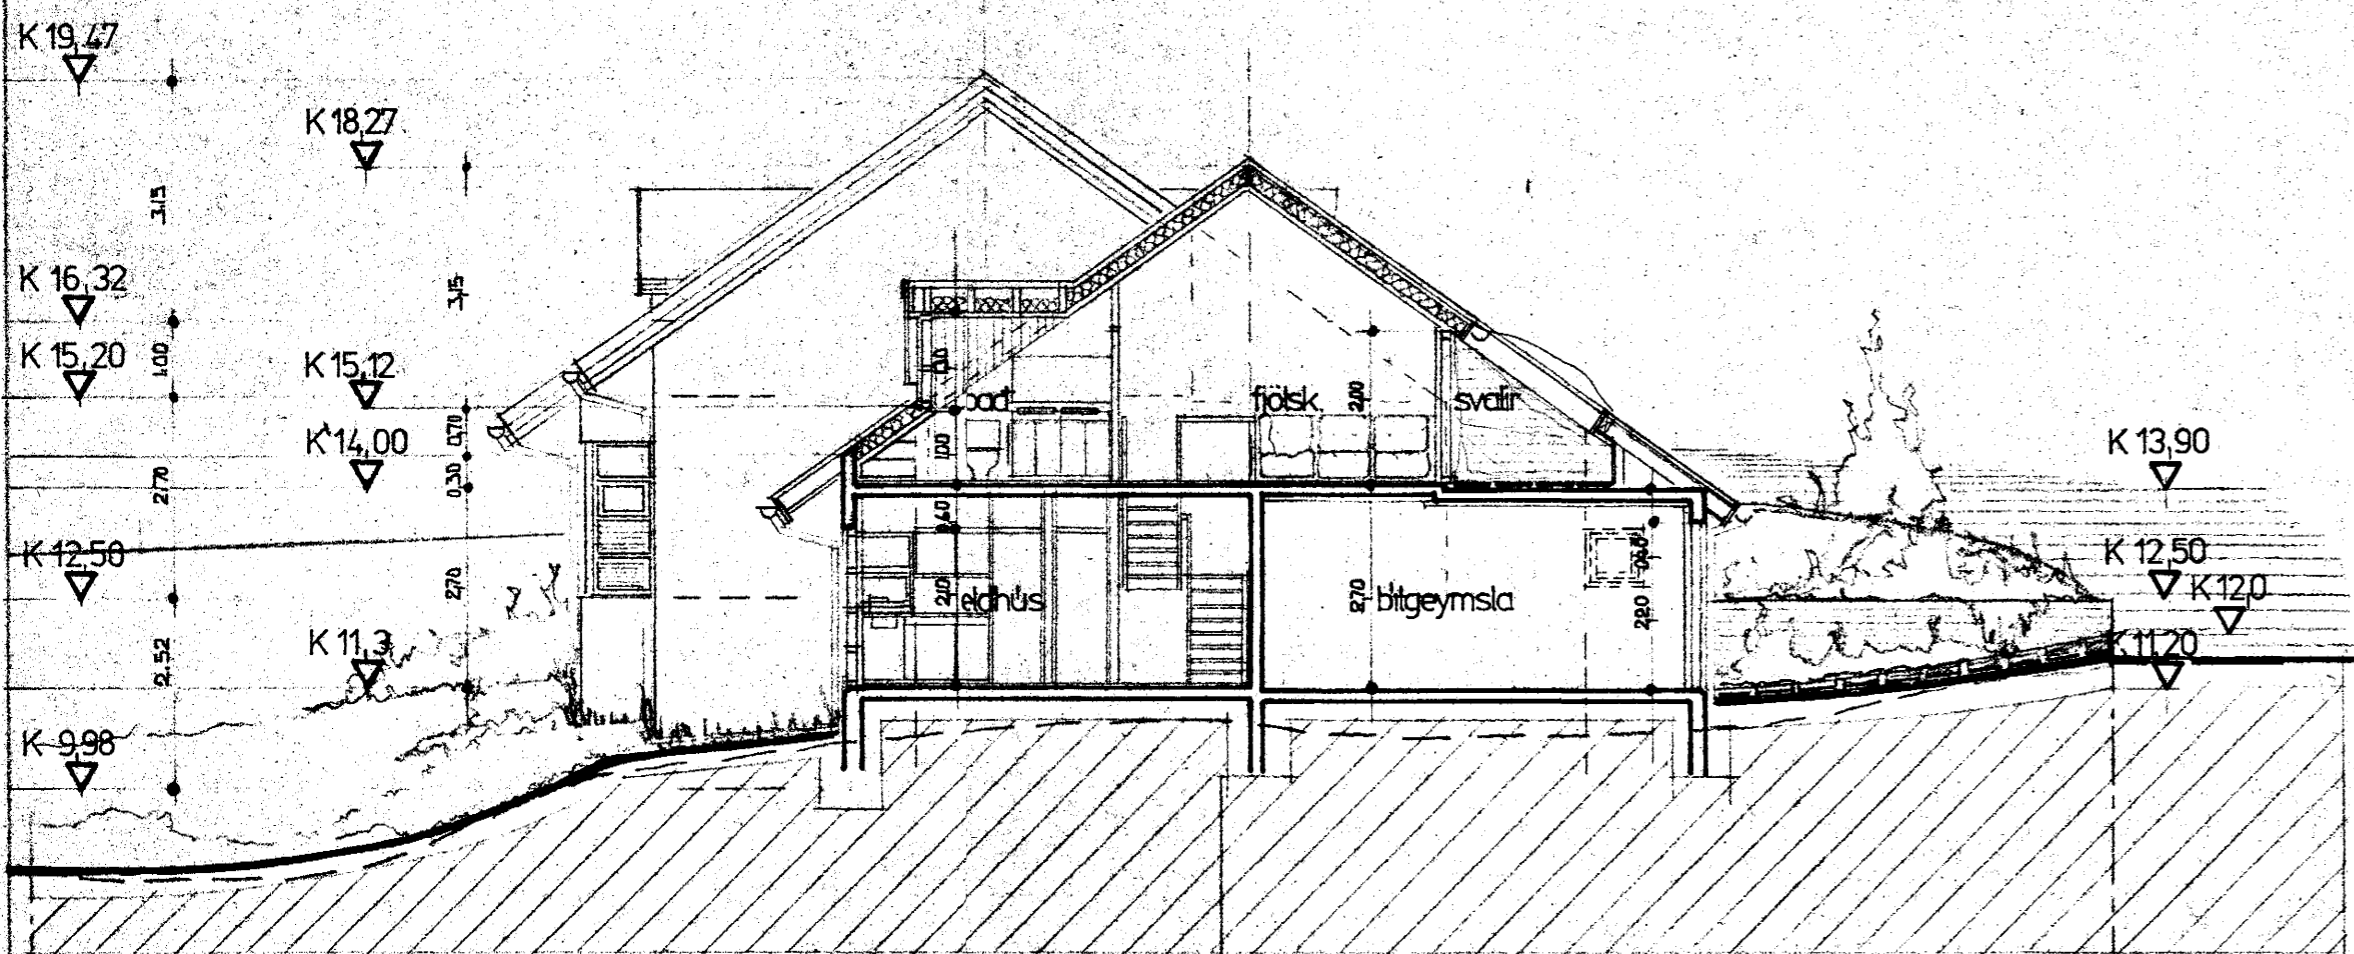


sneiðing a-a

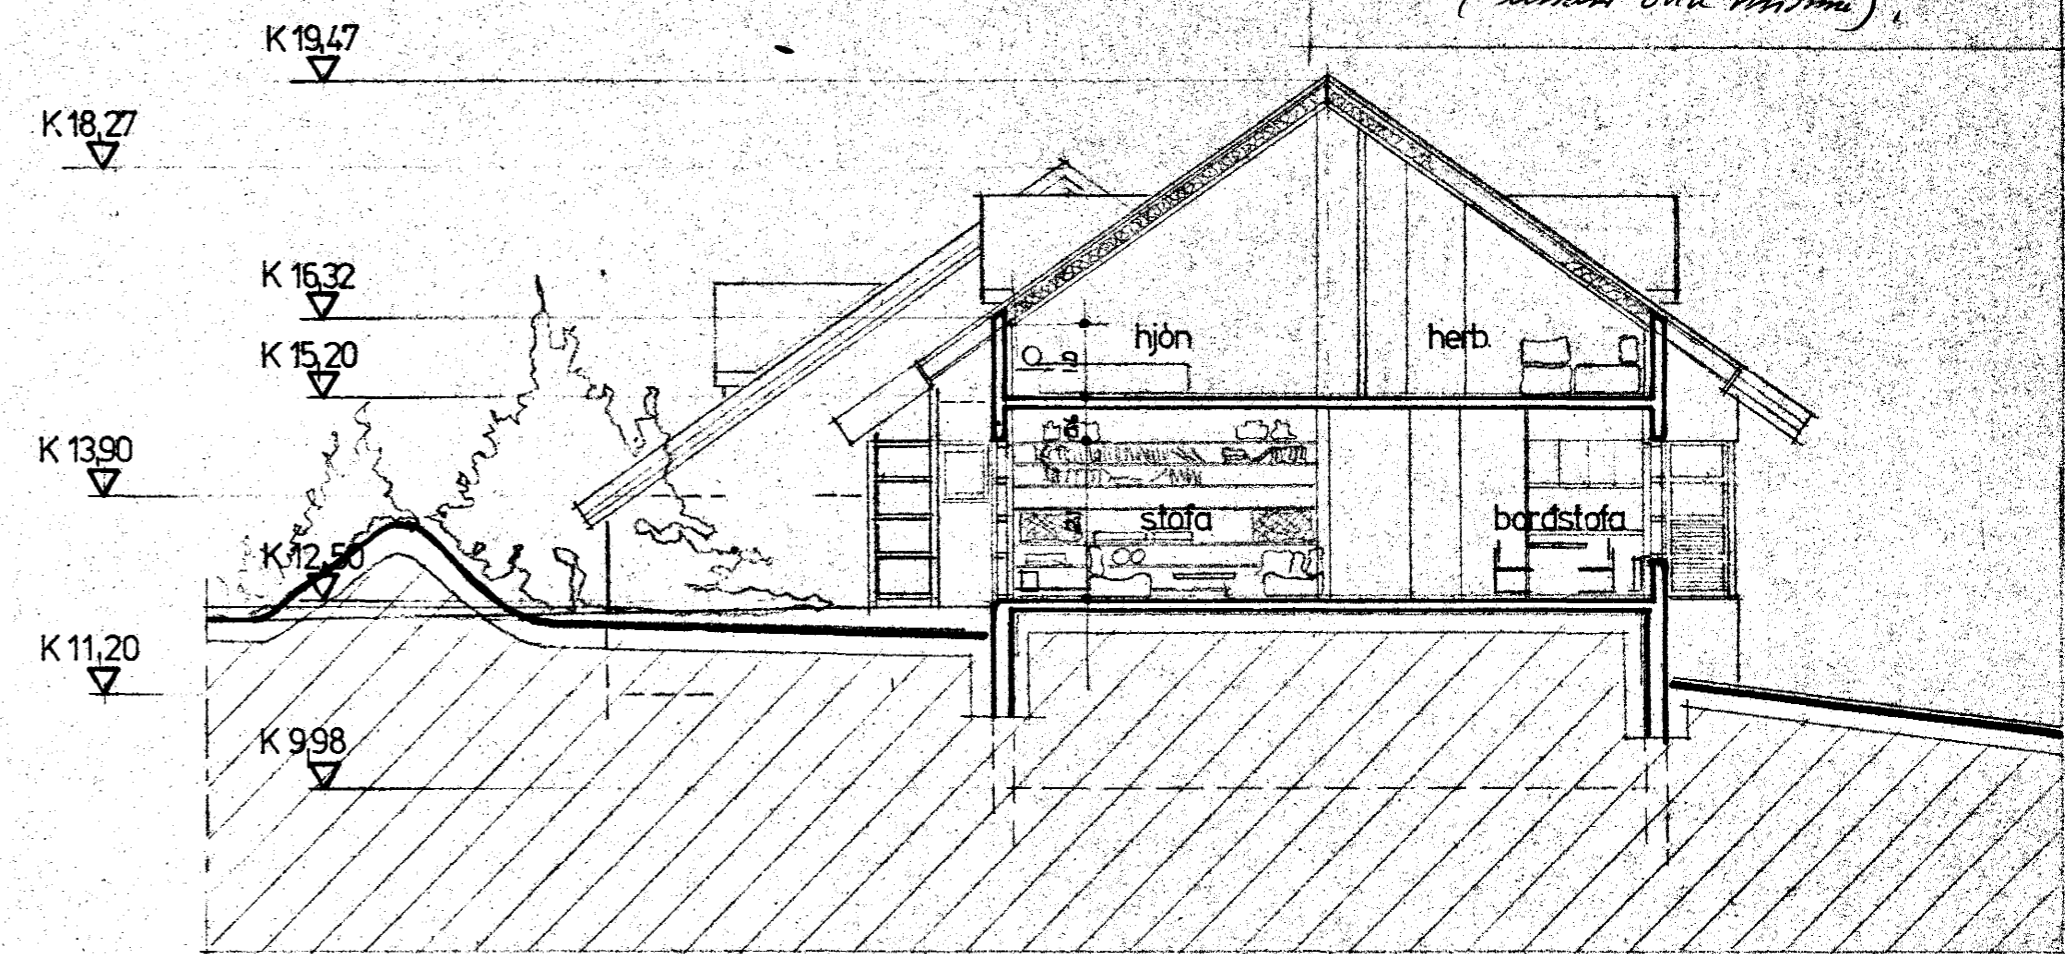


sneiðing b-b

tifftopdf - www.rubissoftware.com - Demo Version

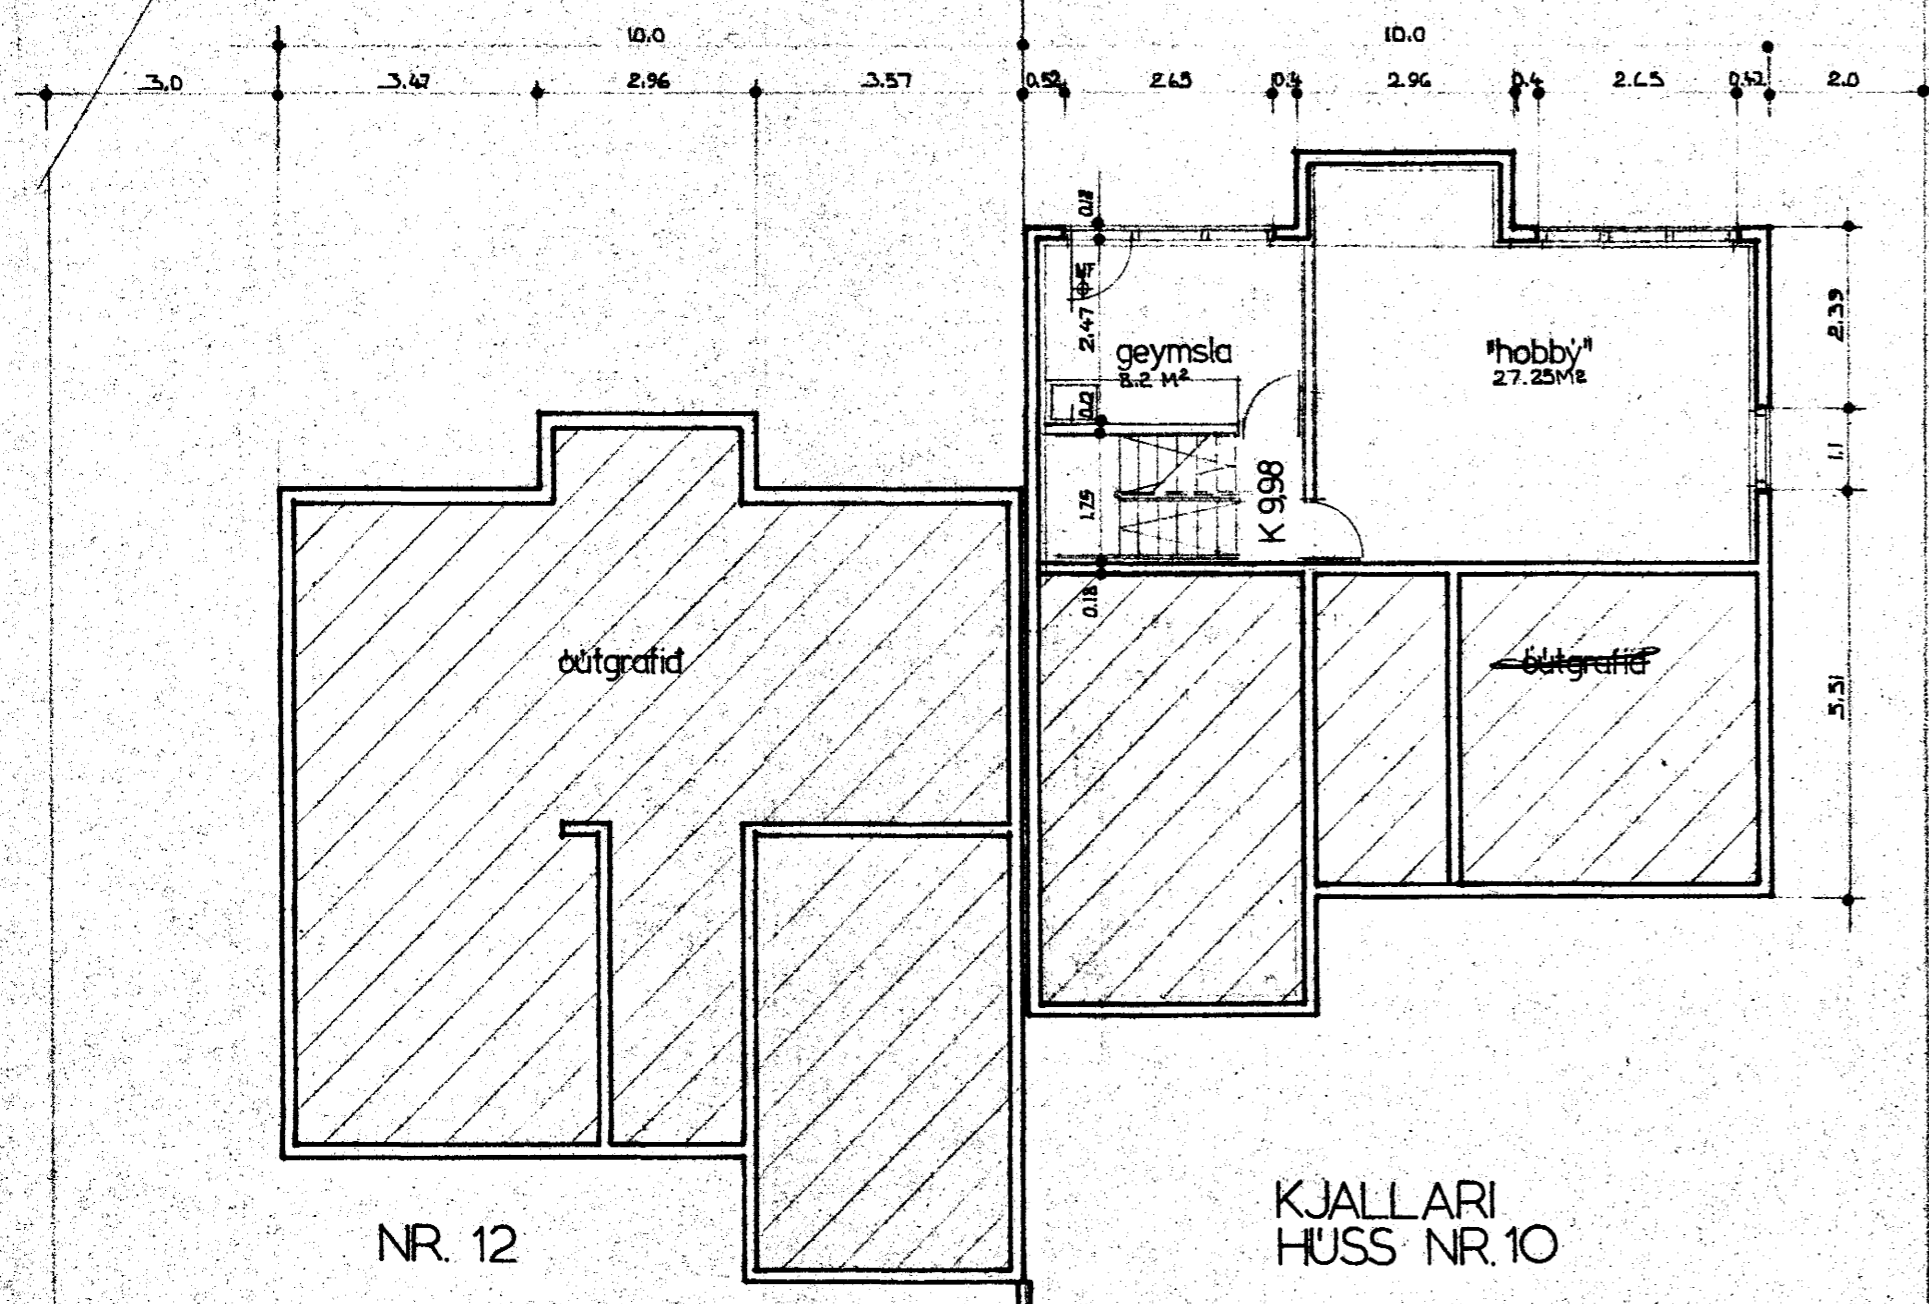

SKÝRINGAR:

HUS NR. 10	
GRUNNFLATARMÁL	99.12 M ²
BRUTTO FLATARMÁL RISHEDAR	63.75 "
" " " JARDHEDAR	99.12 "
VAR AF 1 BILGEYMSLU	23.67 "
BRUTTO FLATARMÁL KJALLARA	49.06 "
" " " SAMTALS	213.93 "
NETTO FLATARMÁL HJÓÐAR, RISHED	54.60 "
" " " " JARDHED	61.77 "
" " " " KJALLARI	37.20 "
" " " " SAMTALS	153.57 "
RÚMMI MÁL	626.70 M ³
HUS NR. 12	
GRUNNFLATARMÁL	99.12 M ²
BRUTTO FLATARMÁL RISHEDAR	63.75 "
" " " JARDHEDAR	99.12 "
VAR AF 1 BILGEYMSLU	23.67 "
BRUTTO FLATARMÁL SAMTALS	164.87 "
NETTO FLATARMÁL HJÓÐAR, RISHED	54.60 "
" " " " JARDHED	61.77 "
" " " " SAMTALS	116.37 "
RÚMMI MÁL	503.70 M ³

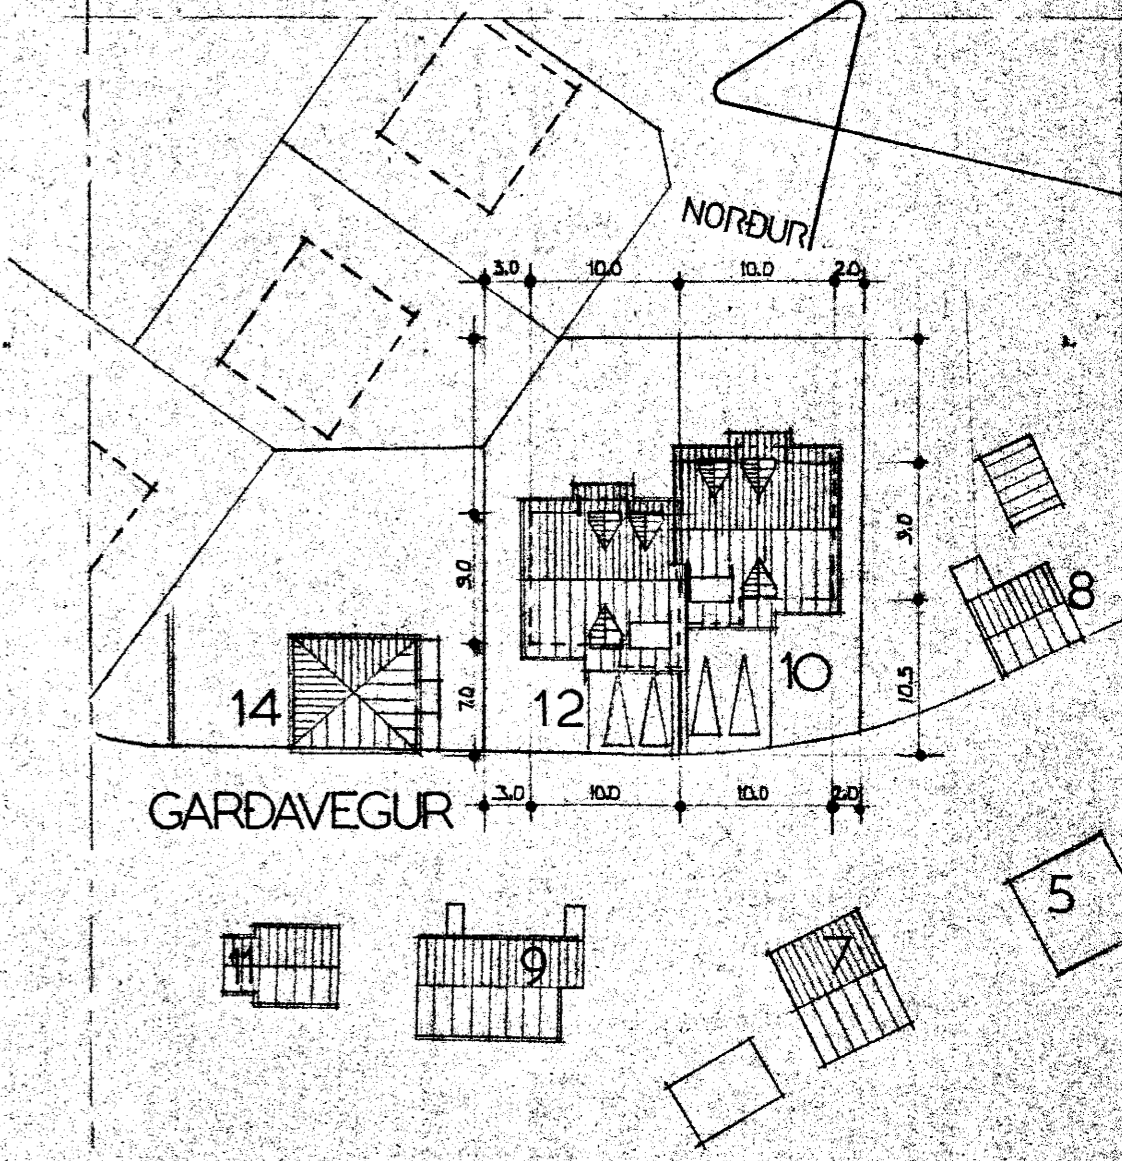

KÖNNUNARTÖLUR DEGGJA HÚSA SKV. 1.S.T. 66
ÞÓK TIL SITTHVORRAR HANÐAR VÍÐ SAMSTEDA VEGGI Á LÖÐARMÖRKUM
SKULU VERA GERÐ 120 CM ÚT FRA HVORJUM VEGGI,
(SKV. GR. 3.1.3 BRUNAMÁLAREGLUGERÐ.)
Kjallara breytt 01.11.81 (rúmmálsaukning 19,2m³)

AFSTÖÐUMYND M 1:500

2670-0100 01