



Samþykkt á fundi bygginga-
nefndar þ. 23. 9. 41. 11. 19. 87
BYGGINGAÞULLTRÚINN
Í HAFNARFIRÐI
[Signature]


20/4 B Samþ. Stokkum o. Kjöllum
(es umhverfi öllu þessum).

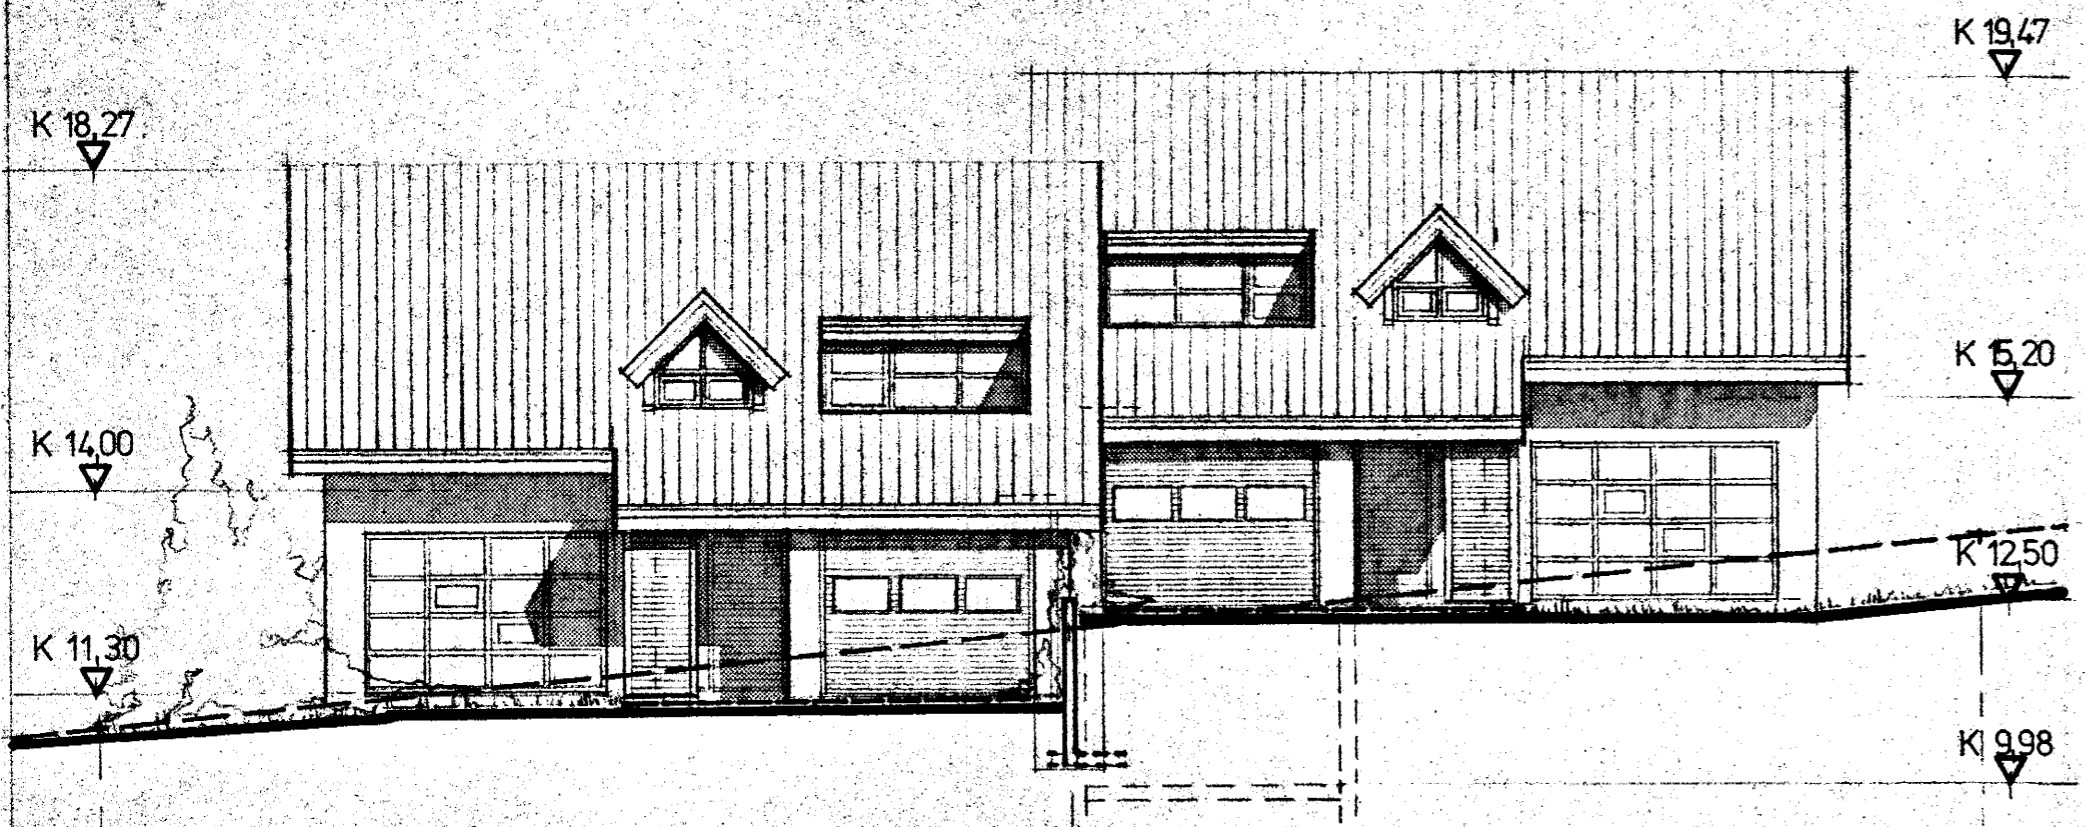


vestur-útlit

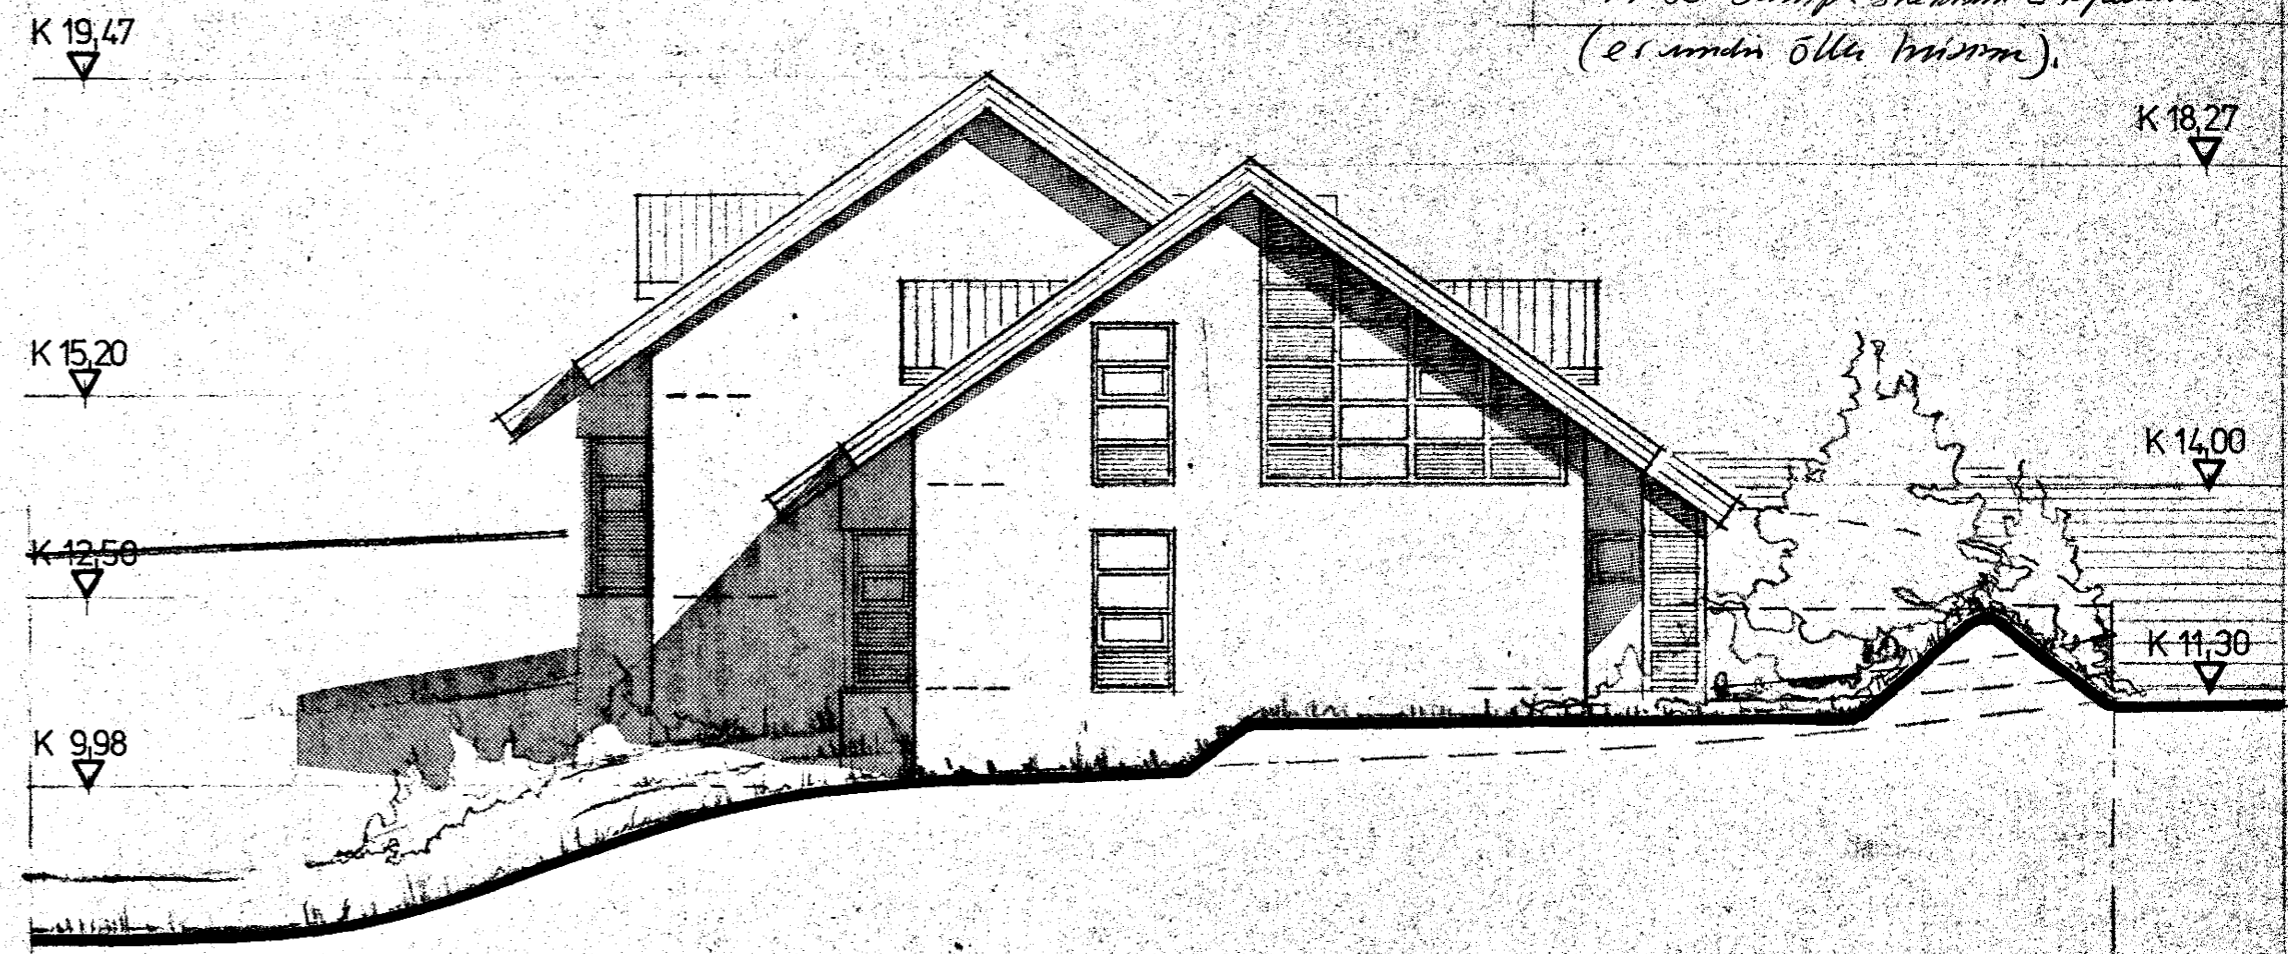

nordur-útlit

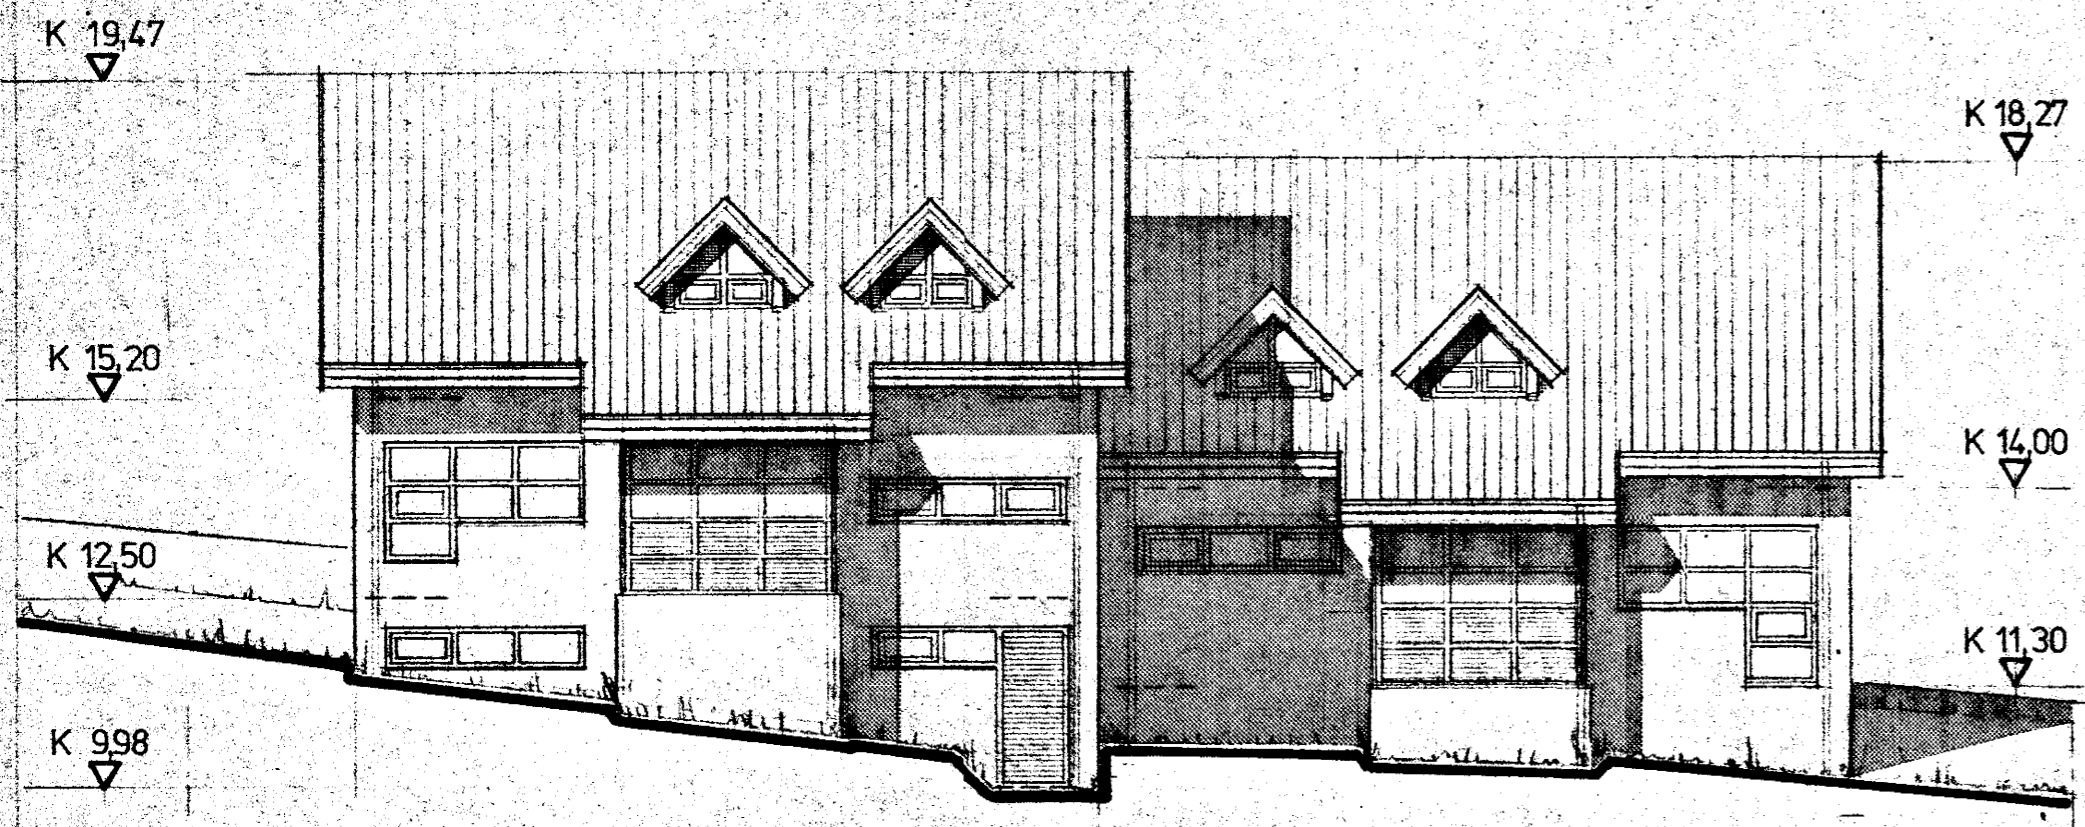

austur-útlit

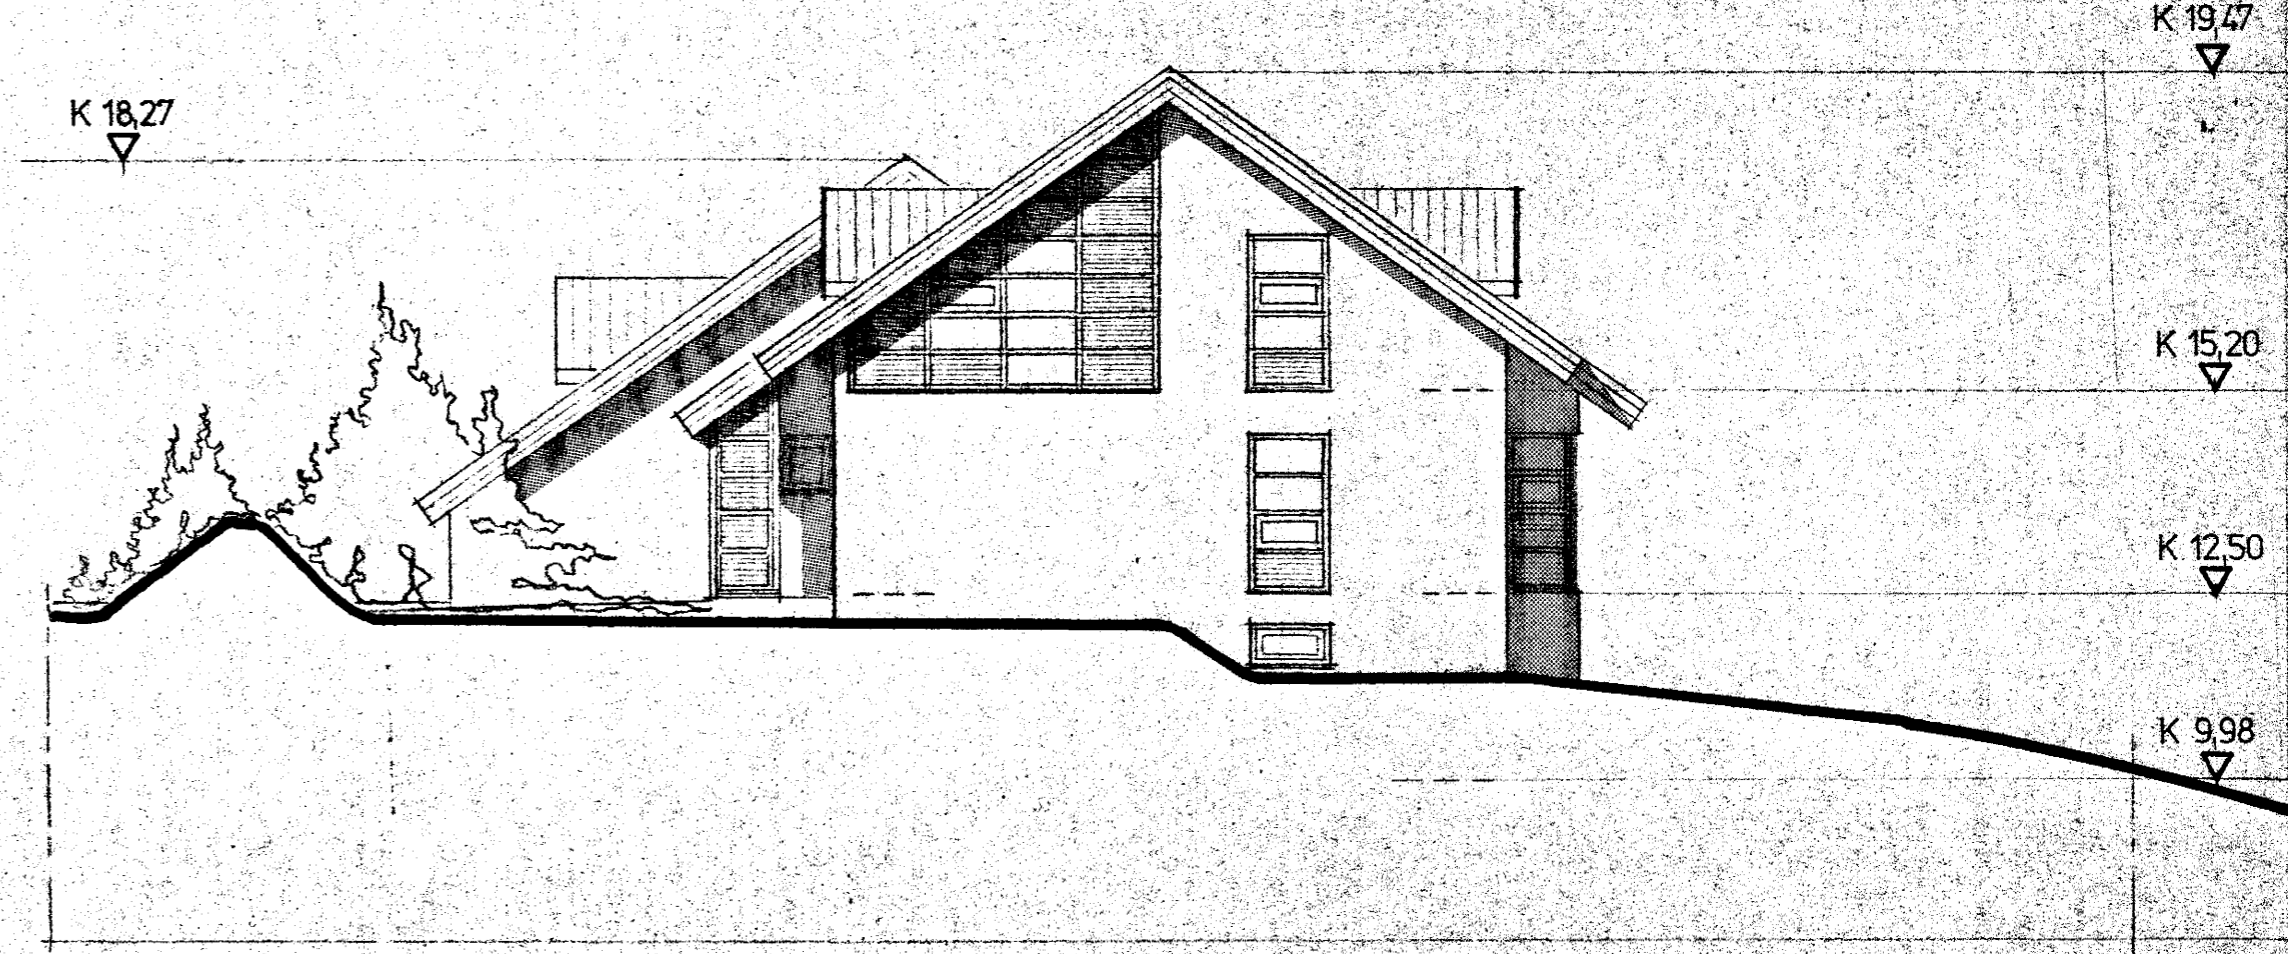

sudur útlit

tifftopdf - www.rubissoftware.com - Demo Version

2670 -0100 -01