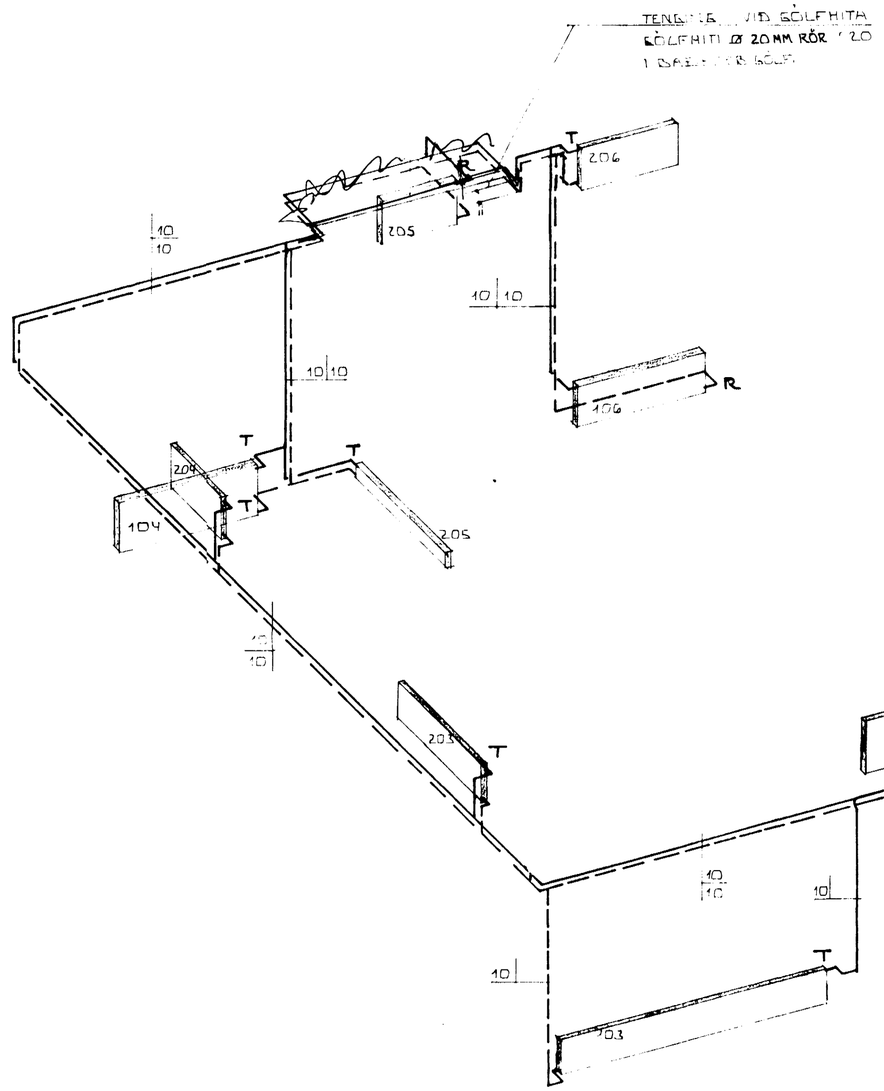

RÚMMYND ~ 1:50.

SKÝRINGAR:

ALMENNAR SKÝRINGAR SJÁ BL.NR.
ÖFNATAFLA SJÁ BL.NR.
ÖLL VINNA OG ALLT EFNI SKAL VERA
SKV. GILDANDI STÖÐLUM OG REGLUGERÐUM

T. MERKIR AÐ OFNINN SÉ HITASTÝRÐUR
MEÐ FRAMKENNSLISLOKA GERÐ
T.D. DANFOSS RAV EÐA RAVL.

R. MERKIR AÐ OFNINN SÉ HITASTÝRÐUR
MEÐ BAKRENNSLISLOKA GERÐ
T.D. DANFOSS FHVR EÐA ÖÐRUM
SAMBÆRILEGUM HITASTÝRÐUM LOKUM.

15. JÚLÍ 1983
HAFNARFJARÐARKAUPSTAÐUR
BYGGINGAFULLTRÚINN

BR NR	DAGS	EÐLI BREYTINGAR	SIGN
01	11. JÚL '83	HITALÖGN	

GARÐAVEGUR 12 HAFNARFIRÐI.

RÚMMYND HITALAGNA

MÆLIKV. ~ 1:50

DAGS	21.10.82
HANNAÐ	
TEIKNAÐ	
VERK NR.	8138
BLAÐ NR.	11 B

SIGURÐUR ÞORLEIFSSON TÆKNIFRÆÐINGUR F.T.F.I.
STRANDGÖTU 11 HAFNARFIRÐI SÍMI 54751