

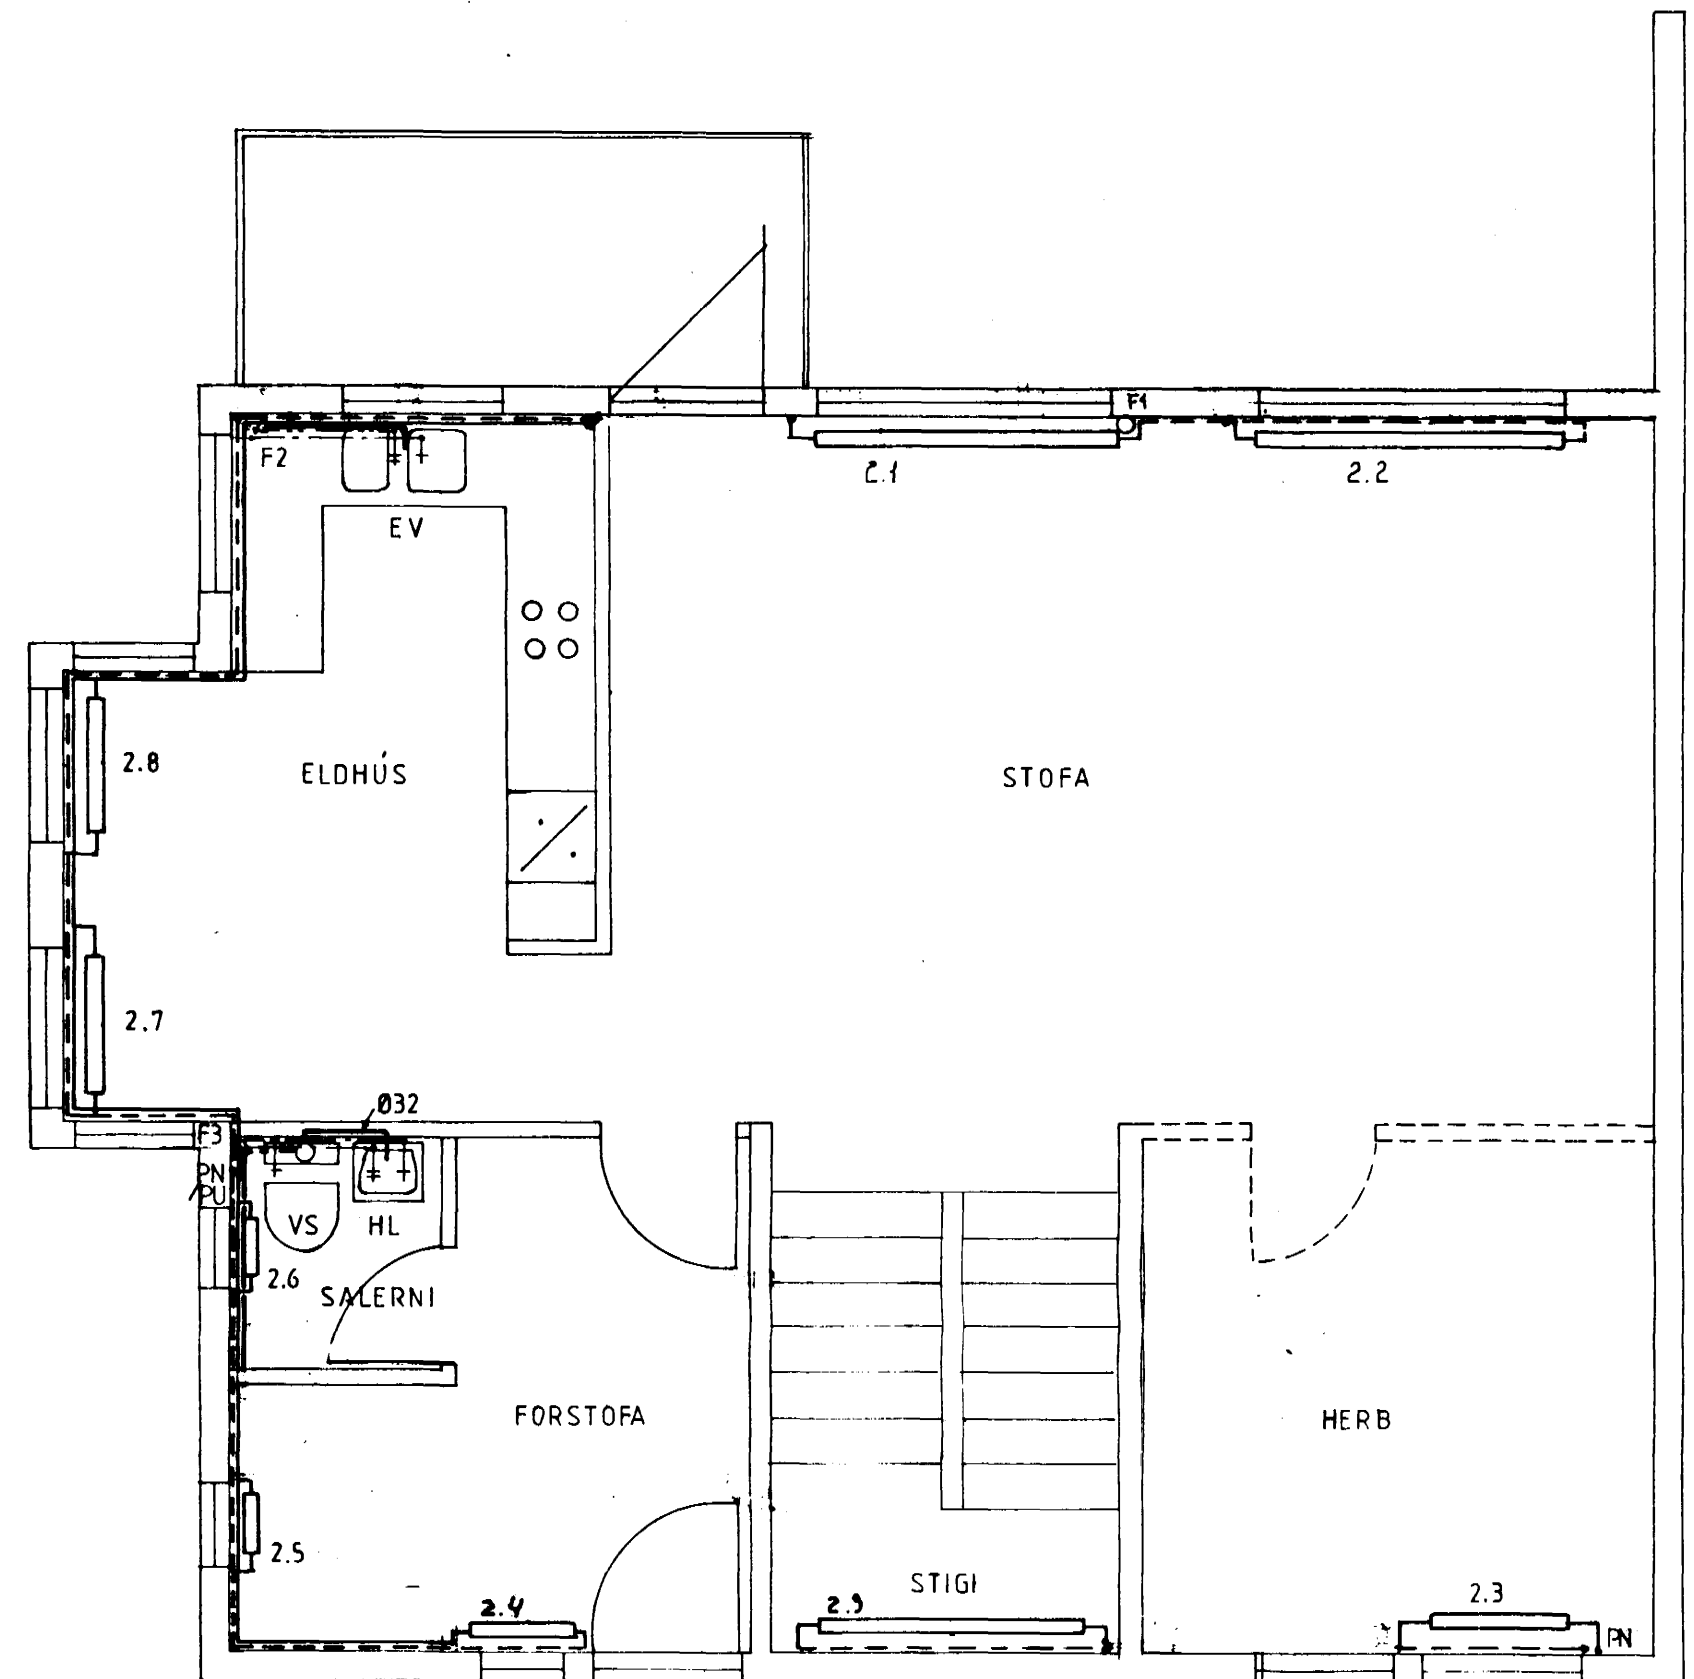


F2

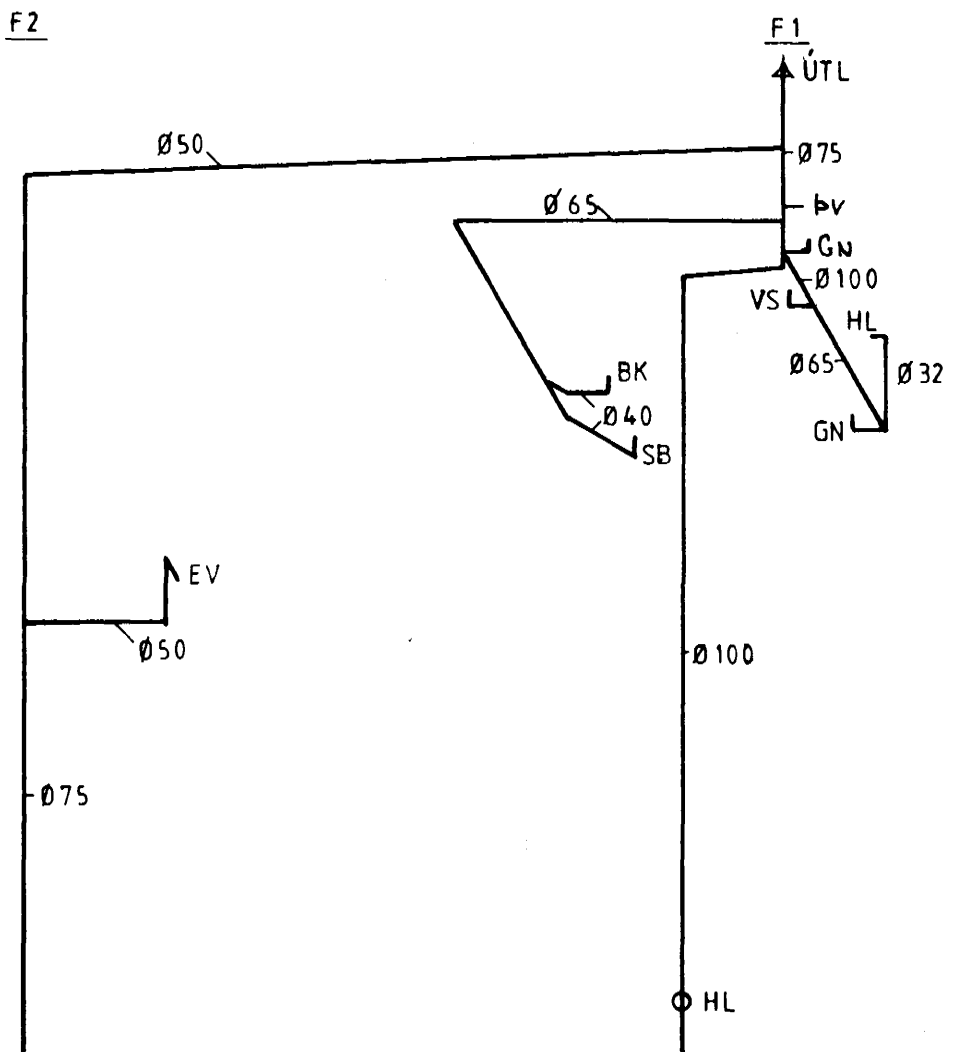

F3

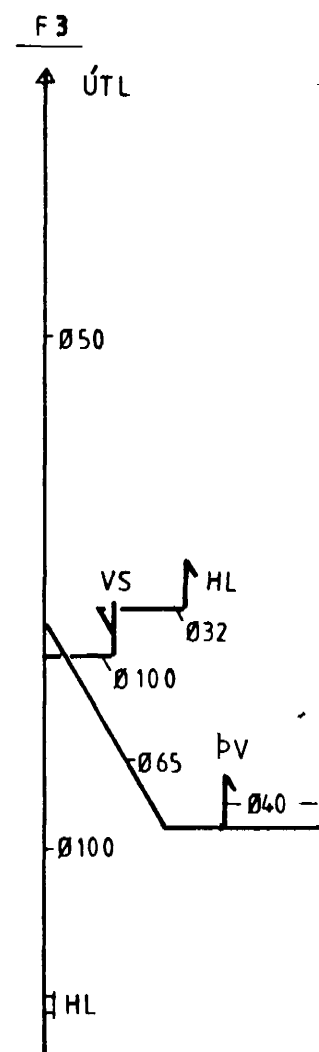

**SKYRINGAR**

BK	bækur	PU	pipa upp
EV	eldhúsvaskur	SB	stúta
F1	falltami	SV	skoivaskur
GN	gölfniðurfall	VS	vatnsalerni
HL	handlaug	---	Framrennsfi ofnar
HR	hreinsilíki	---	Bakrennsfi ofnar
PV	þvottavél	---	Neysluvatn heitt
ÚTL	útloftun	---	Neysluvatn kalt
PN	pipa niður		

10. JUN 1987  
 HAFNARFJÁRDARDEIÐ  
 BYGGINGAFLUTRÚ

LÖGNUM DREYTT MAÍ 87 S.M.

**GARÐAVEGUR 18**

M	1:50	GRUNNMYND KJ. OG HÆÐ OFNAR, VATN OG FRÁR.
T	IMP	
H	SAF	
D	FEB '87	

Stefán Þ. Jónsson TÆKNIFR S.78504