GRUNNMYND RIS 1:50

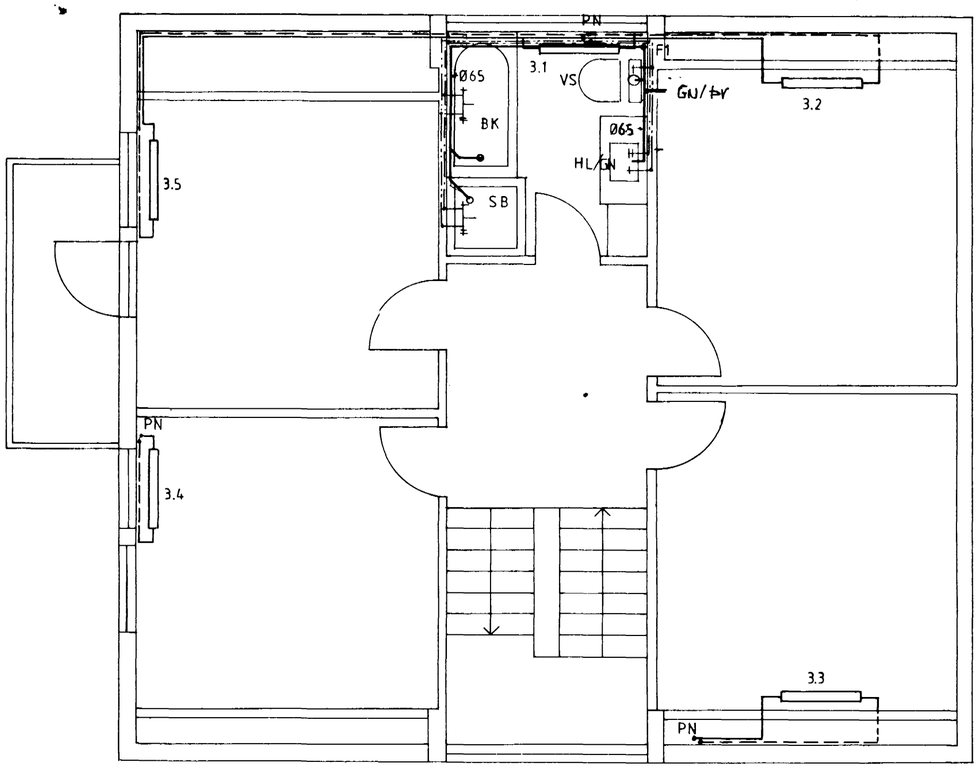

OFNATAFLA

Staður	Ofn nr.	Mesta lengd	Mesta hæð	Tenging	Orkuþörf Wött	Valinn ofn
Hobbi	1.1	190	65	C / D	2235	
Hobbi	1.2	90	65	A / D	1117	
Bílskúr	1.3	210	80	A / B	1214	
Stigi	1.4	120	80	A / D	872	
Stofa	2.1	355	15	A / D	2424	
Stofa	2.2	90	15	A / D	614	
Herb.	2.3	90	15	A / D	1132	
Forstofa	2.4	120	80	A / B	730	
[illegible]	2.5	40	80	C / B	503	
Salerni	2.6	40	80	C / B	331	
Eldhús	2.7	90	65	C / B	910	
Eldhús	2.8	90	65	C / B	910	
Bað	3.1	90	65	A / D	963	
Herb.	3.2	90	65	A / D	1248	
Herb.	3.3	90	65	C / B	1306	
Herb.	3.4	90	65	C / B	1429	
Herb.	3.5	90	65	C / B	1478	
				orkuþörf samtals	19418 wött	

Kjallari	1.5	1238
Hobbi	1.6	446
Stigi	2.5	239

Samt= 21341.

SKÝRINGAR OFNALÖGN

Pípur og tengistykki skulu vera svartar din 2440. Pípur skal riðhreinsa og mála með asfaltmálningu eða öðru jafngóðu. Þær skal einangra með 20 cm glerullarhólkum og vefja með plastbandi. Ofnakerfið skal þrýstiprófa með 8 kg/cm2 vatnsþrýsting í 24 klst. án þess að þrýstingur falli.

SKÝRINGAR VATNSLÖGN

Pípur og tengistykki skulu vera galv. stálrör DIN 2240. Pípur skal einangra með 20 mm glerullarhólkum og vefja með plastbandi. Á kaldavatnslögn skal plastband yfirlappast um minnst 50 %. Neysluvatnskerfið skal þrýstiprófa með 10 kg/cm2 vatnsþrýsting í 24 klst. án þess að þrýstingur falli.

HAFNARFJARÐARKAUPSTAÐUR BYGGINGAFULLTRÚI 10. JÚNÍ 1987

LÖGNUM BREYTT maí '87

GARDAVEGUR 18		
M.	1:50	GRUNNMYND RIS OFNAR, VATN OG FRÁR. OFNASKRÁ.
T.	IMP	
H.	SAF	
D.	FEB '87	TÆKNIFR. S 78504