
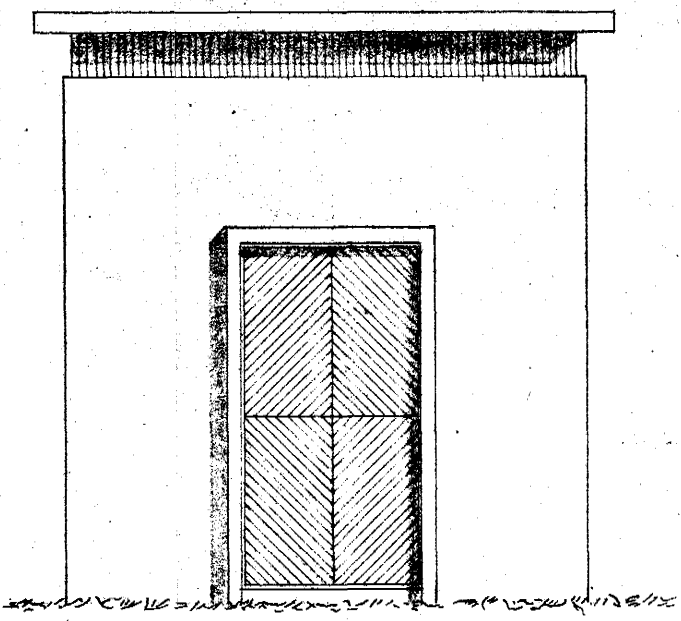


1:50


Spennistöð
við ~~Hafnarbraut~~ ^{gata}
Garðaveg

dfp. 3/7 '54.


GARÐAVEGUR

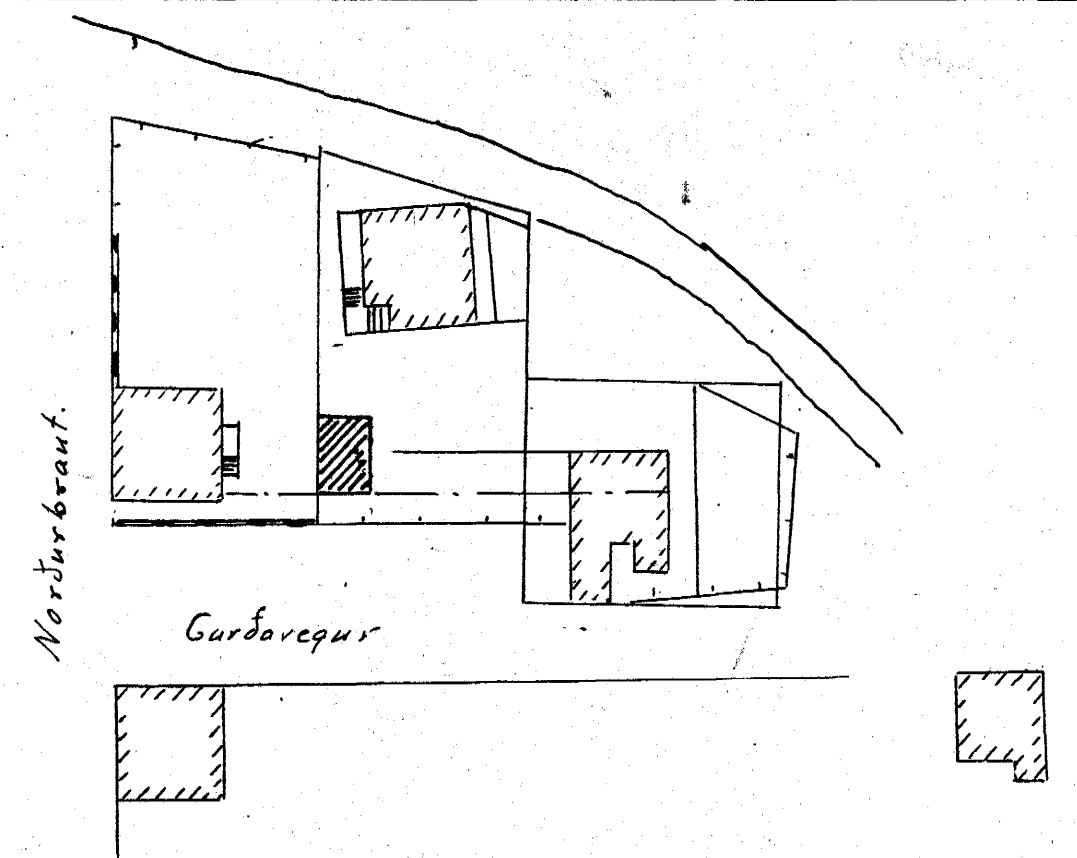


Norðaustur

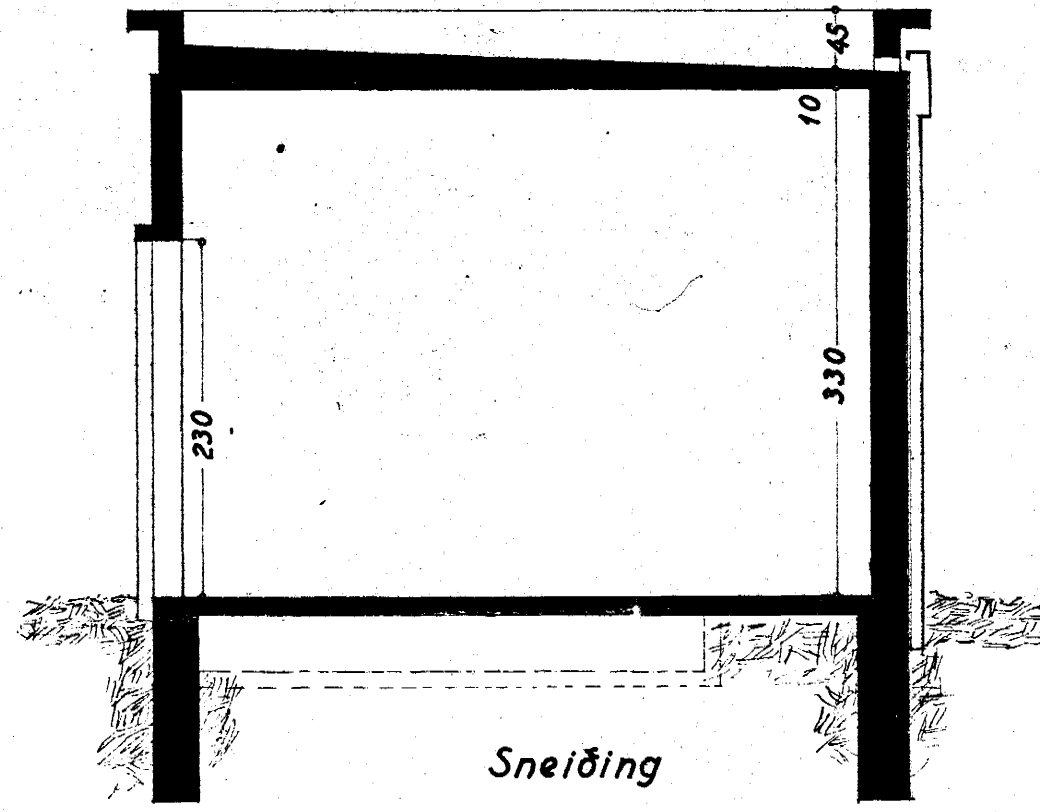


Sneiðing

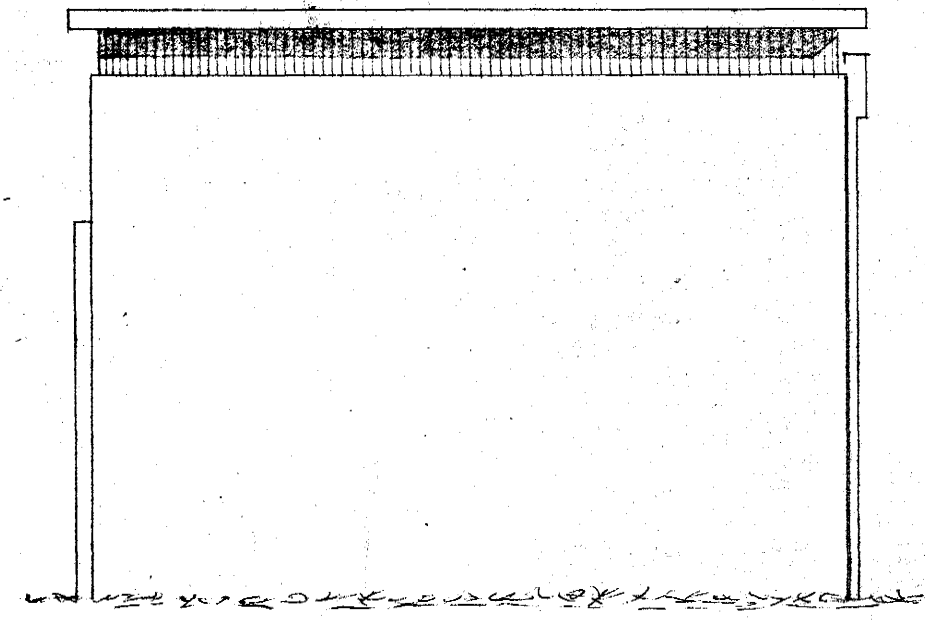


Norðvestur

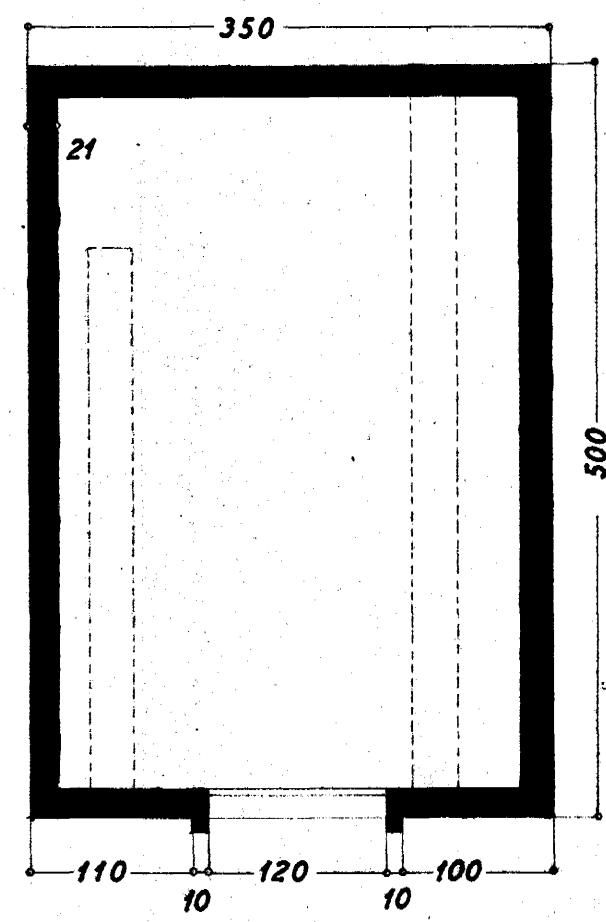

Grunnmynd

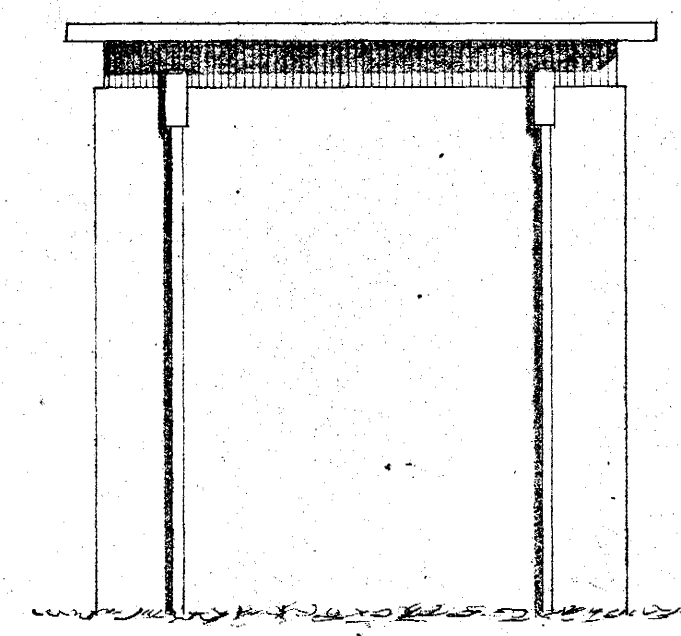

Suðvestur

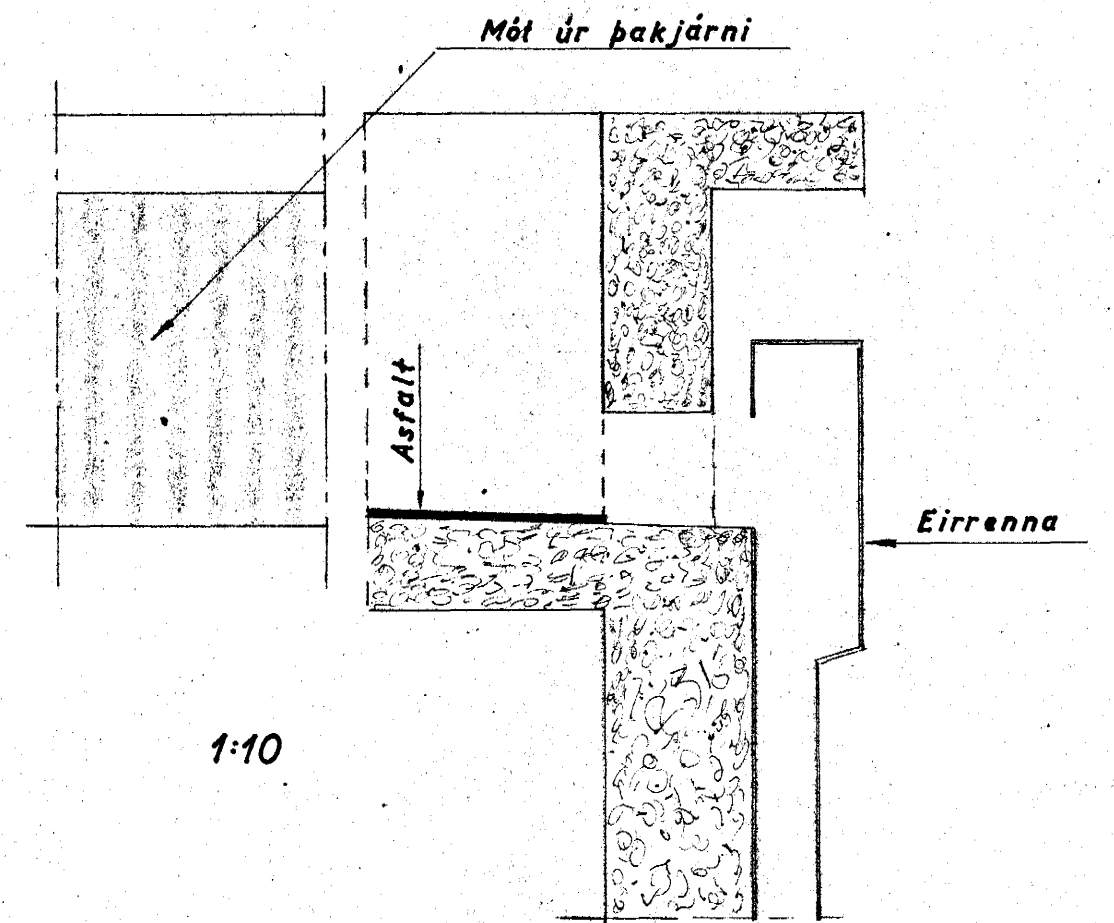

1:10

Dyraumgerð og veggbrún slétt húðist

Hafnarfirði í marz 1952

Þjarni Skilend.

J. Sigurðsson.