


Samþykkt á fundi bygginga-
nefndar þ. 2/5 1981
BYGGINGAFULLTRÚÐIN
Í HAFNARFIRÐI

ATH!

tifftopdf - www.rubissoftware.com - Demo Version

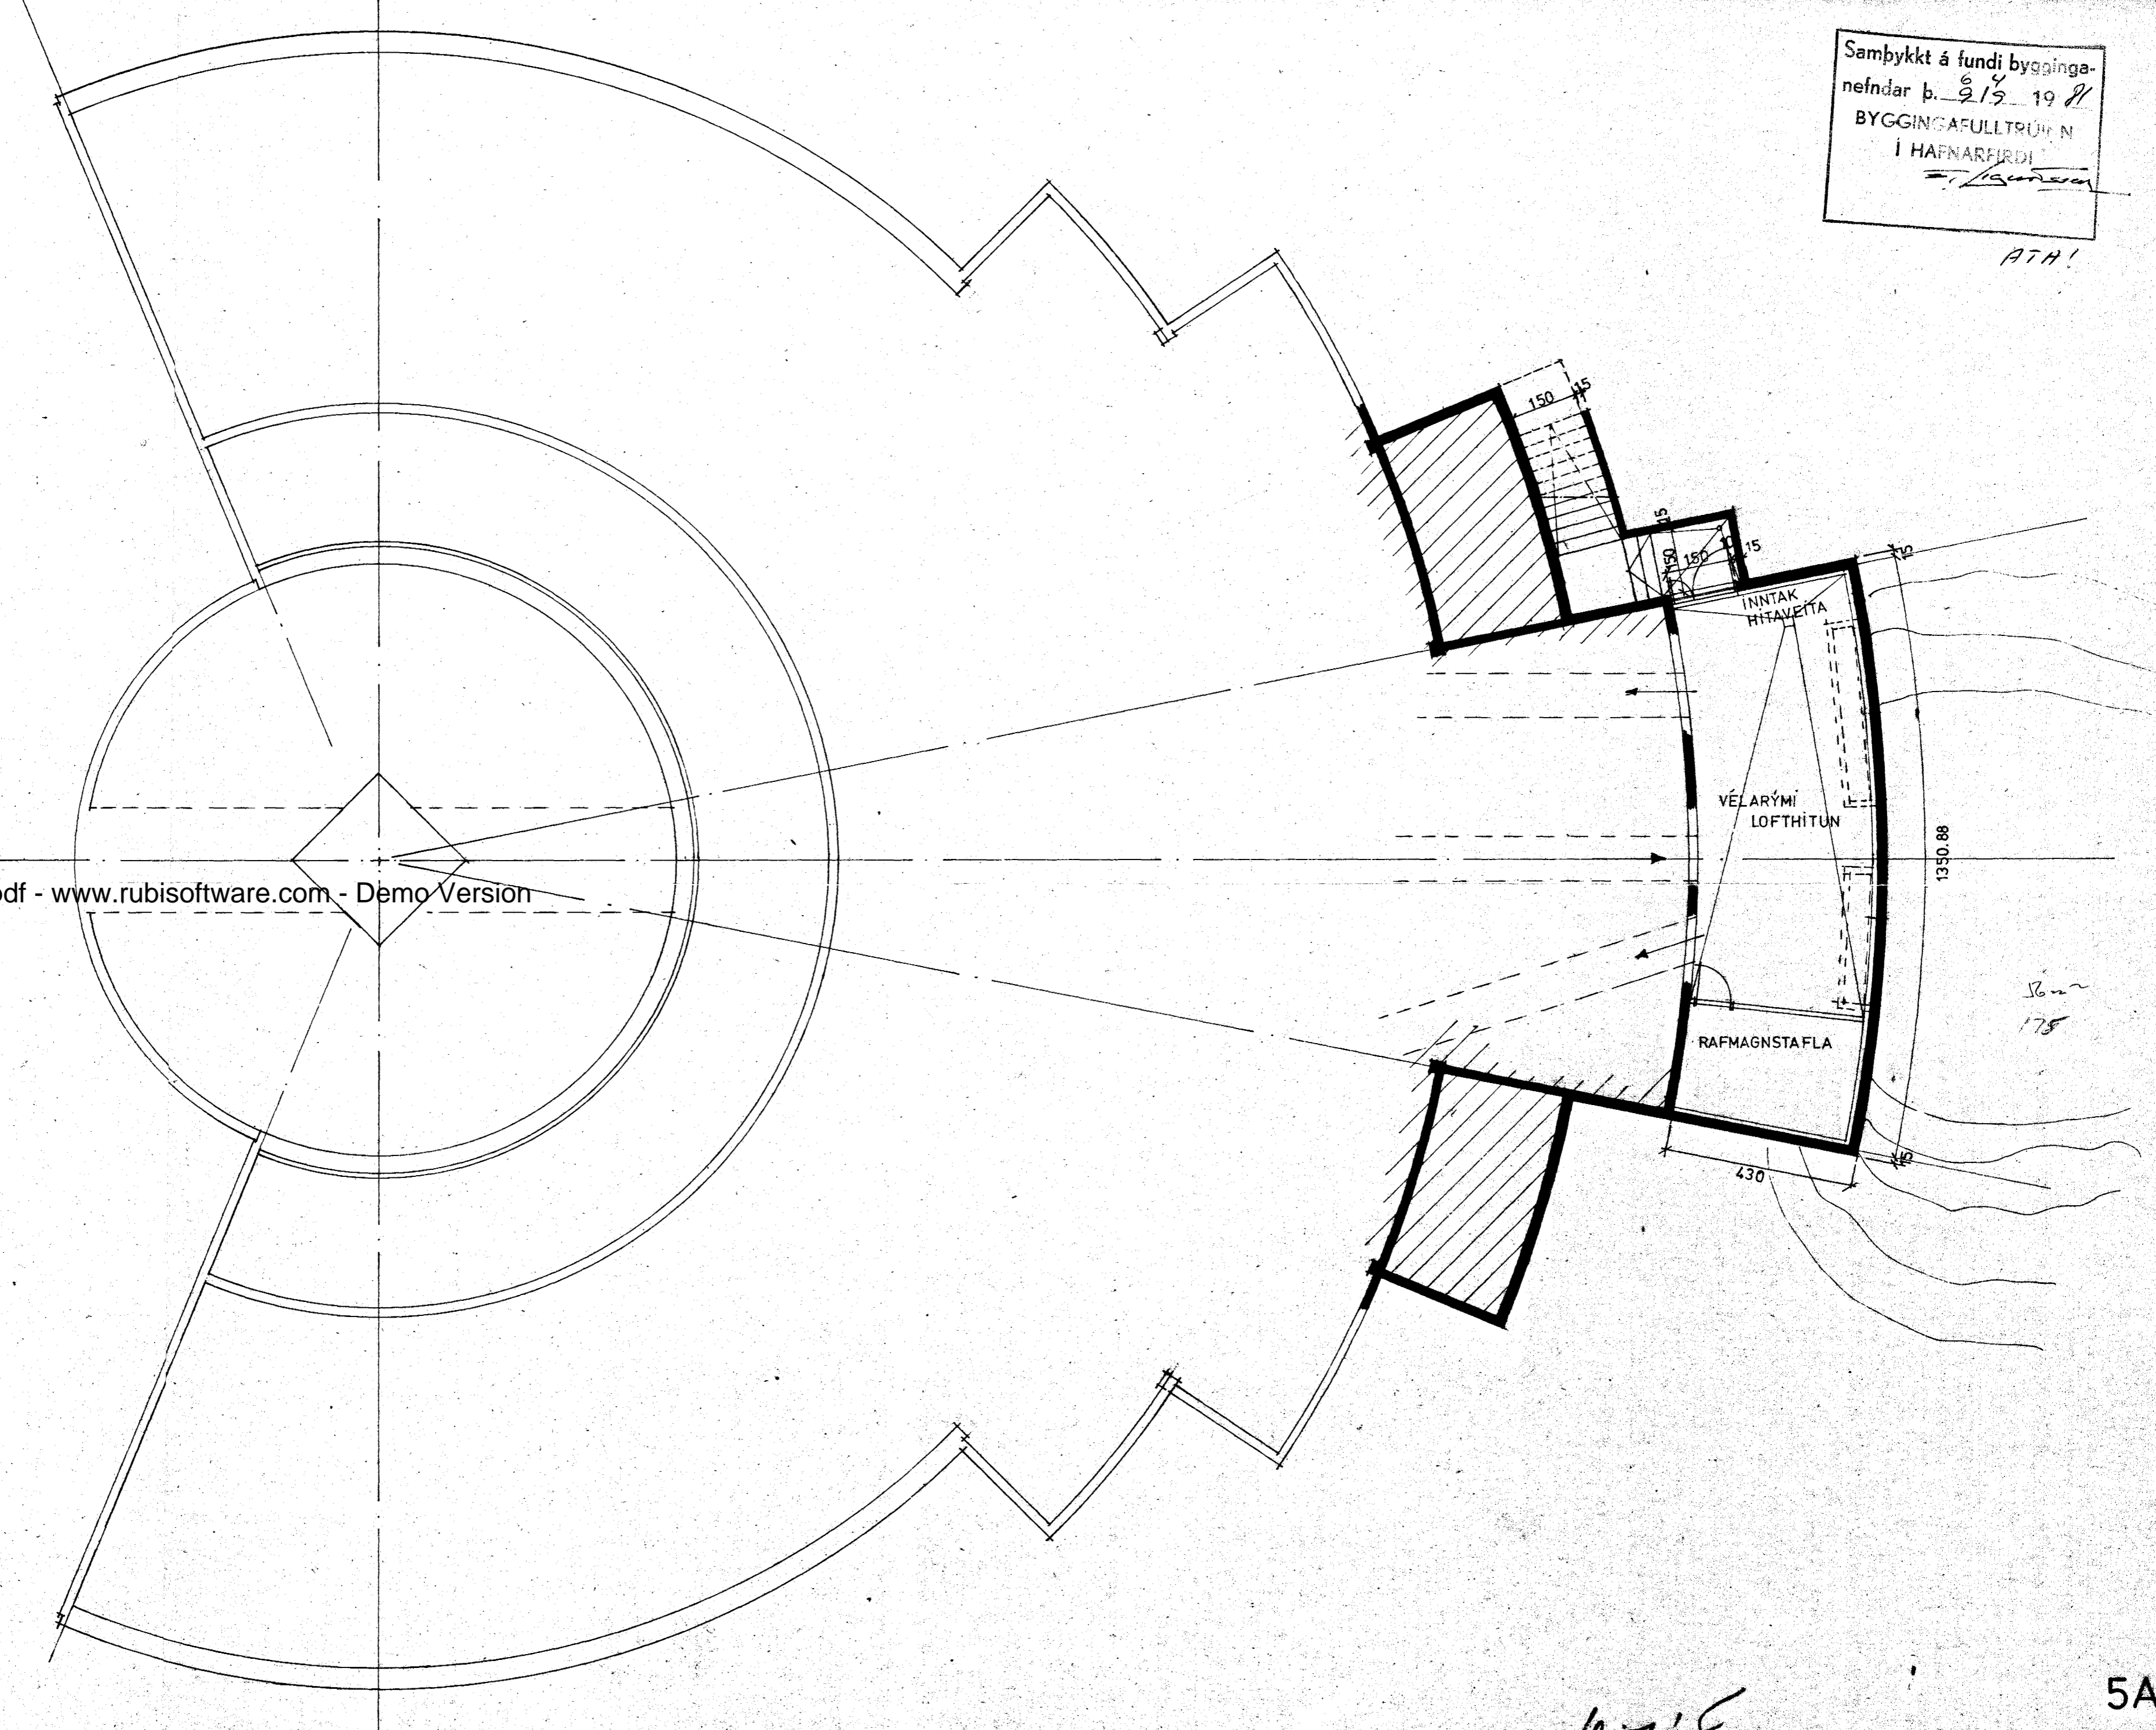

5A