


Samþykkt á fundi bygginga-
nefndar þ. 9/9 1981
BYGGINGAFULLTRÚNN
Í HAFNARFIRÐI

ATH!

tifftopdf - www.rubissoftware.com - Demo Version

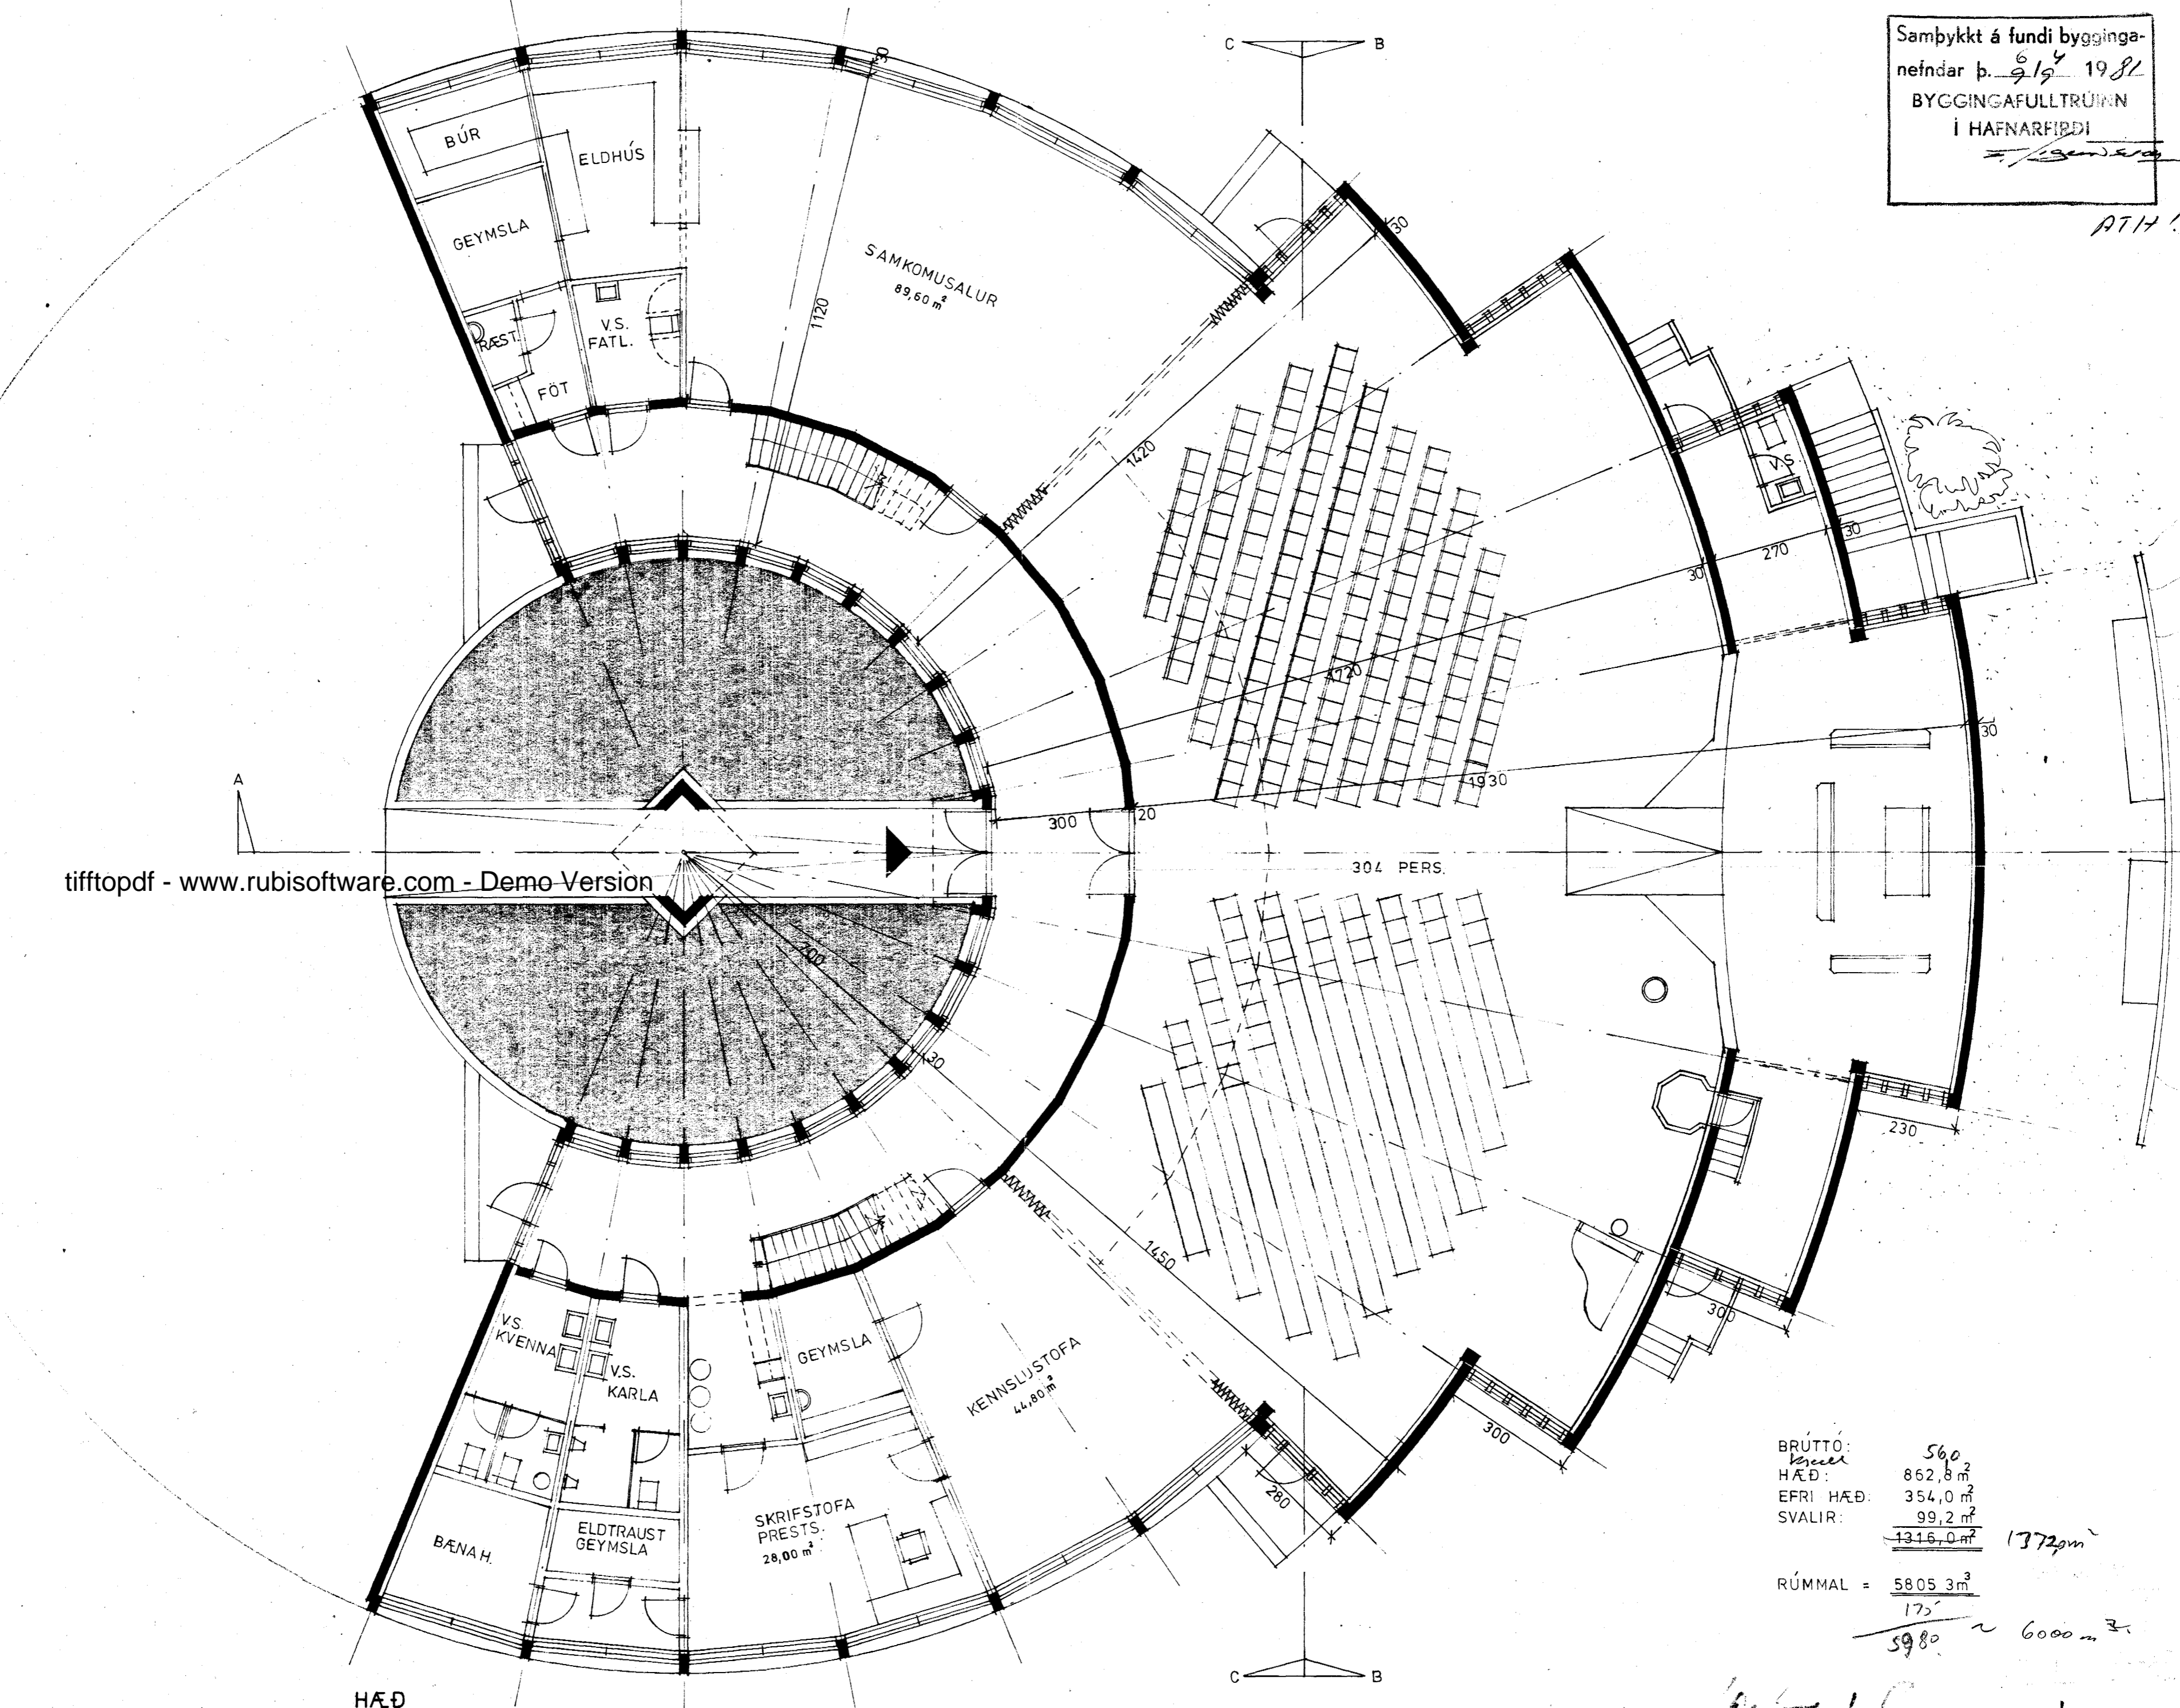

BRÚTTÓ: 560
HÆÐ: 862,8 m²
EFRI HÆÐ: 354,0 m²
SVALIR: 99,2 m²
1316,0 m² 1372 m²

RÚMMAL = 5805 3 m³
175
5980 ~ 6000 m³

HÆÐ

PREYTT: 8-9-81

Óli Þórðarson