



FYRIR BREYTINGU

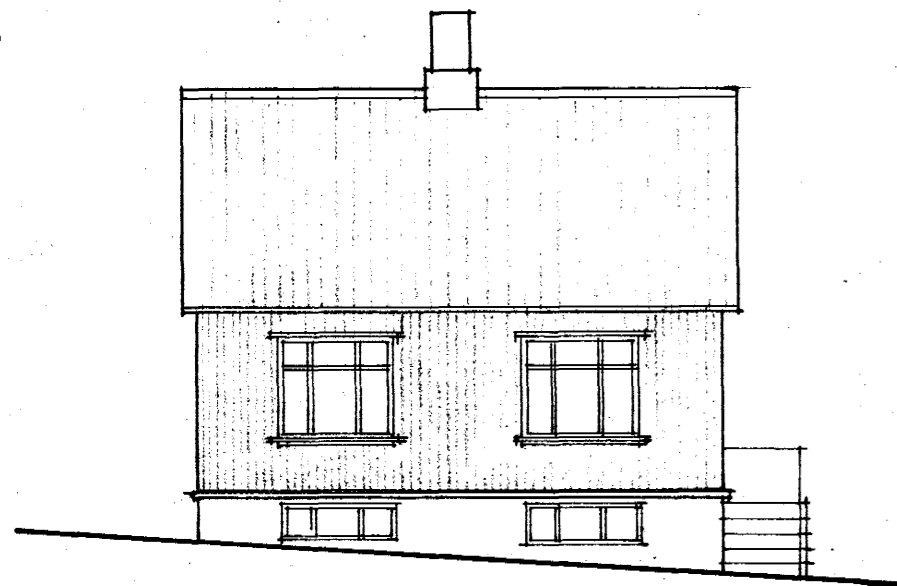


NORÐAUSTUR 1:100

VIÐBYGGING

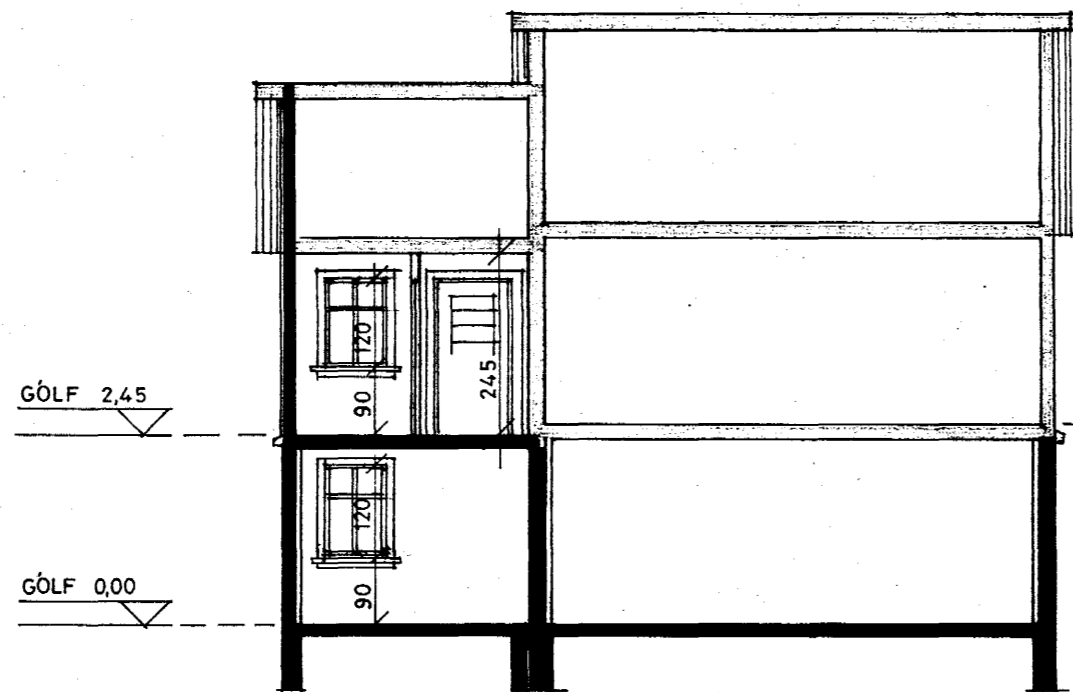


LANGSNID 1:100

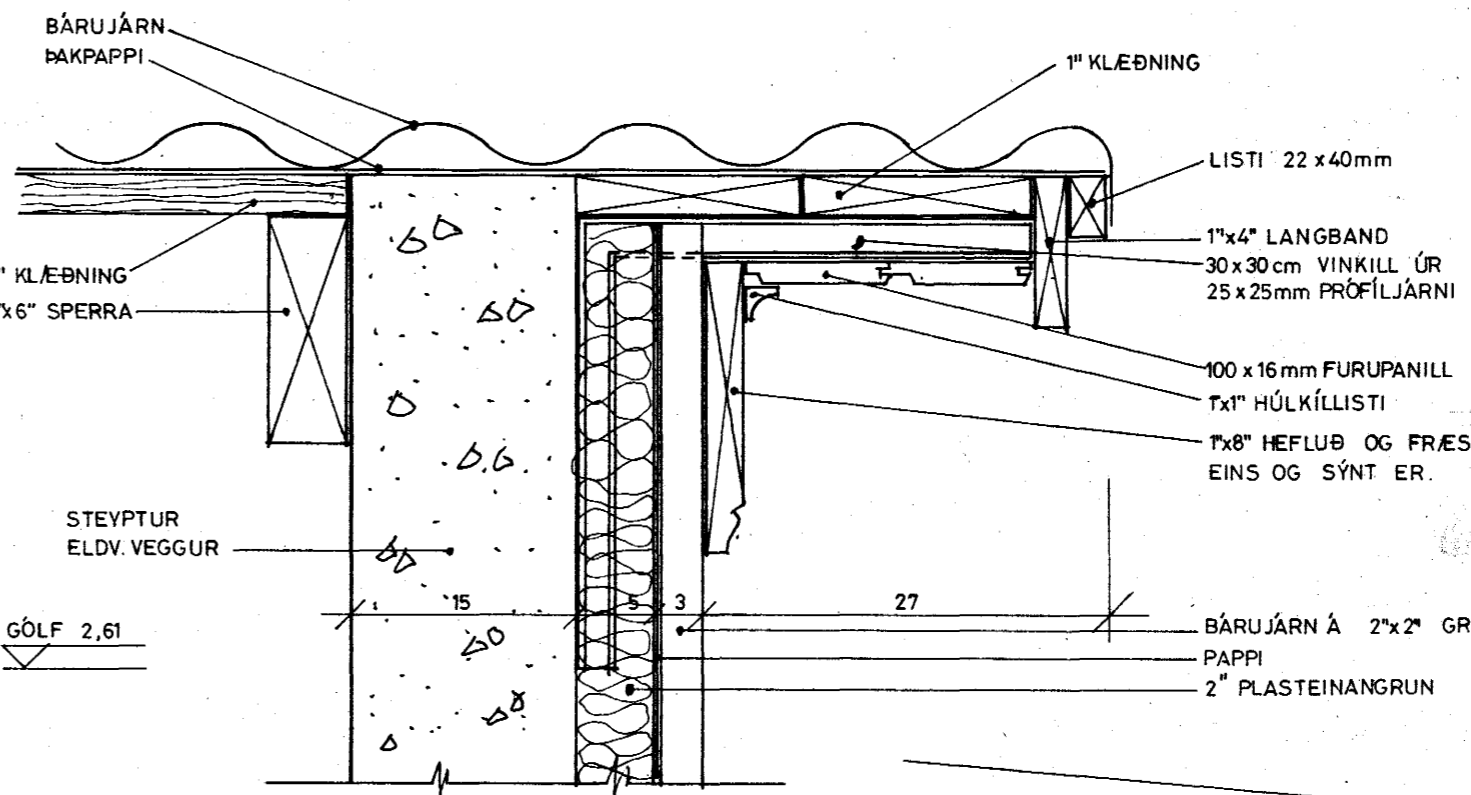


SÉRTEIKNING AF ÞAKSKEGGI 1:5

Samþykkt á fundi bygginga-
nefndar þ. 19/3/1980
BYGGINGAFULLTRÚ
Í HAFNARFIRÐI
[Signature]

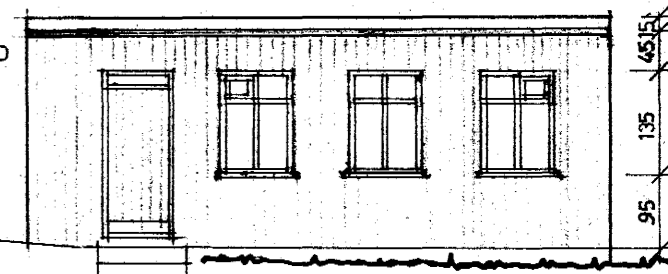


BÍLSKÚR NORÐVESTUR 1:100

EFTIR BREYTINGU

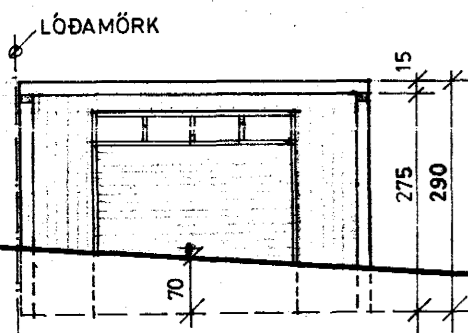

tifftopdf - www.rubissoftware.com - Demo Version

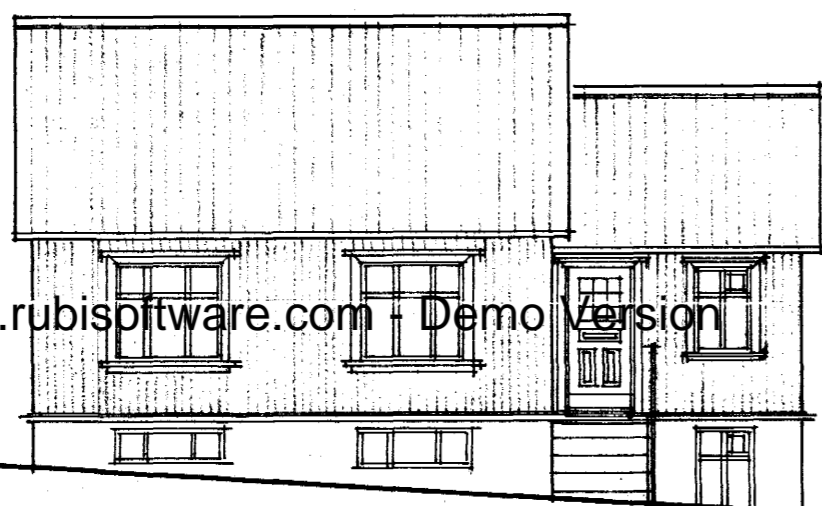


NORÐAUSTUR




NORÐVESTUR




SUÐVESTUR

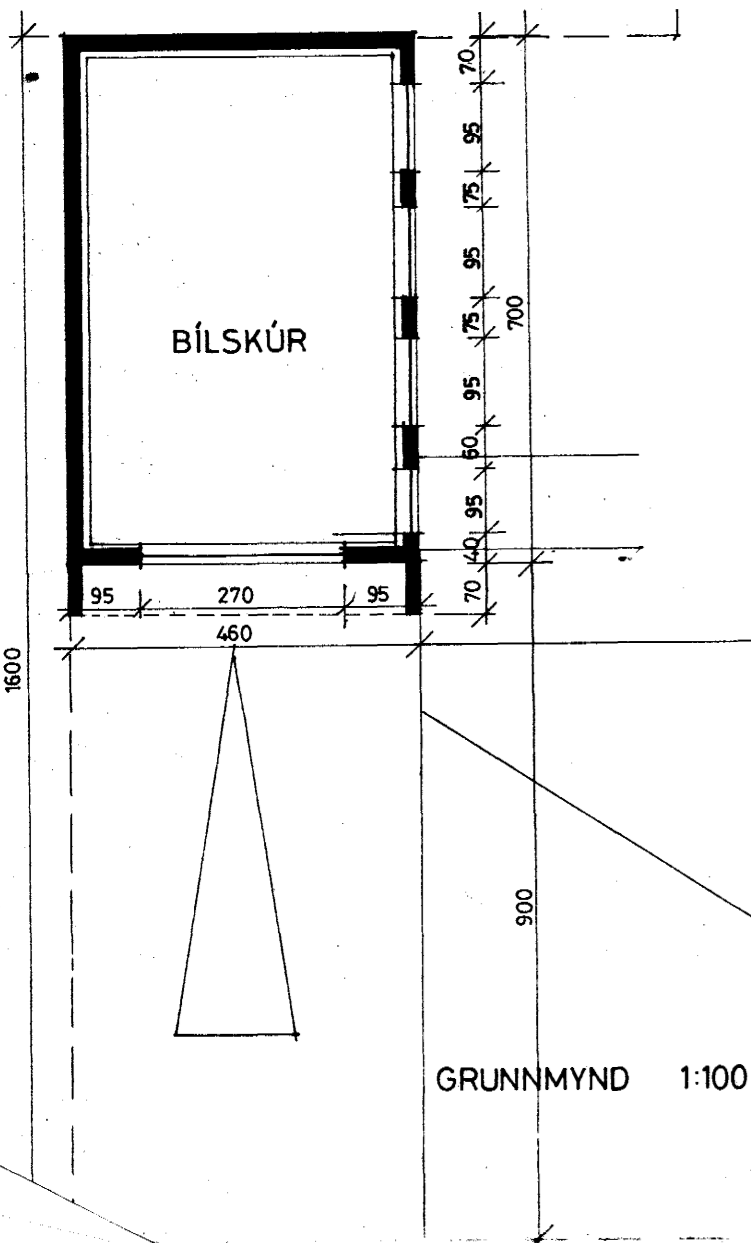


GRUNNMYND 1:100

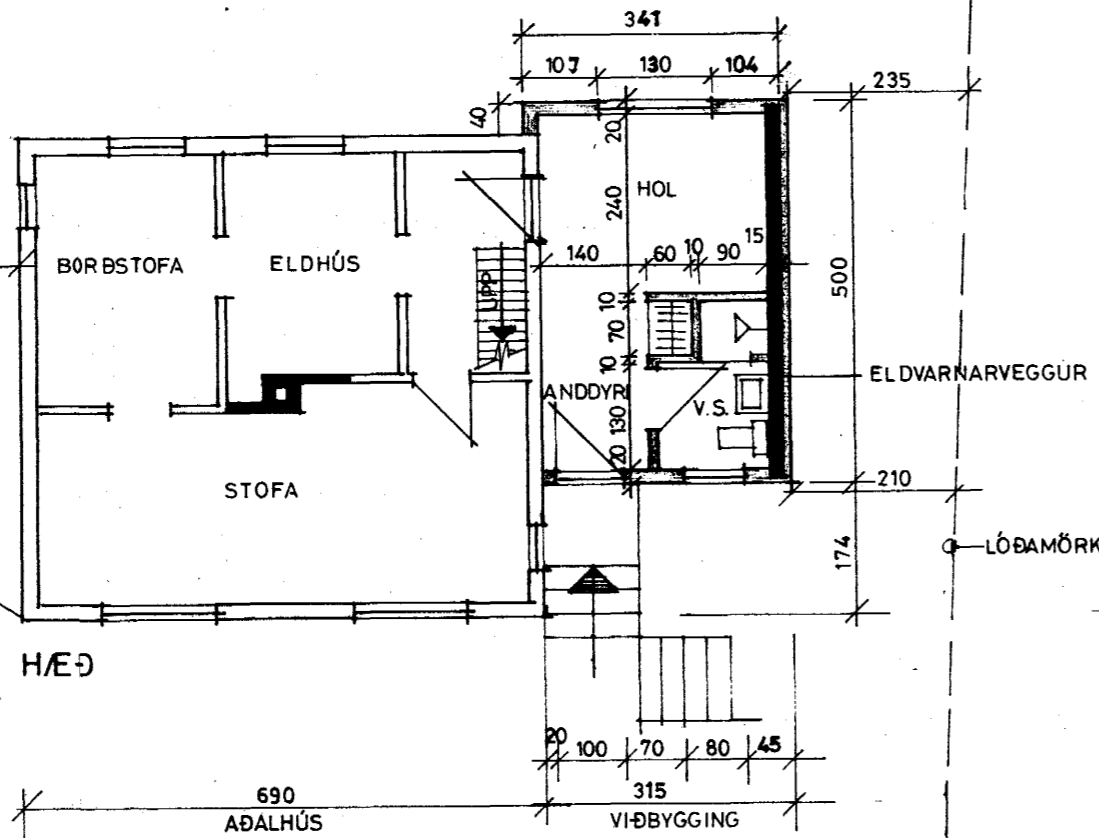

HÆÐ

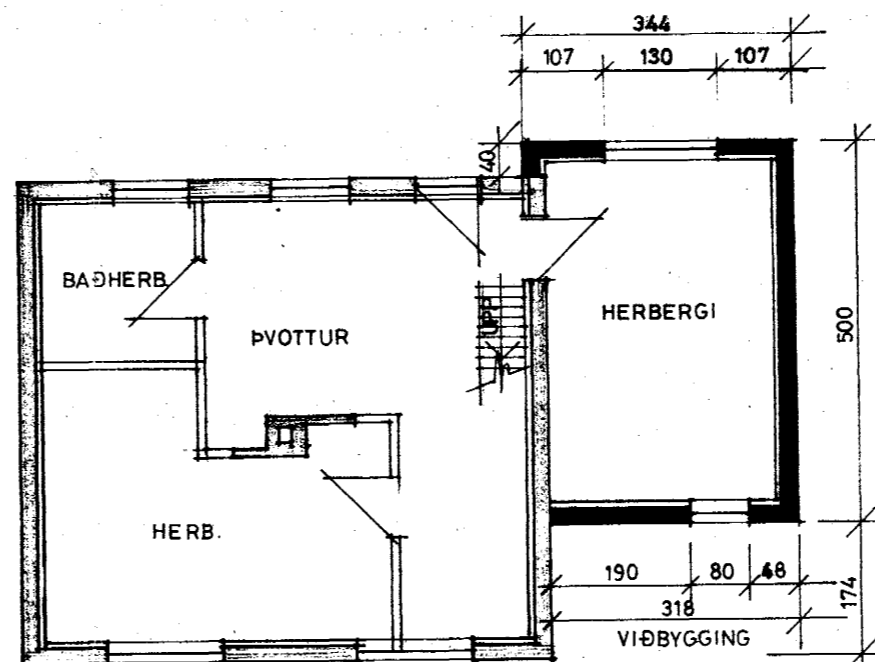

KJALLARI 1:100

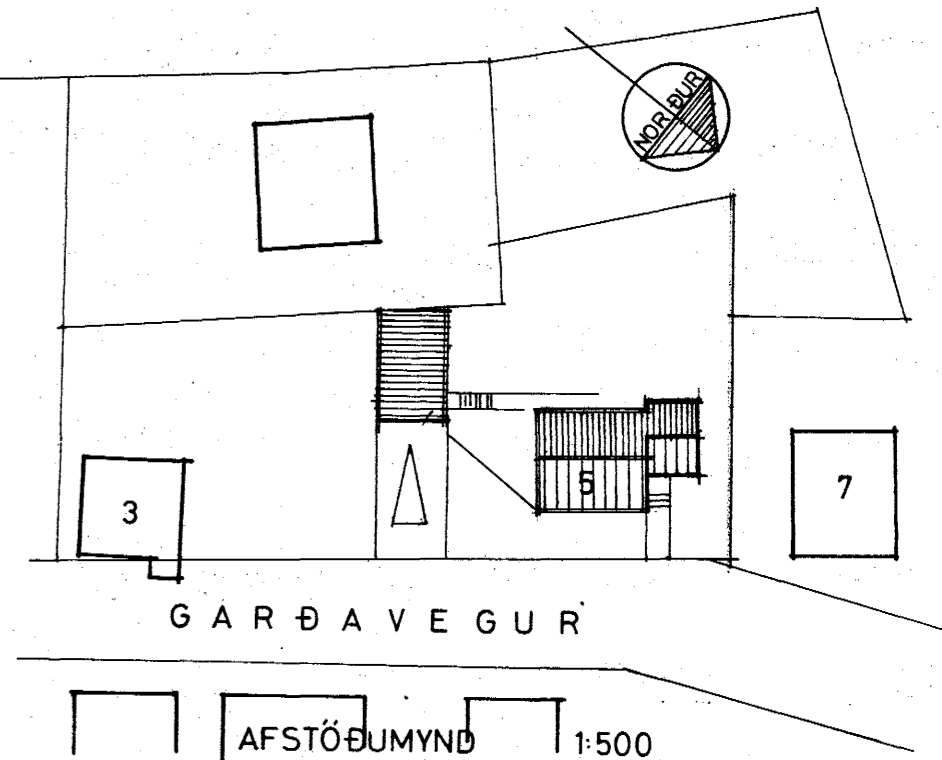

AFSTÖÐUMYND 1:500

PÁLL V. BJARNASON, ARKITEKT, FAÍ
HOLTSGÖTU 4, HAFNARFIRÐI, SÍMI 5 20 47

KVARDI 1:100, 1:500 | DAGS. NÓV. 1979 | TEIKN. *[Signature]*

GARÐAVEGUR 5, HAFNARFIRÐI
VIÐBYGGING OG BÍLSKÚR

ADALTEIKNINGAR

Páll V. Bjarnason 55.01A

BÍLSKÚR BREYTT Í FEB. 1980