Samþykkt á fundi byggingarnefndar þ. 6 / 7 1988
BYGGINGAFULLTRÚINN
F.h. í HAFNARFIRÐI

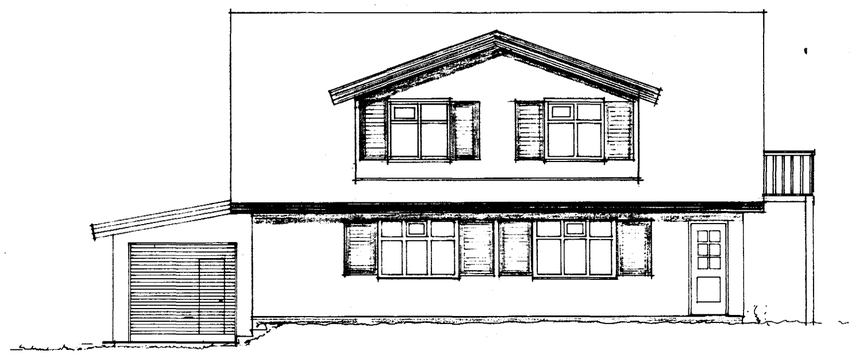

VESTUR

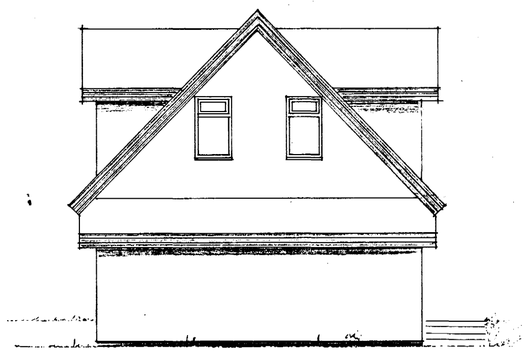

NORÐUR

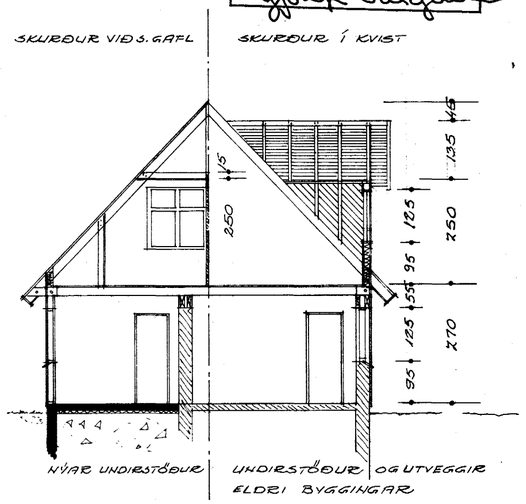

þversnið.

tifftopdf - www.rubisoftware.com - Demo Version

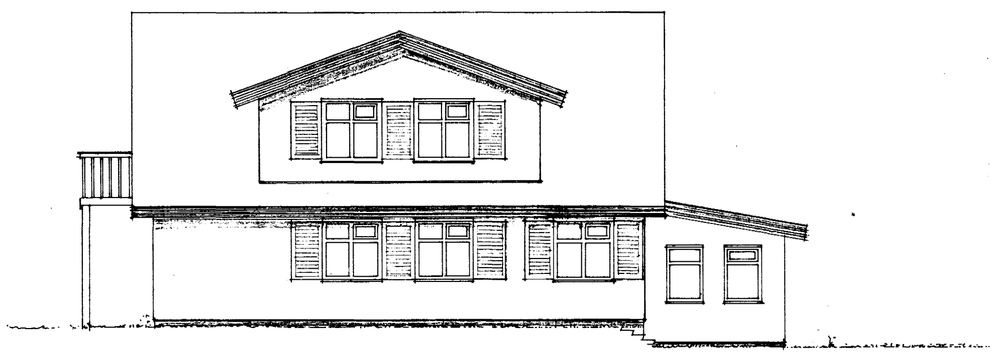

AUSTUR

SUÐUR

B.	SVALIR FÆRÐAR Δ SUÐURGAFL	18.6.88	
Δ	SVALIR TEIKNAÐAR	28.7.'84	
BREYTING		DAGS.	GERT AF

GARÐAVEGUR 6 C HAFNARFIRÐI

BALDVIN EINARSSON BYGGINGAFRÆÐINGUR
S. 52269 HAFNARFIRÐI

ÚTLIT OG SNEIÐING

reikn.	yfirf.	mkv 1:100		
teikn.	samþ.	dags. DES '80	verk nr.	blað af.