



Samþykkt á fundi bygginga-
nefndar þ. 6. 7. 1988


BYGGINGAFULLTRÚINN
Í HAFNARFIRÐI
Eyjólf Volgare

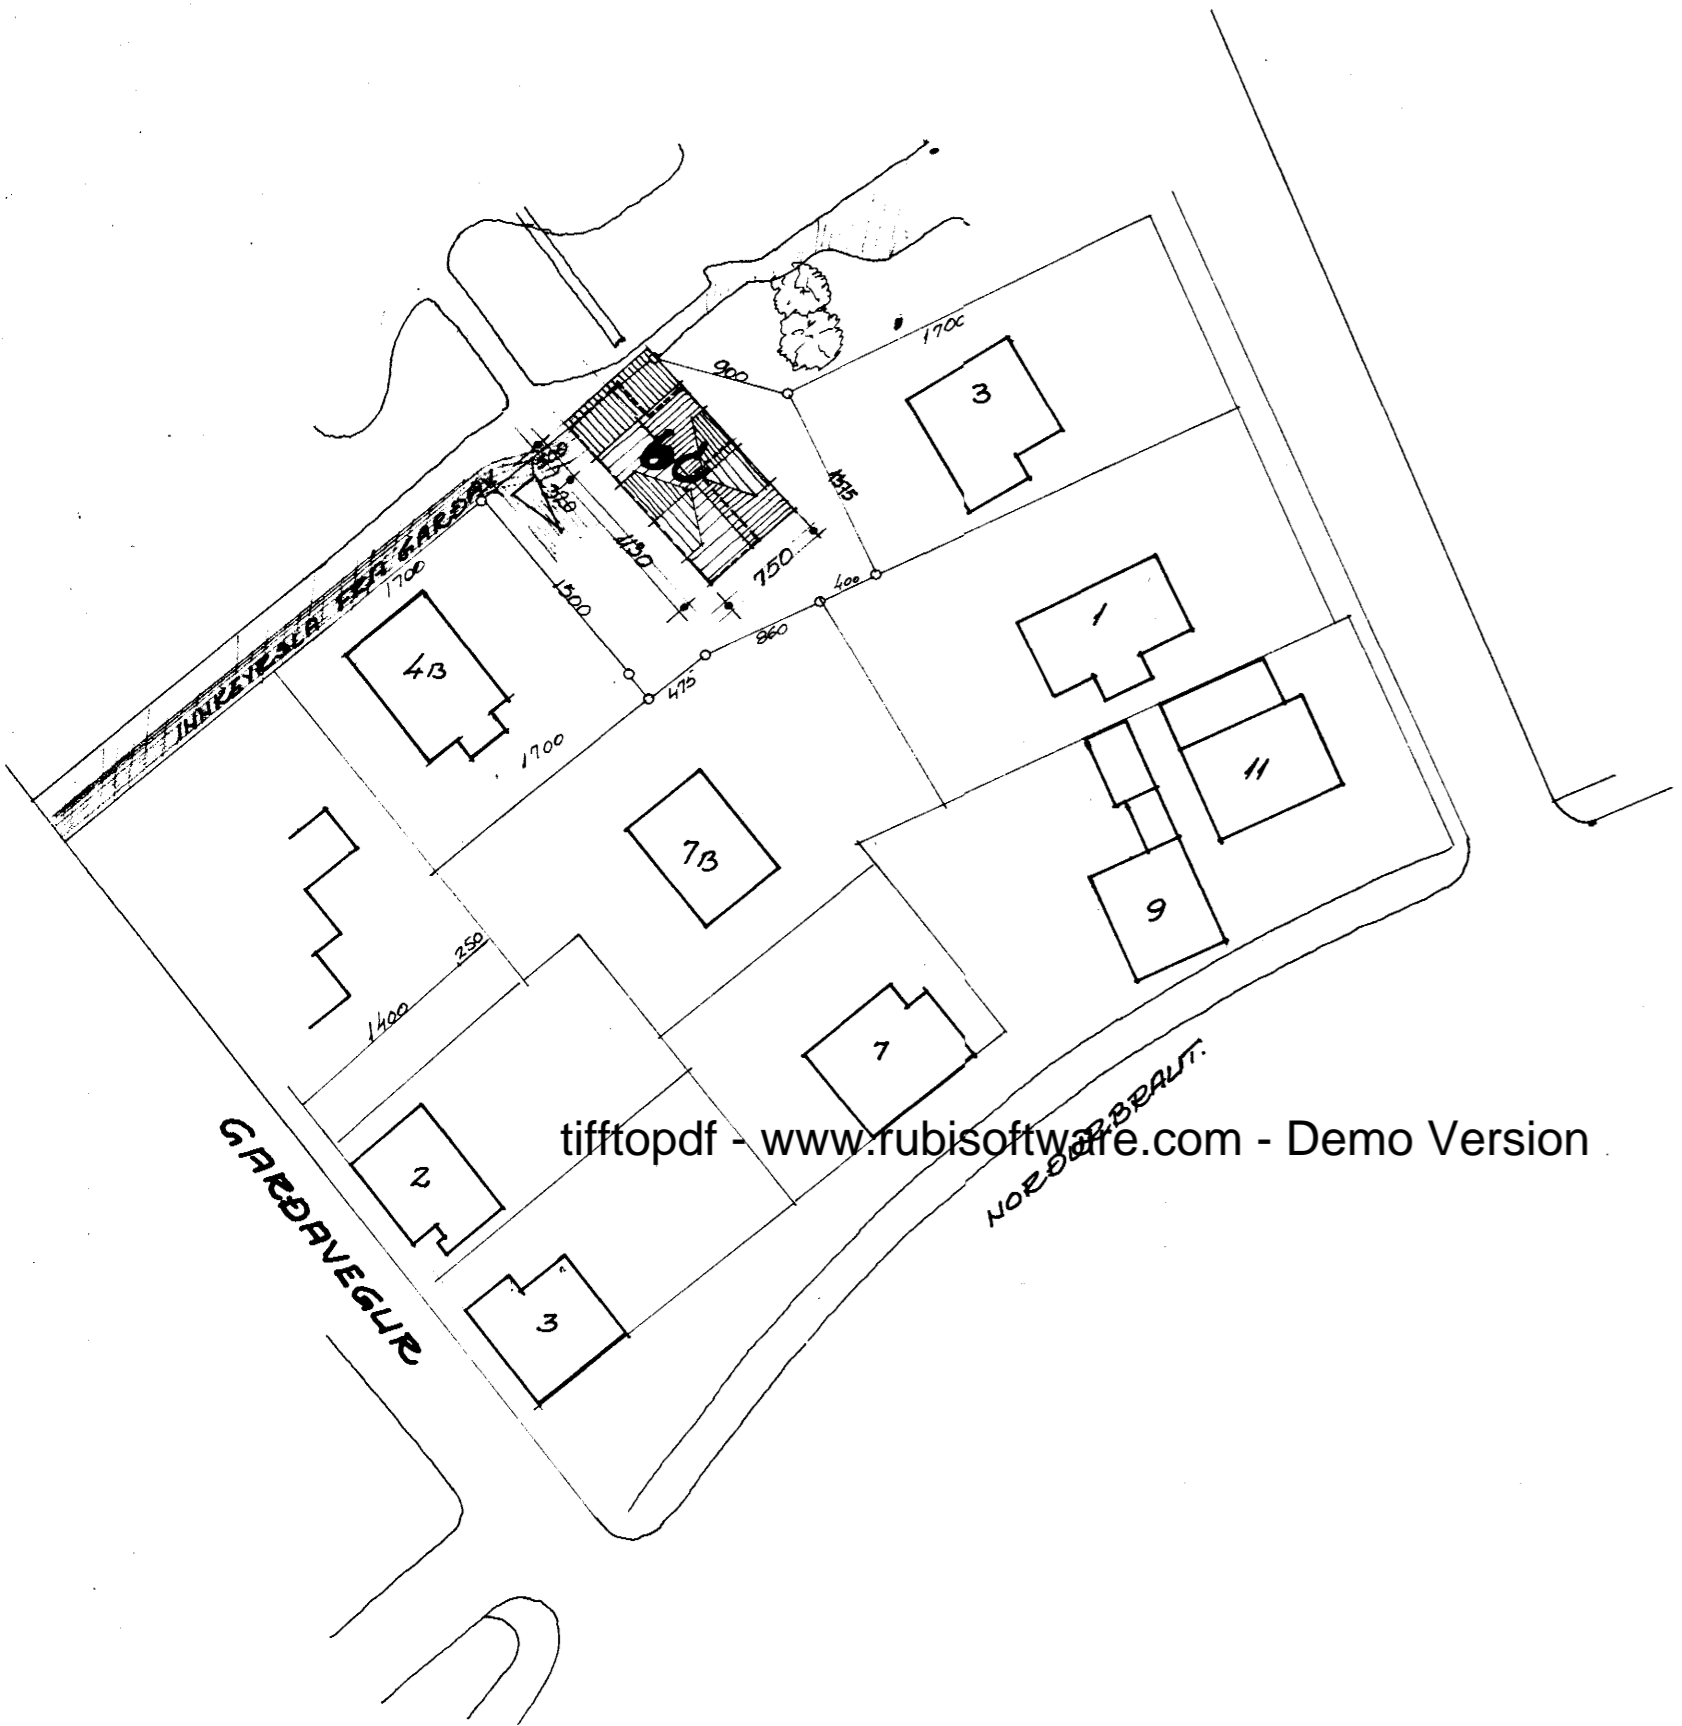

tiffpdf - www.rubisoftware.com - Demo Version

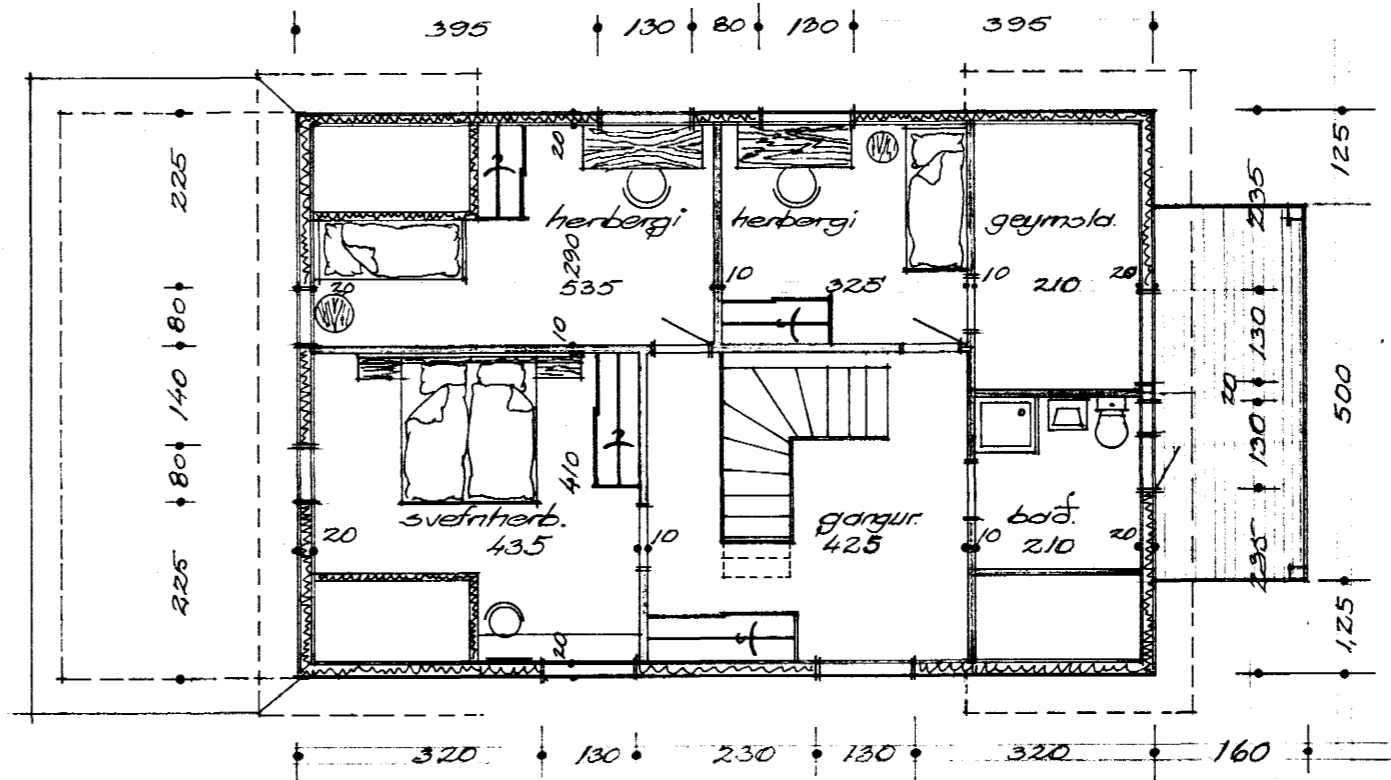

Grunnmynd rishæðar.

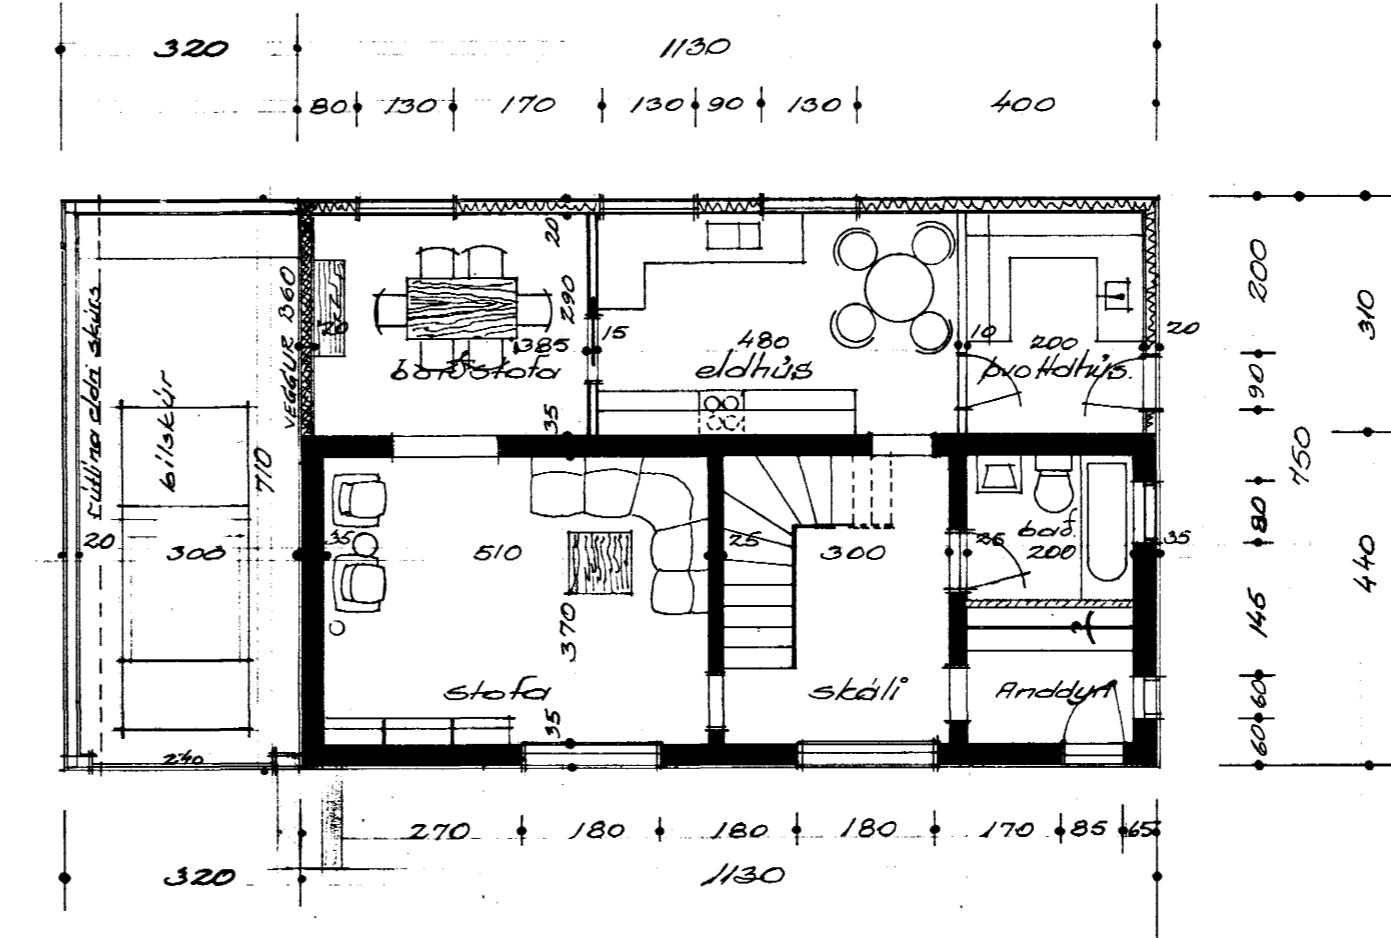

Grunnmynd 1. hæðar.

FLATARMÁL ELDEI ÍSÚÐAR	39,2 m ²
- II - VIÐBÁTAR I.H	31,6 m ²
	70,8 m ²
- II - GÖLFIS RISHÉÐAR	65 m ²
SAMT	135 m ²
BÍLSKÚR	24 m ²

C	SVALIR FÆÐAR Á SÍÐURGAFL	19.6. '88 B.Éin
B	SVALIR TEIKNADAR.	28.7. '84 B.Éin
A	AFSTÖÐUMYND Breytt samkv. UPPMÆLINGU - VEGGUR B60-	26.5. '81 B.Éin
BREYTING MILLI BÍLSKÚRS OG ÍSÚÐAR		DAGS. GERT AF

GARDAVEGUR 6C HAFNARFIRÐI			
Baldvin Einarsson Byggingafræðingur		Grunnmyndir.	
reikn	yfirt.	mkv 1:100	
teikn	samb.	dags 10.11.80	verk nr.
			blað af.