




Samþykkt á fundi bygginga-
nefndar þ. 17. 9. 1969
BYGGINGAFLTRÚINN
I HAFNAFIRÐI
[Signature]

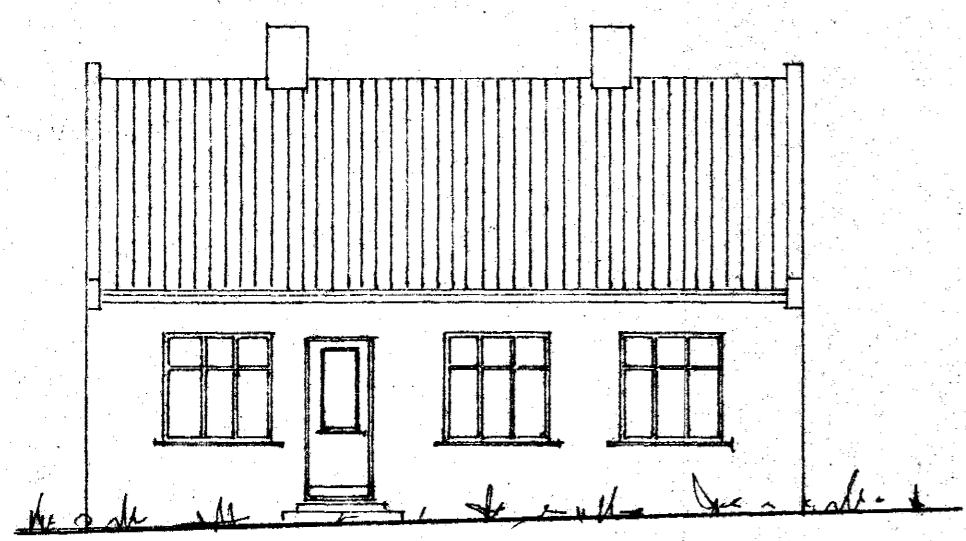


Sudvestur

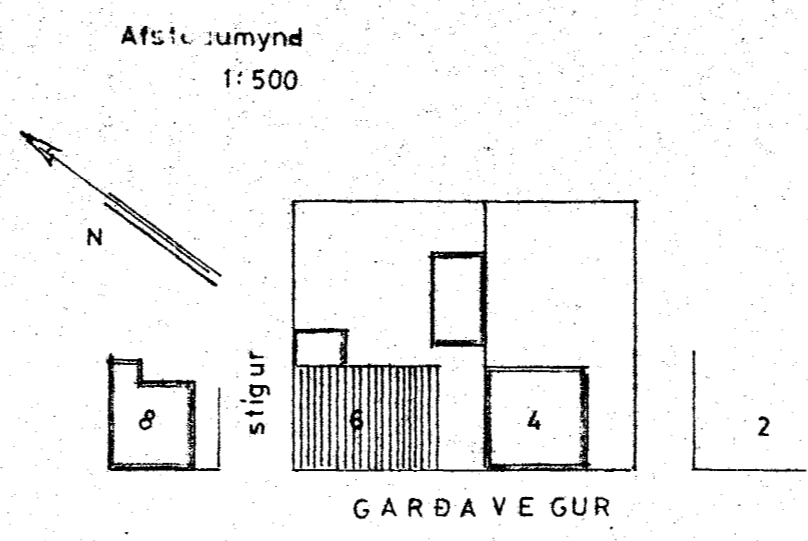


FYRIR BREYTINGU
EFTIR BREYTINGU

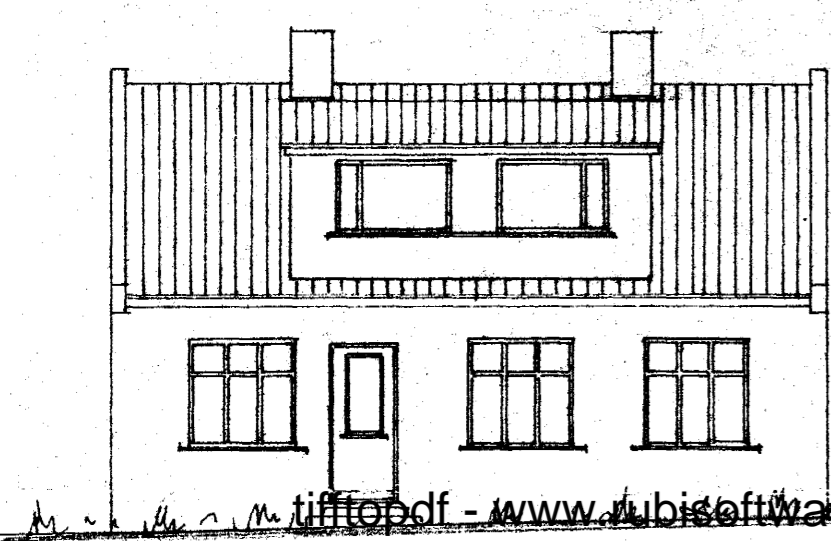



Sudvestur

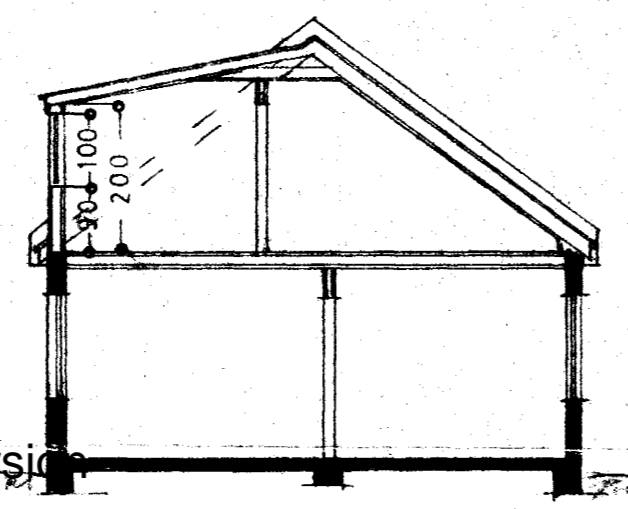

Snid

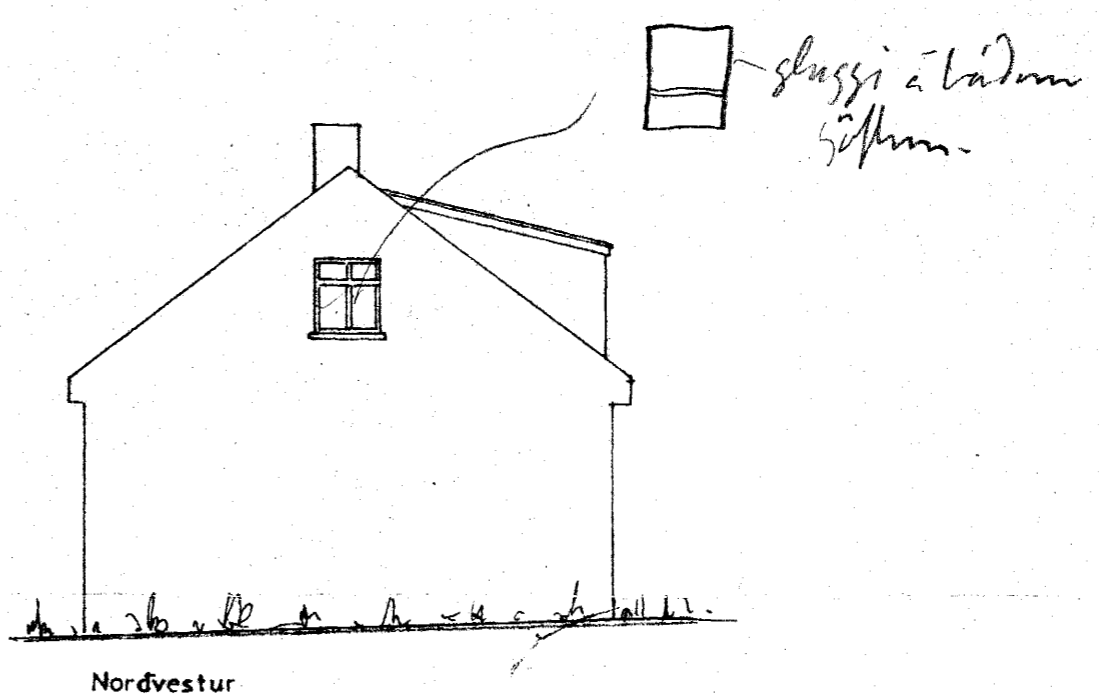

Nordvestur

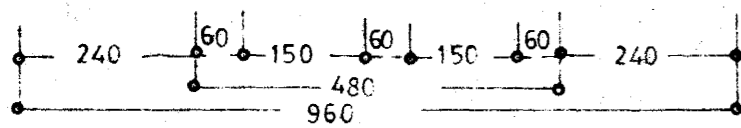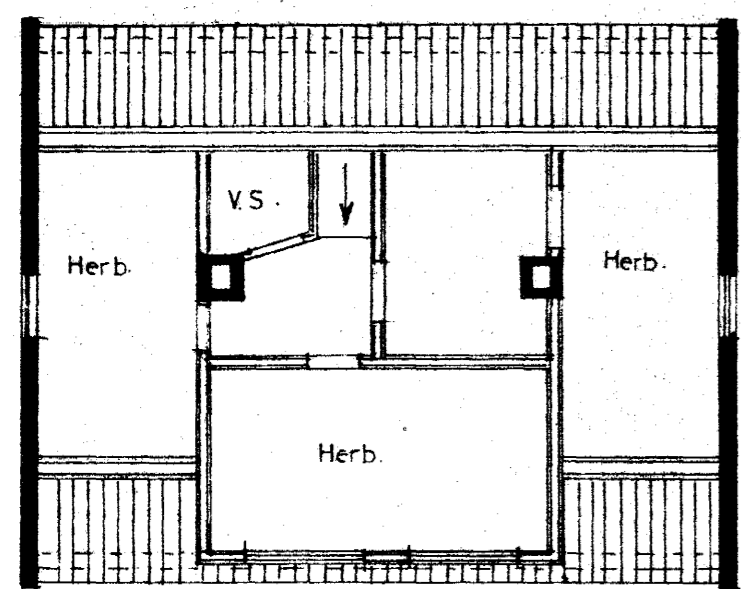

Rishæð

RÜMMALSÁUKNING 15 m³

GARÐAVEGUR NR. 6
KVISTUR A SUDVESTURHLIÐ

Úttil }
Grunnmynd 1:100
Snid }
Afstöðumynd 1:500

Hafnarfirði 2 sept. 1969
[Signature]