

Samþykkt á fundi bygginga-  
nefndar þ. 14. 8. 1974  
BYGGINGAFULLTRÚINN  
Í HAFNARFIRÐI  
F. Sigurðsson


FYRIR BREYTINGU




SÚÐVESTUR



NORÐAUSTUR

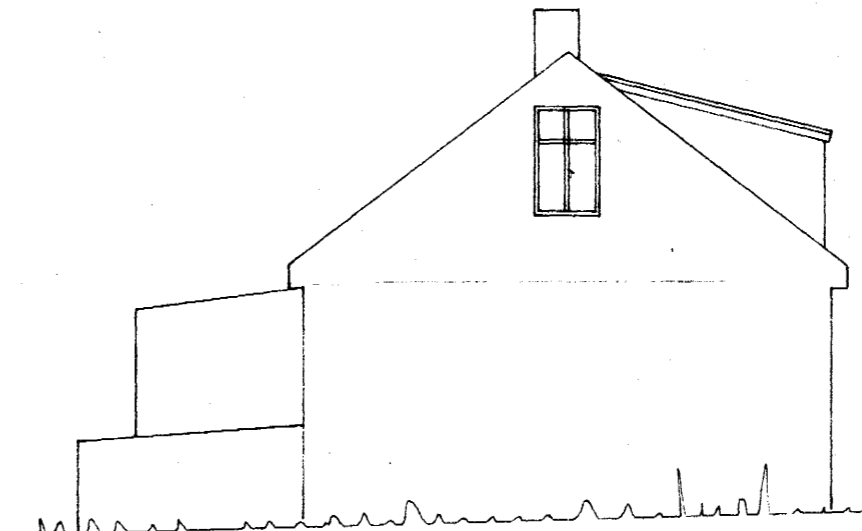


NORÐVESTUR

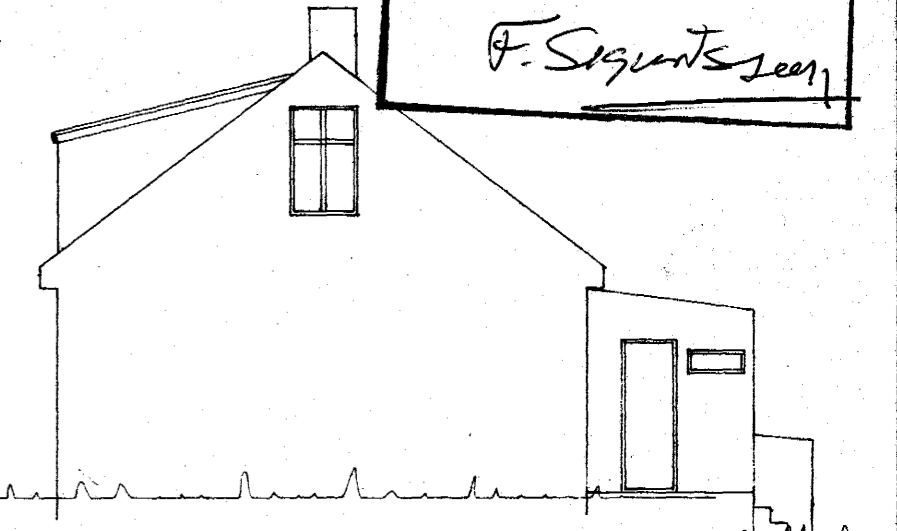


SÚDAUSTUR


EFTIR BREYTINGU

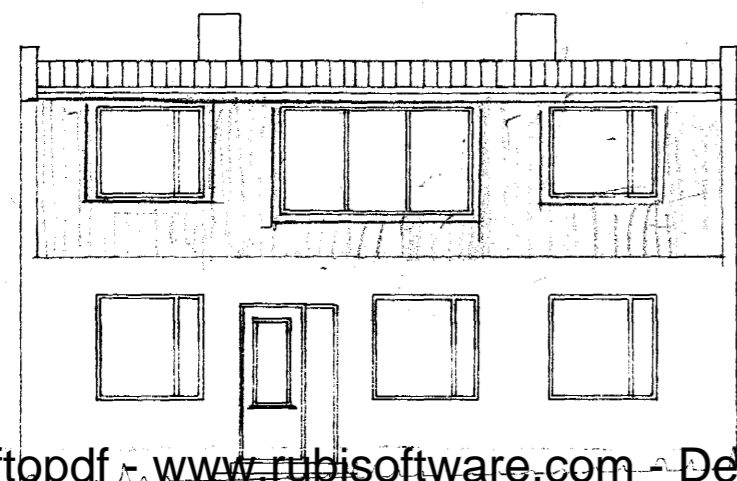


SÚÐVESTUR

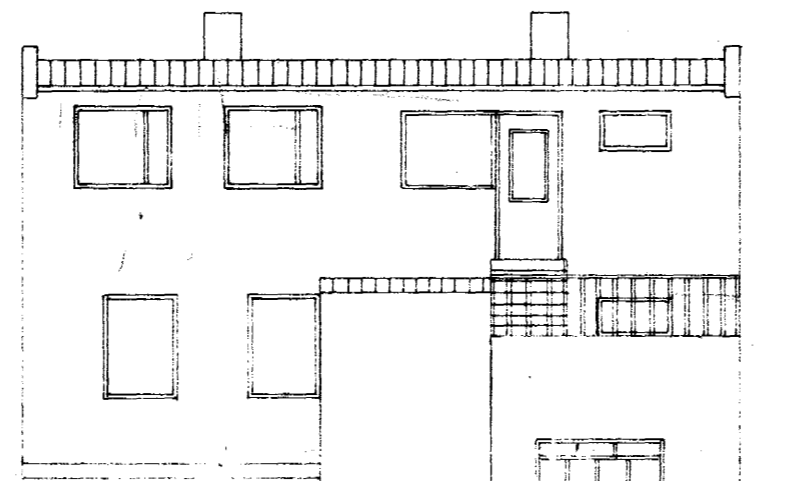

NORÐAUSTUR

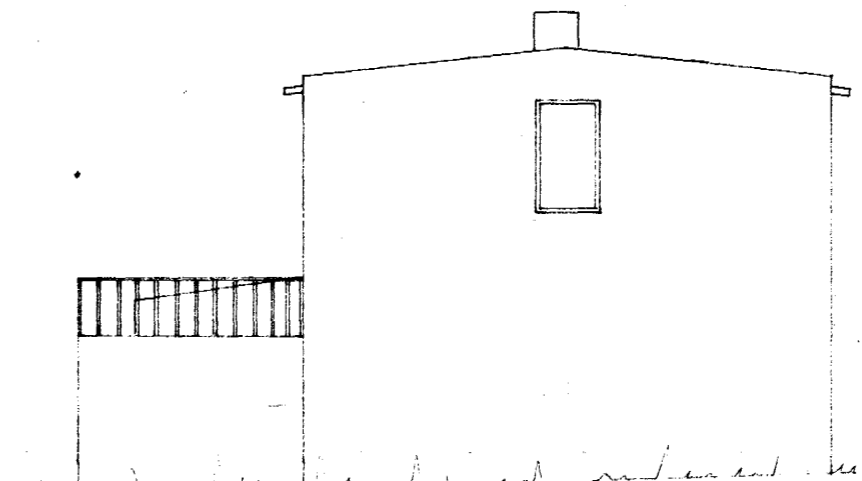


NORÐVESTUR

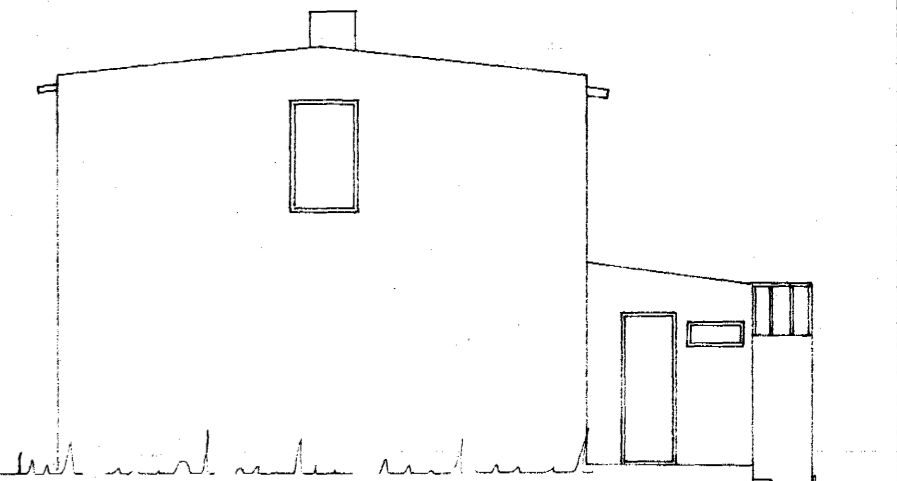


SÚDAUSTUR


tifftopdf - www.rubissoftware.com - Demo Version

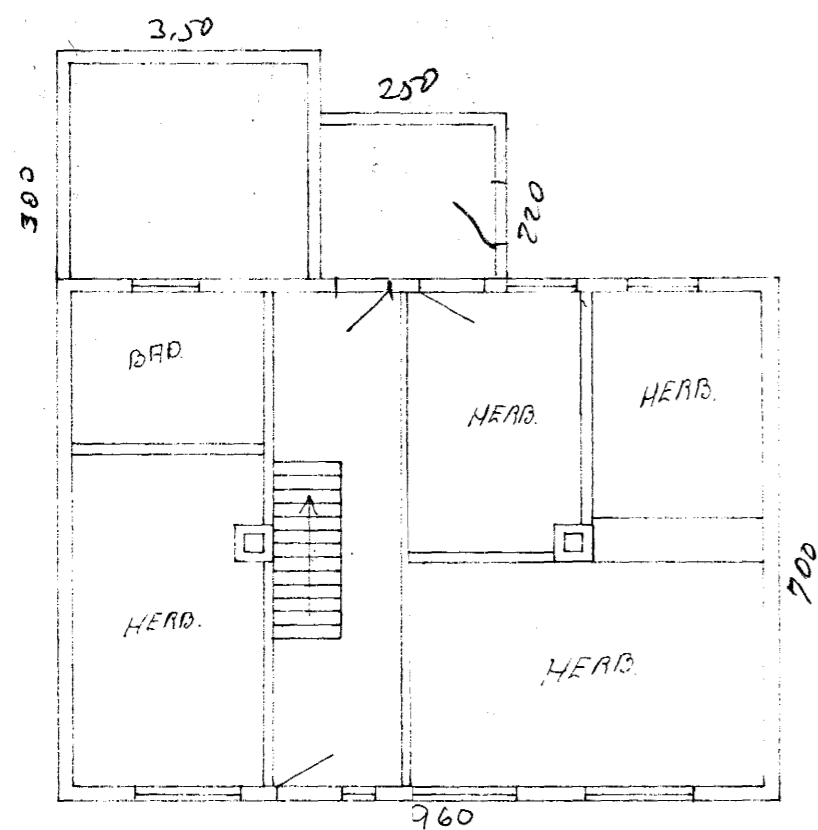

GRUNNMYND 1 HÆÐ

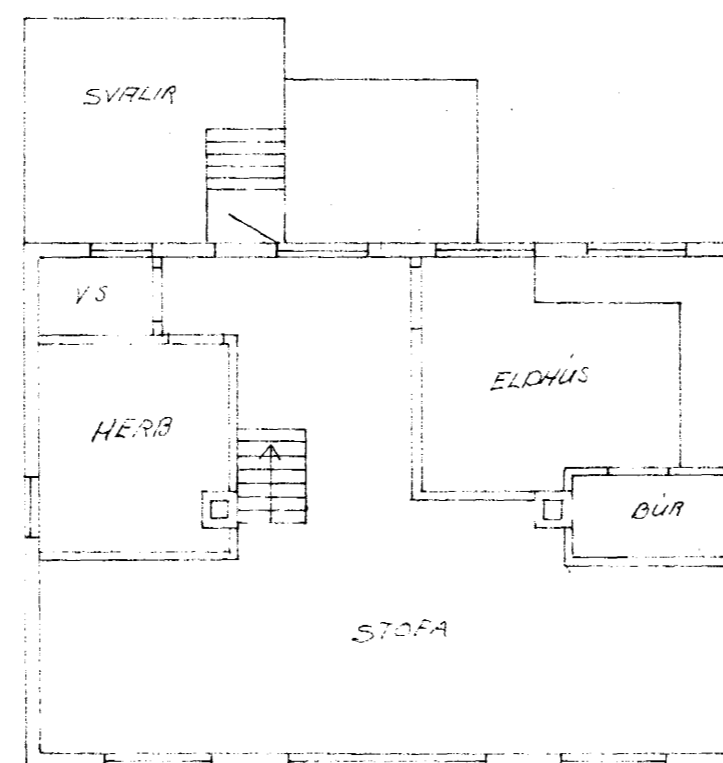

GRUNNMYND 2 HÆÐ

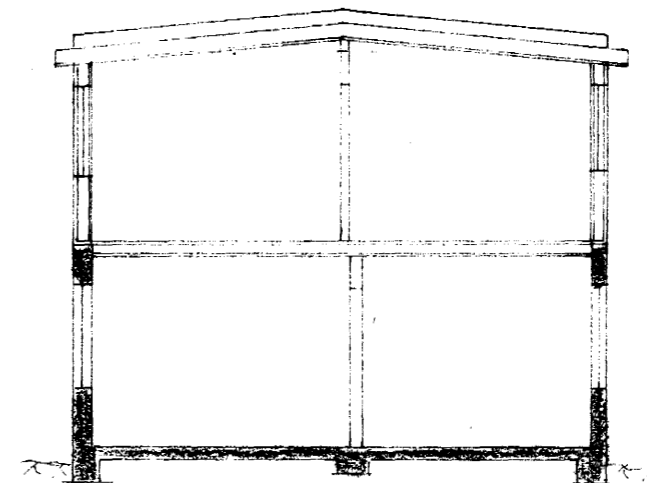

SNIÐ

Fyrir breytingu:  
 $7 \times 9.6 = 67.2 \text{ m}^2 \times (2.7 + 1.5) = 282.24$   
 $3 \times 2.5 = 10.5 \text{ m}^2 \times 2.5 = 26.2$   
 $2.5 \times 2.2 = 5.5 \text{ m}^2 \times 2.0 = 11.0$   
 $83.2 \text{ m}^2$   
 $83.2 \text{ m}^2 \times 1.5 = 124.8$   
 $332.0 \text{ m}^2$

Eftir breytingu:  
 $67.2 \text{ m}^2 \times 5.9 = 396.5$   
 $10.5 \times 2.5 = 26.2$   
 $5.5 \times 2.7 = 14.8$   
 $437.5$   
 Rámmisbætur 72 m<sup>3</sup>

|   |                     |                    |                   |
|---|---------------------|--------------------|-------------------|
| GARDAVEGUR 6 HAFNARFIRÐI  | MÆLIKVARDI<br>1:100 | VERK               | TEIKN NR<br>1     |
| BREYTING  | Hannað<br>Teiknað   | Yfirfarið<br>Samb. | DAGS<br>AGÚST '74 |
| JÓHANN GUNNAR BERGPÓRSSON VERKFR MVFI<br>STRANDGÖTU 11 — HAFNARFIRÐI — SÍMI 53315 | BREYTT              |                    |                   |