


HOLTÆSI BÆRZINS

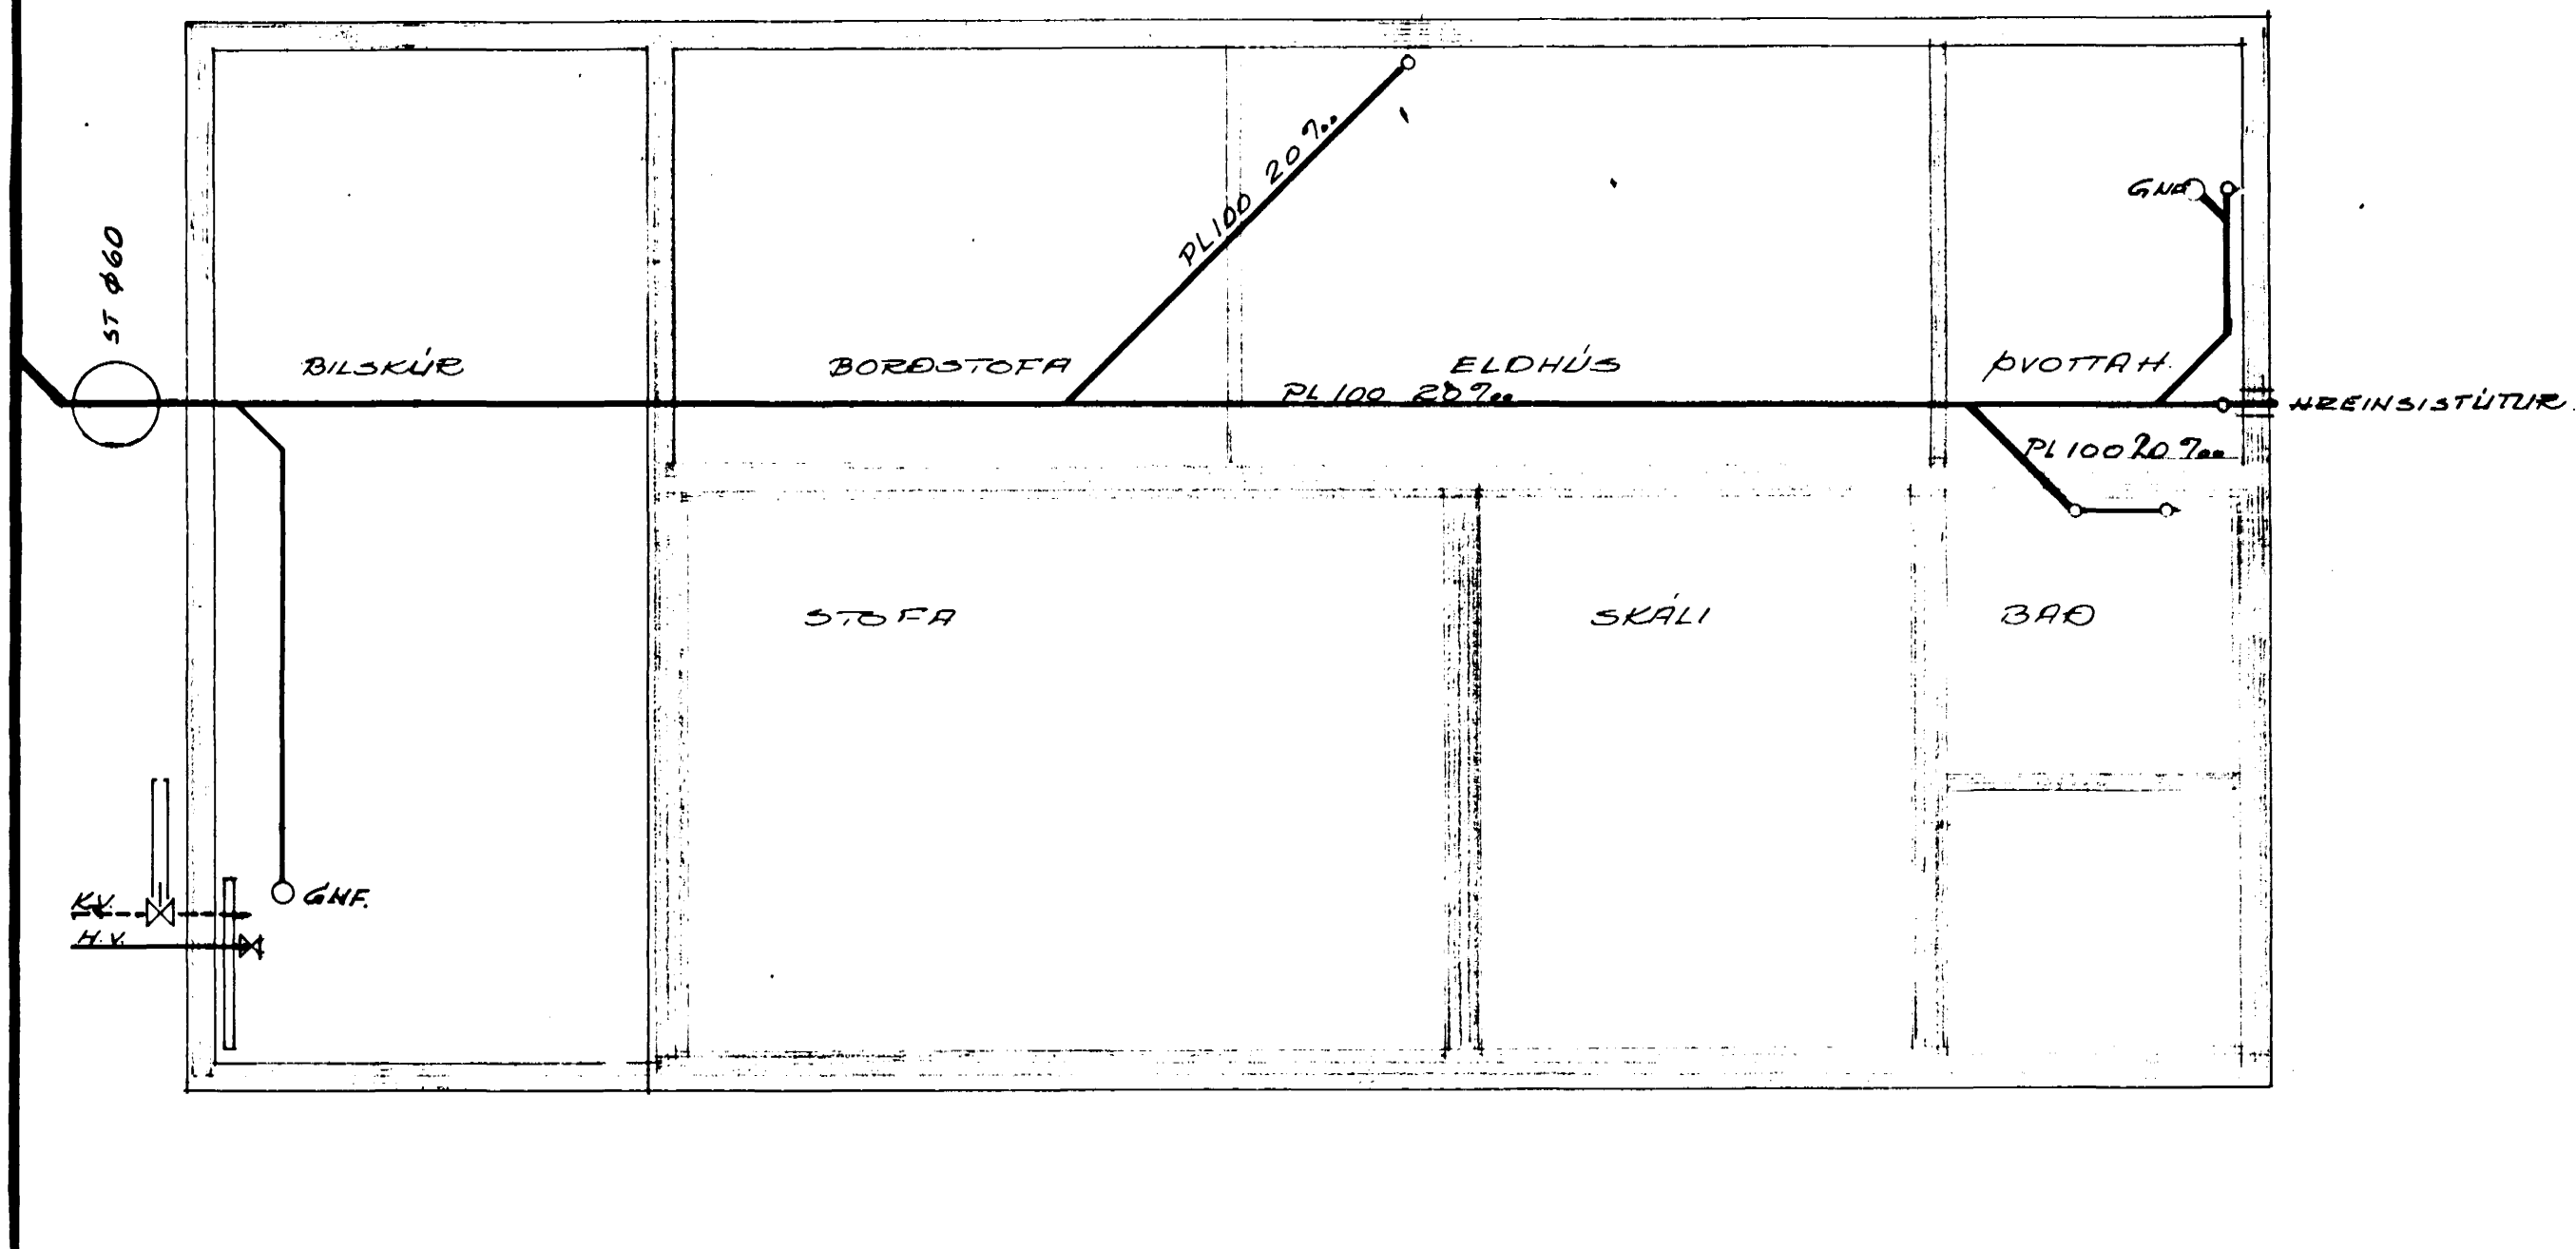

FRÁRENNISSTOFH FÁRÐUR INN Í GRUNN. V. KLAPPAR		ÁGÚST 1981
BREYTING	DAGS.	GERT AF
<b>GARÐAVEGUR 6 C. HAFNARFIRÐI</b>		
BALDVIN EINARSSON BYGGINGAFRÆÐINGUR <i>Baldvin Einarsson</i>		FRÁRENNSLI Í GRUNNI
skala	útfert	mkv/150