

Hús við Garðaveg nr 7

Breyting (kvistur)

11/6 53

1:100

Semþykkt á fundi bygginga-  
nefndar þ. 11. 6. 1953

fl. BYGGINGAFULLTRÚINN  
Í HAFNARFIRÐI  
Sylvia Stuard.


Hefi tekið að mér að sjá um  
viðbyggingu á norðausturhlíð hússins!

Finnboji Hallsson.


Fyrir breytingu




Norðaustur

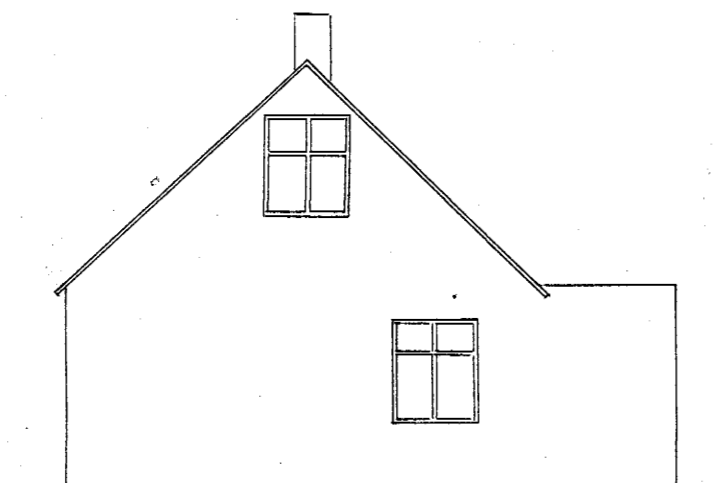

Súðaustur

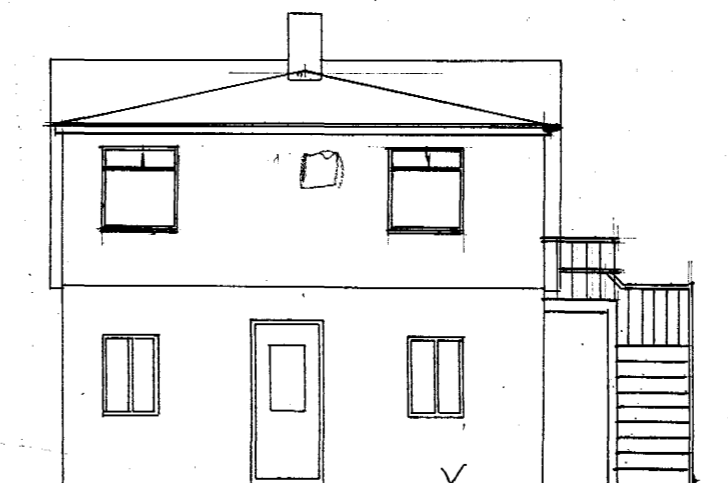


Norðaustur

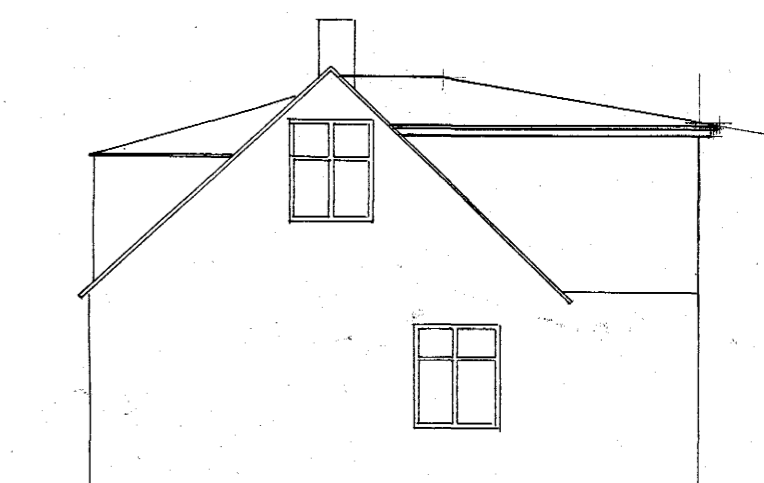


Súðaustur


tifftopdf - www.rubissoftware.com - Demo Version

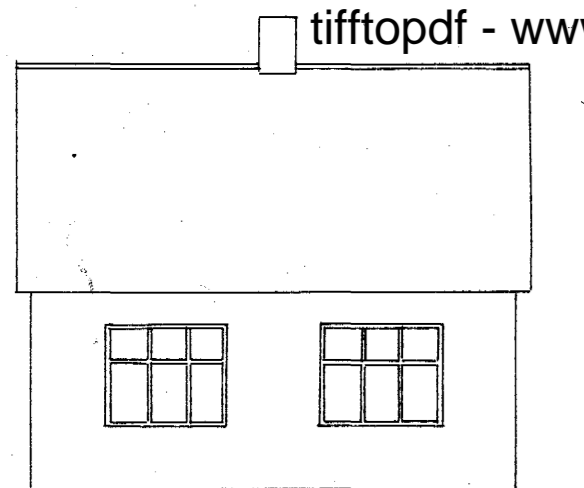

Súðvestur

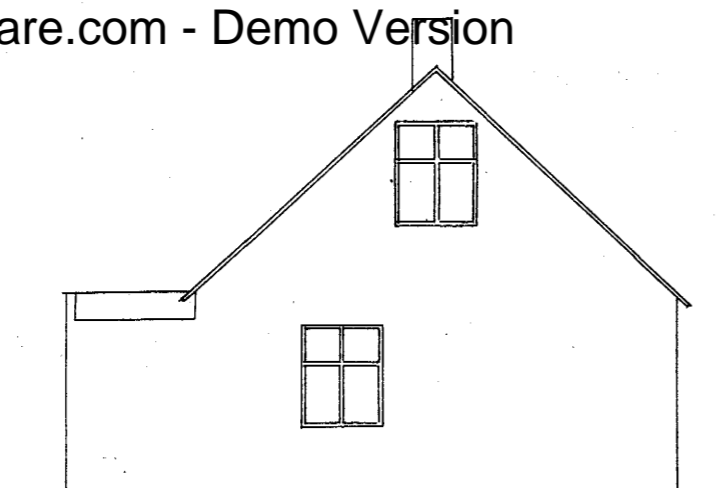

Norðvestur

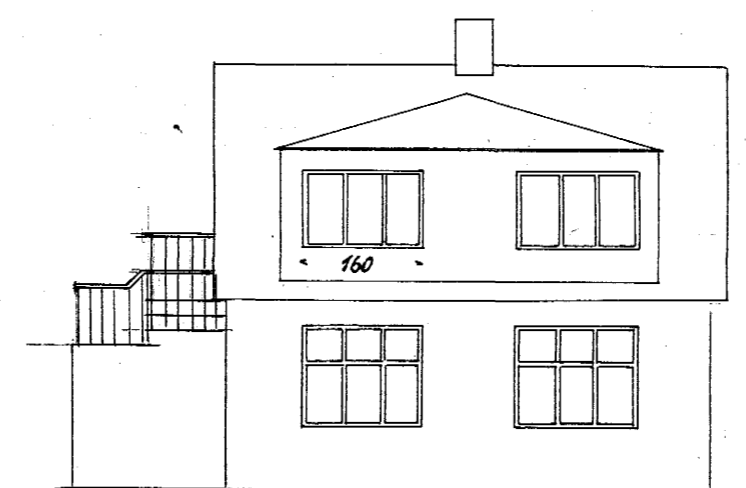




Súðvestur



Norðvestur

Afstöðumynd

1:500

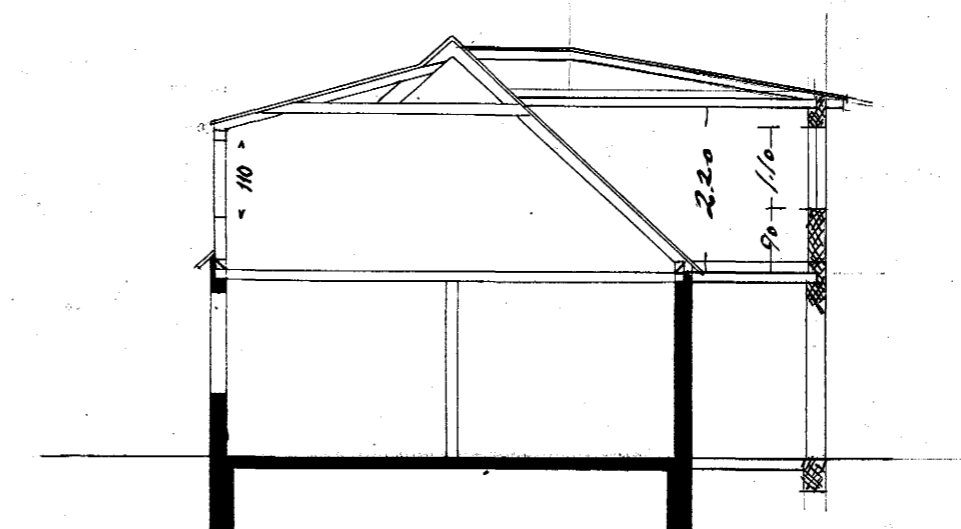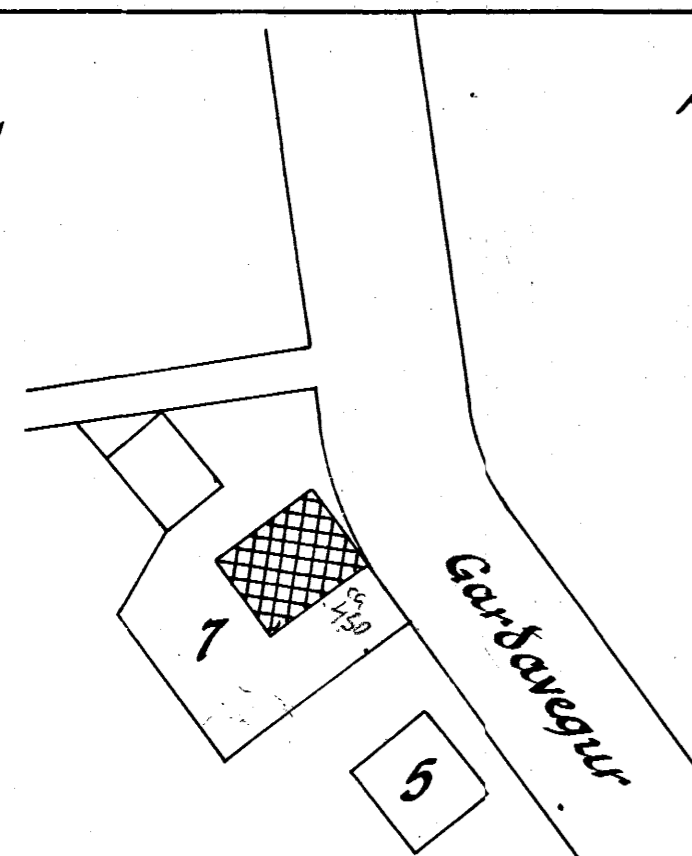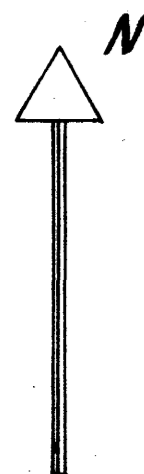

Þverskurður

Breyting

Þugi ein skúrinn og  
it tröppur.

S. Guðmundsson

Hafnarfirði í maí 1953

~~S. f. Stuard~~