

Samþykkt á fundi bygginga-
nefndar þ. 3/18 1989


BYGGINGAFULLTRÚINN
Í HAFNARFIRÐI

[Signature]


ASKILD ER SAMR.
HEÐEG



VESTUR
EFTIR BREYTINGU

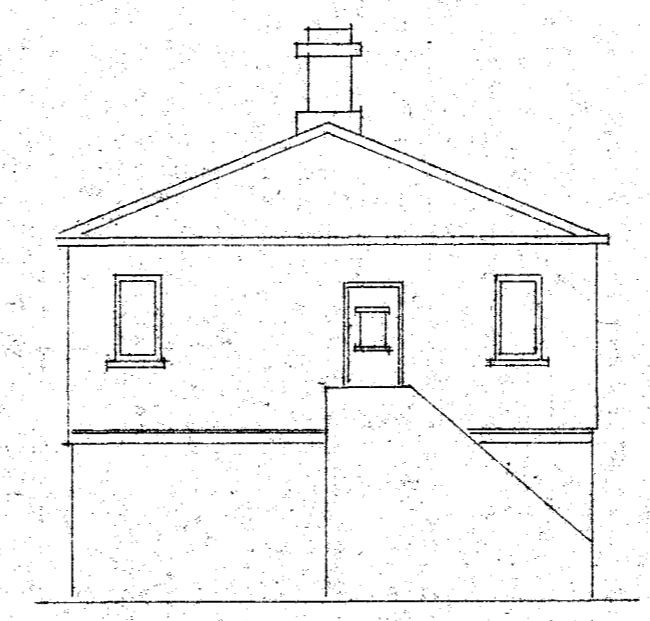

SUÐUR
FYRIR BREYTINGU

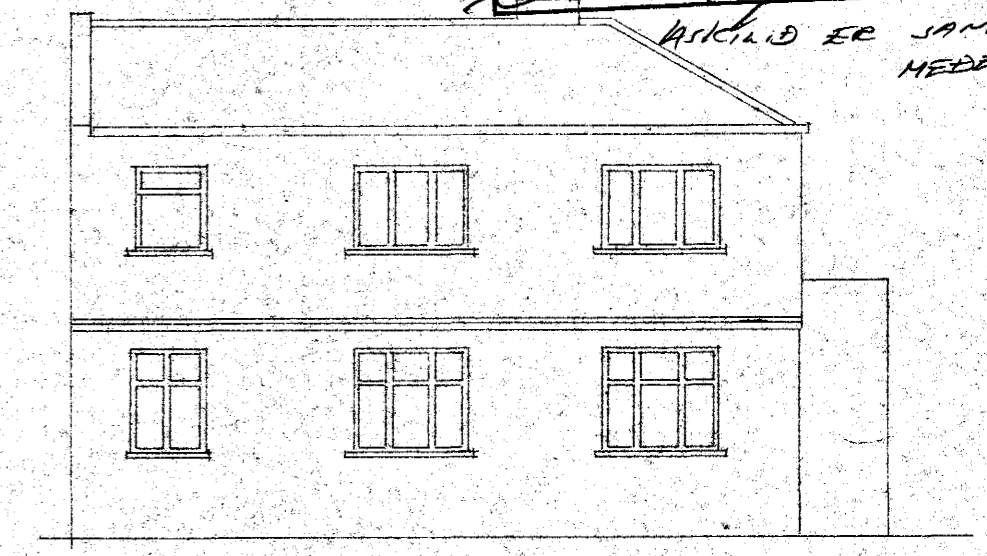


VESTUR
FYRIR BREYTINGU



ftopdf - www.rubisofware.com - Demo Version


AUSTUR
EFTIR BREYTINGU

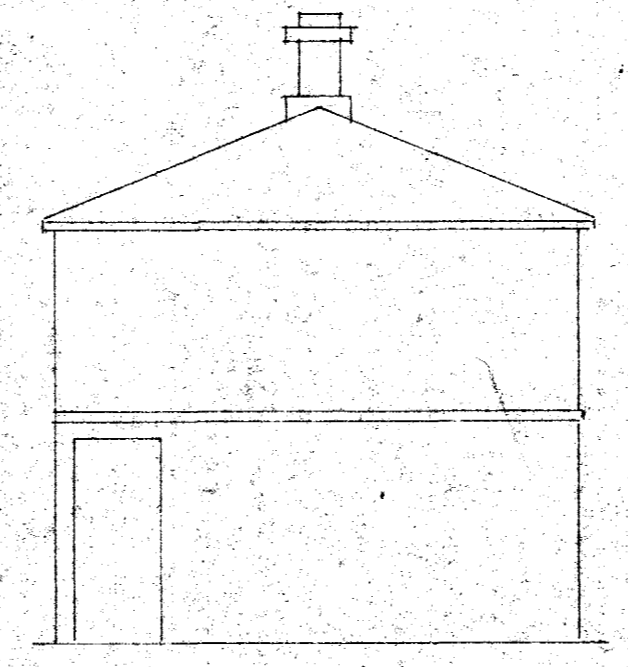

NORÐUR
FYRIR BREYTINGU




AUSTUR
FYRIR BREYTINGU

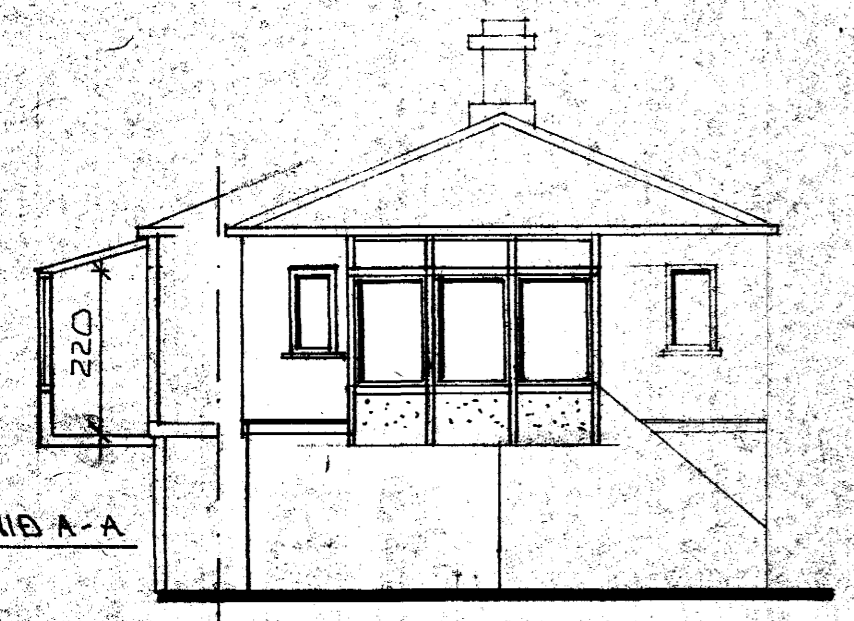


SNID A-A


SUÐUR
EFTIR BREYTINGU

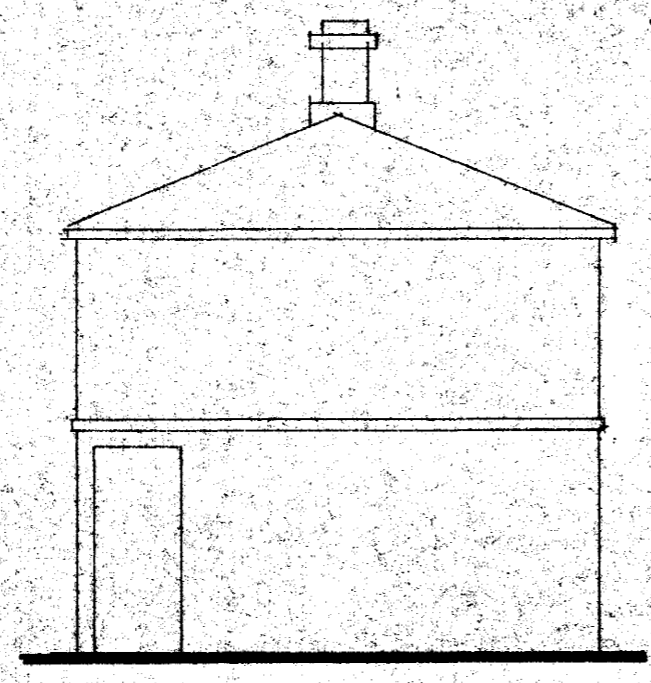

NORÐUR
EFTIR BREYTINGU

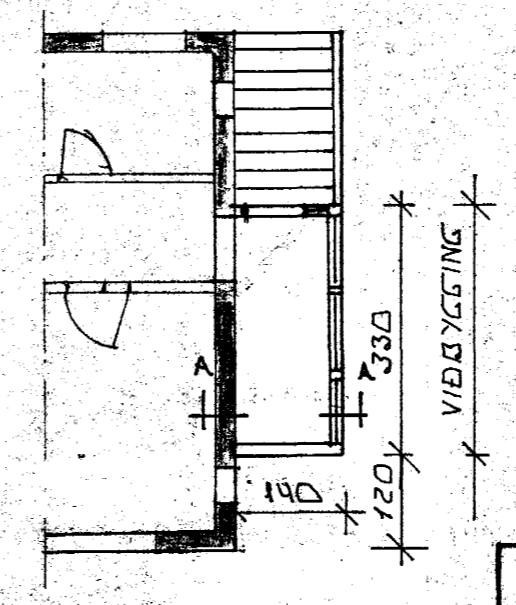

GRUNNMYND

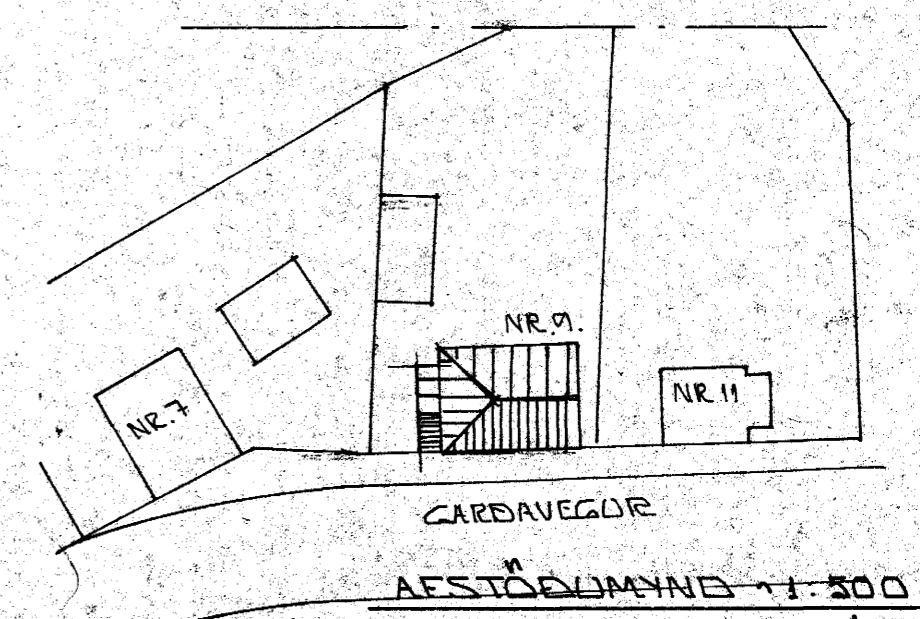

GARÐAVEGUR 9 HAFNARFIRÐI		DAGS. AGÚST '89
VIBYGGING		REIKN <i>[Signature]</i>
VINDFANG VÍÐ INNGANG. ÚTLIT + GR.MYND		TEKNA <i>[Signature]</i>
AFSTÖÐUMYND		VERK NR. 800B
MÆLIKV. 1:100 + 1:500		BLAD NR.
SIGURÐUR ÞORLEIFSSON TEKNIFR. FTFL.		01
HRAUNBRÚN 17 HAFNARFIRÐI		SÍMI 52452