






VESTUR
EFTIR BREYTINGU

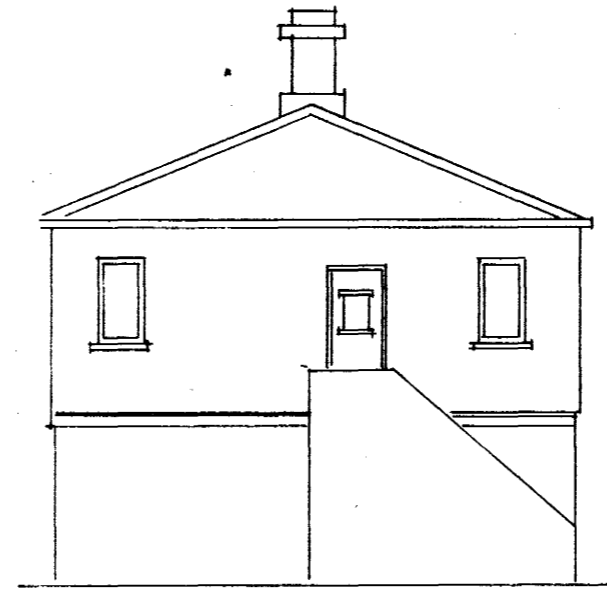


SUÐUR
FYRIR BREYTINGU

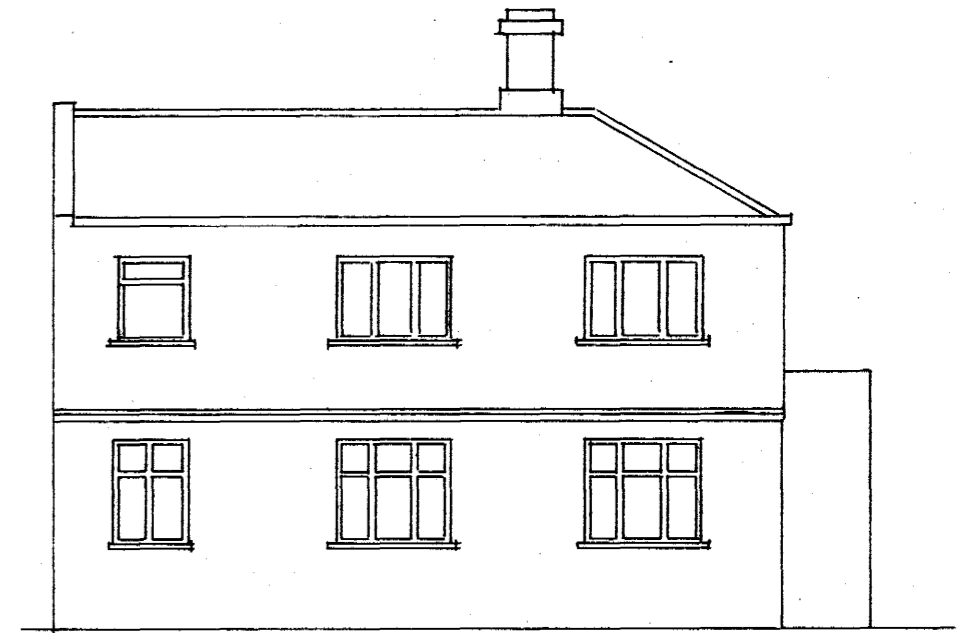

VESTUR
FYRIR BREYTINGU

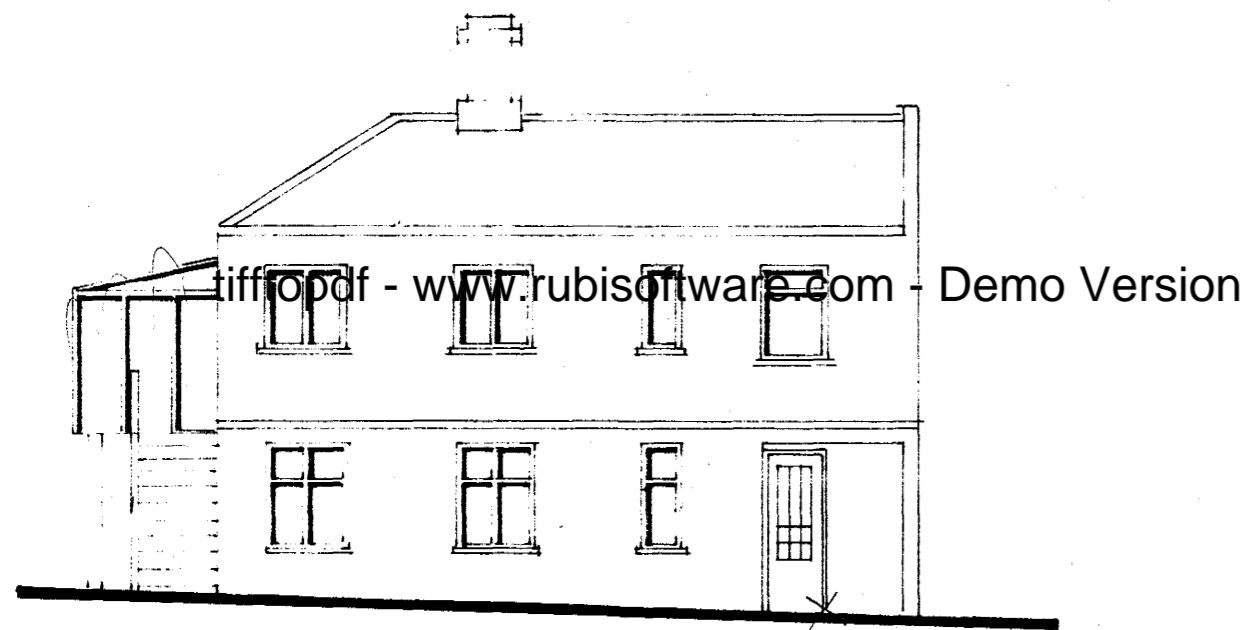


AUSTUR
EFTIR BREYTINGU

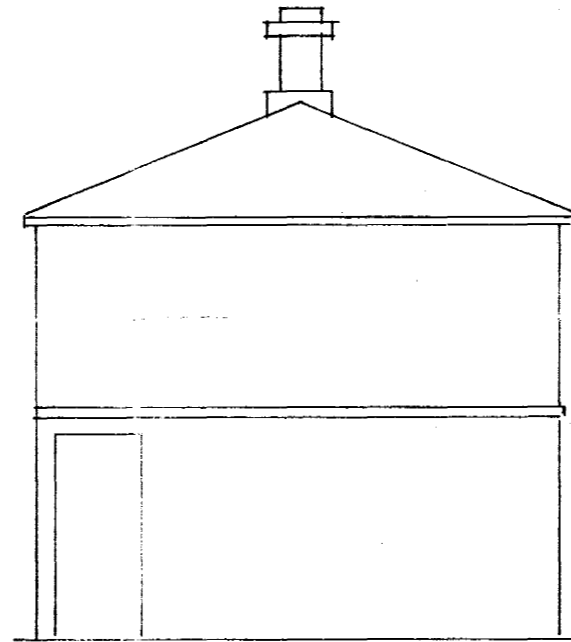


NORÐUR
FYRIR BREYTINGU




AUSTUR
FYRIR BREYTINGU

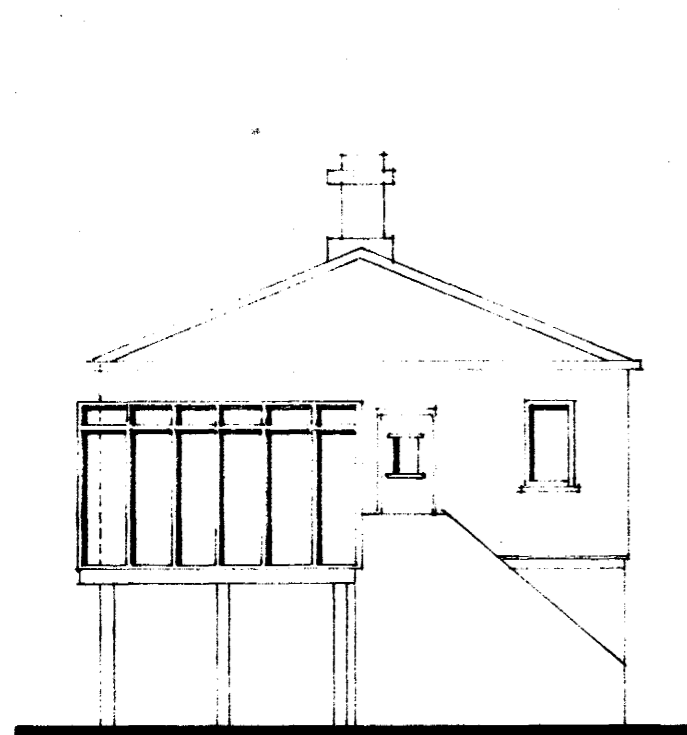

SUÐUR
EFTIR BREYTINGU

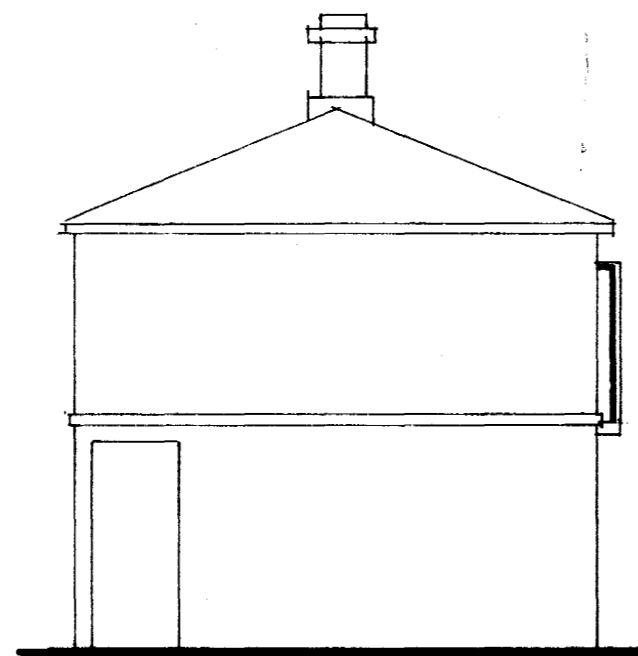

NORÐUR
EFTIR BREYTINGU

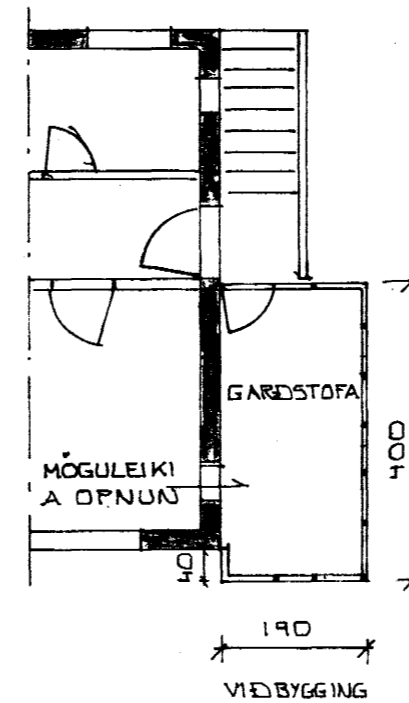

GRUNNMYND

Samþykkt á fundi bygginga-
nefndar þ. 29/10/1980
BYGGINGAFULLTRÚINN
Í HAFNARFIRÐI
[Signature]

7,6m² 15,0m²

| | | | |
|--|--|--------------------------|--|
| GARÐAVEGUR 9 HAFNARFIRÐI | | DAGS. 26 SEPT 1980 | |
| VIEBYGGING | | REIKN <i>[Signature]</i> | |
| GARÐSTOFA | | TEKNA <i>[Signature]</i> | |
| MÆLIKV. 1:100 | | VERK NR. 8008 | |
| SIGURÐUR ÞORLEIFSSON TEKNIFR. F.T.F.I. | | BLAD NR. 01 | |
| HRAUNBRÚN 17 HAFNARFIRÐI | | SIMI 52452 | |