

Samþykkt á fundi bygginga-
nefndar þ. 23/11/1983
BYGGINGAFULLTRÚINN
Í HAFNARFIRÐI

[Handwritten signature]




AUSTUR



SUÐUR




VESTUR

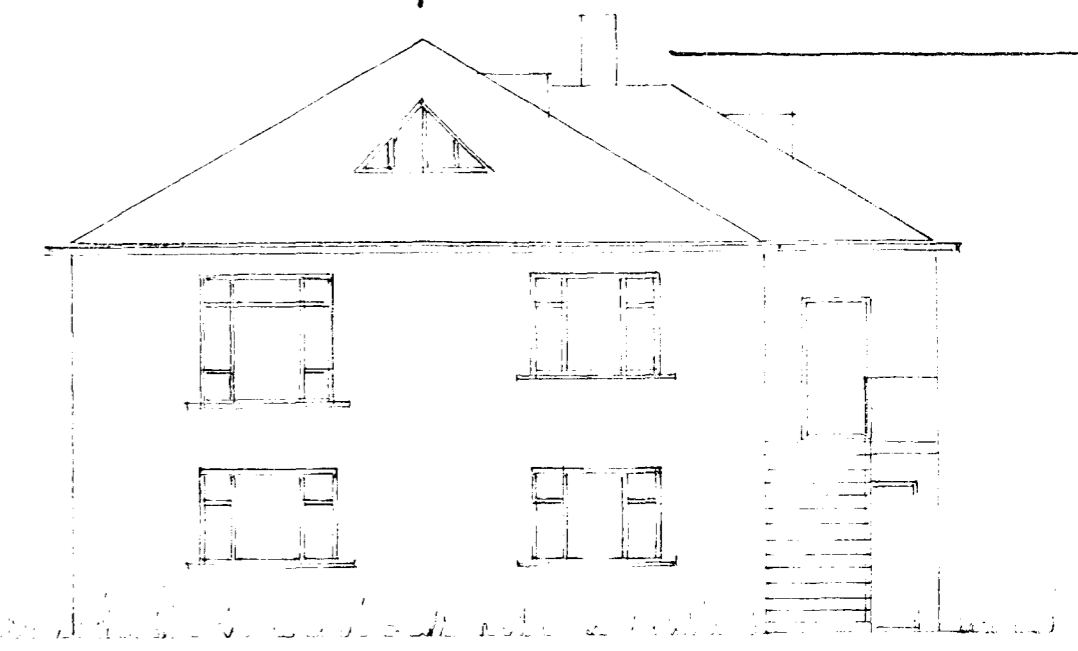

NORÐUR

FYRIR BREYTINGU


EFTIR BREYTINGU

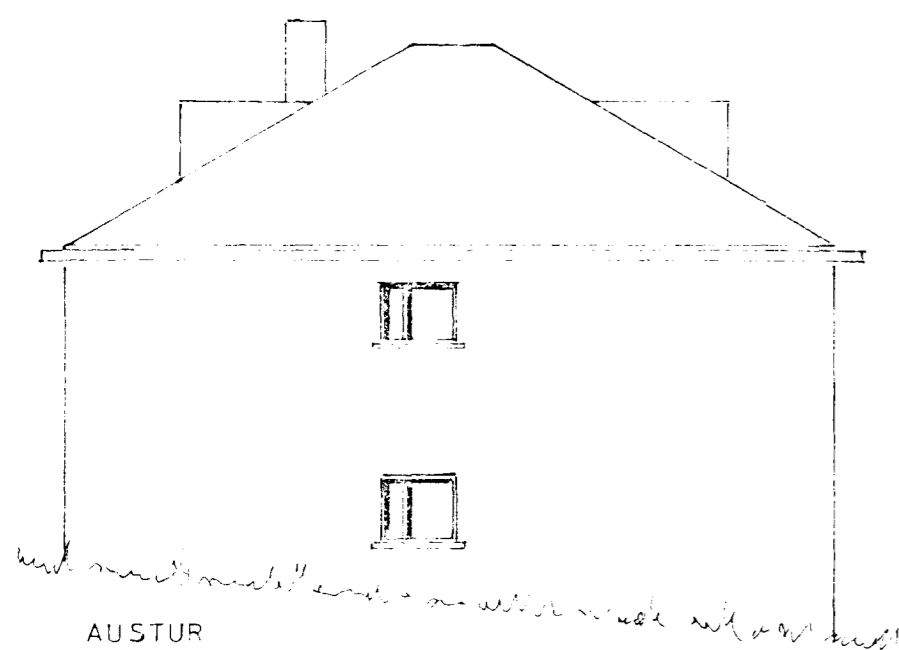

AUSTUR



SUÐUR

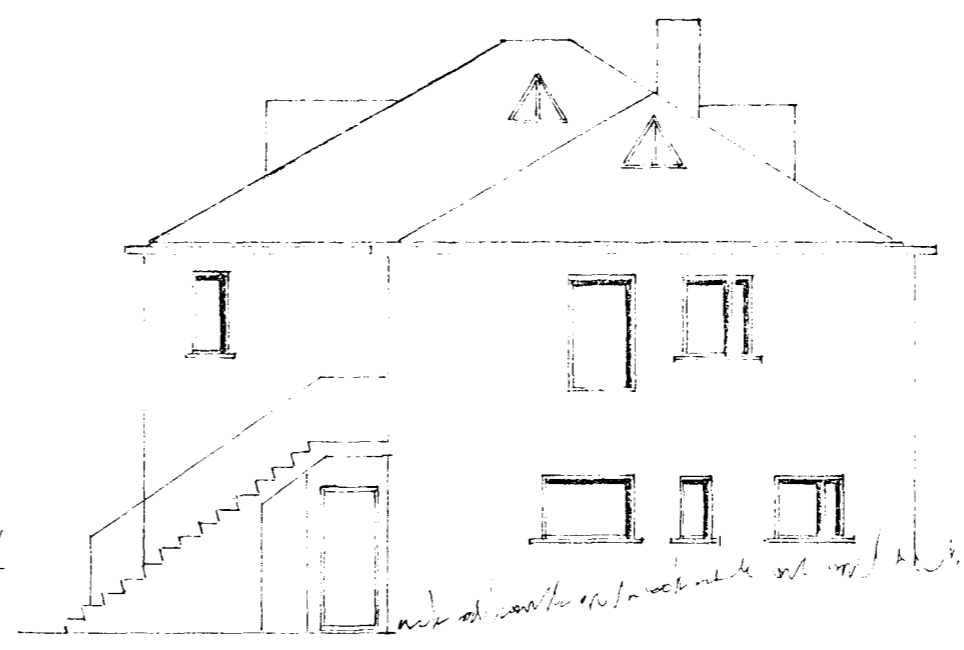

VESTUR



NORÐUR

GARÐSTÍGUR NR 1

GLUGGAPREYTING

ÚTLIT 1:100

[Handwritten signature]
23/11/1983