



Samþykkt á fundi bygginga-
nefndar þ. 16. 1983
BYGGINGAUFULLFRÖÐIN
Í HAFNARFIRÐI


St. 11. sk. 6/5. 84

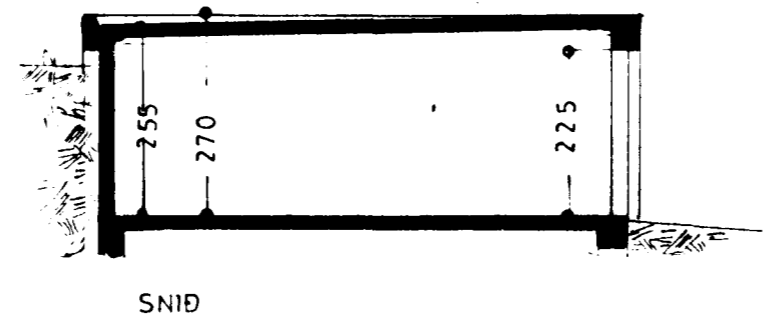

SNID

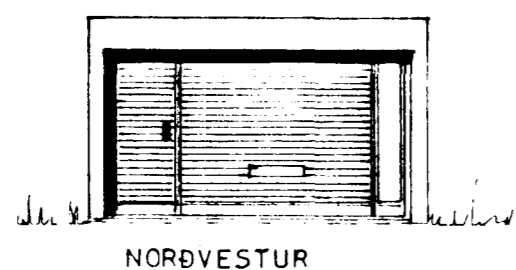


NORÐVESTUR

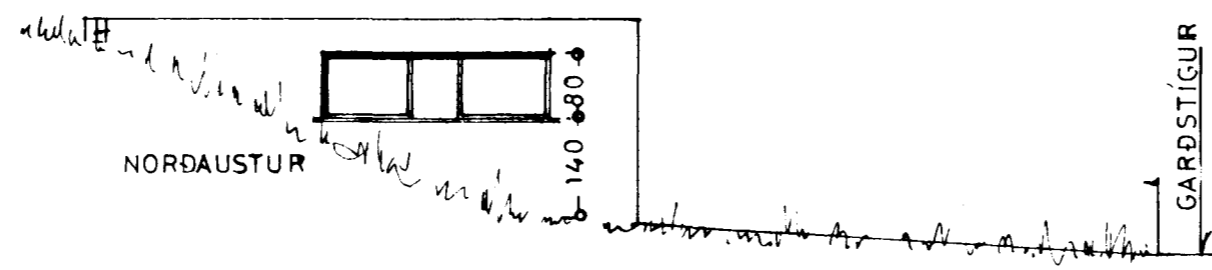


NORÐAUSTUR

GARÐSTÍGUR

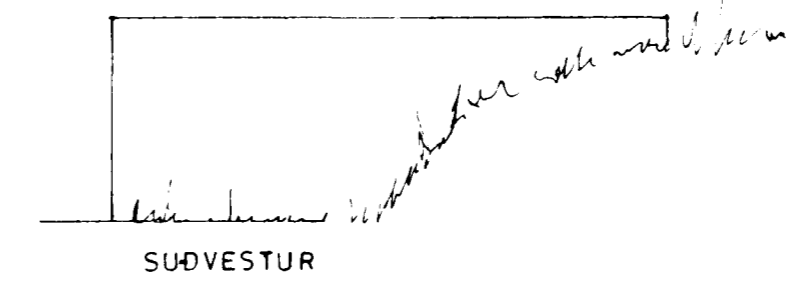


SUÐVESTUR

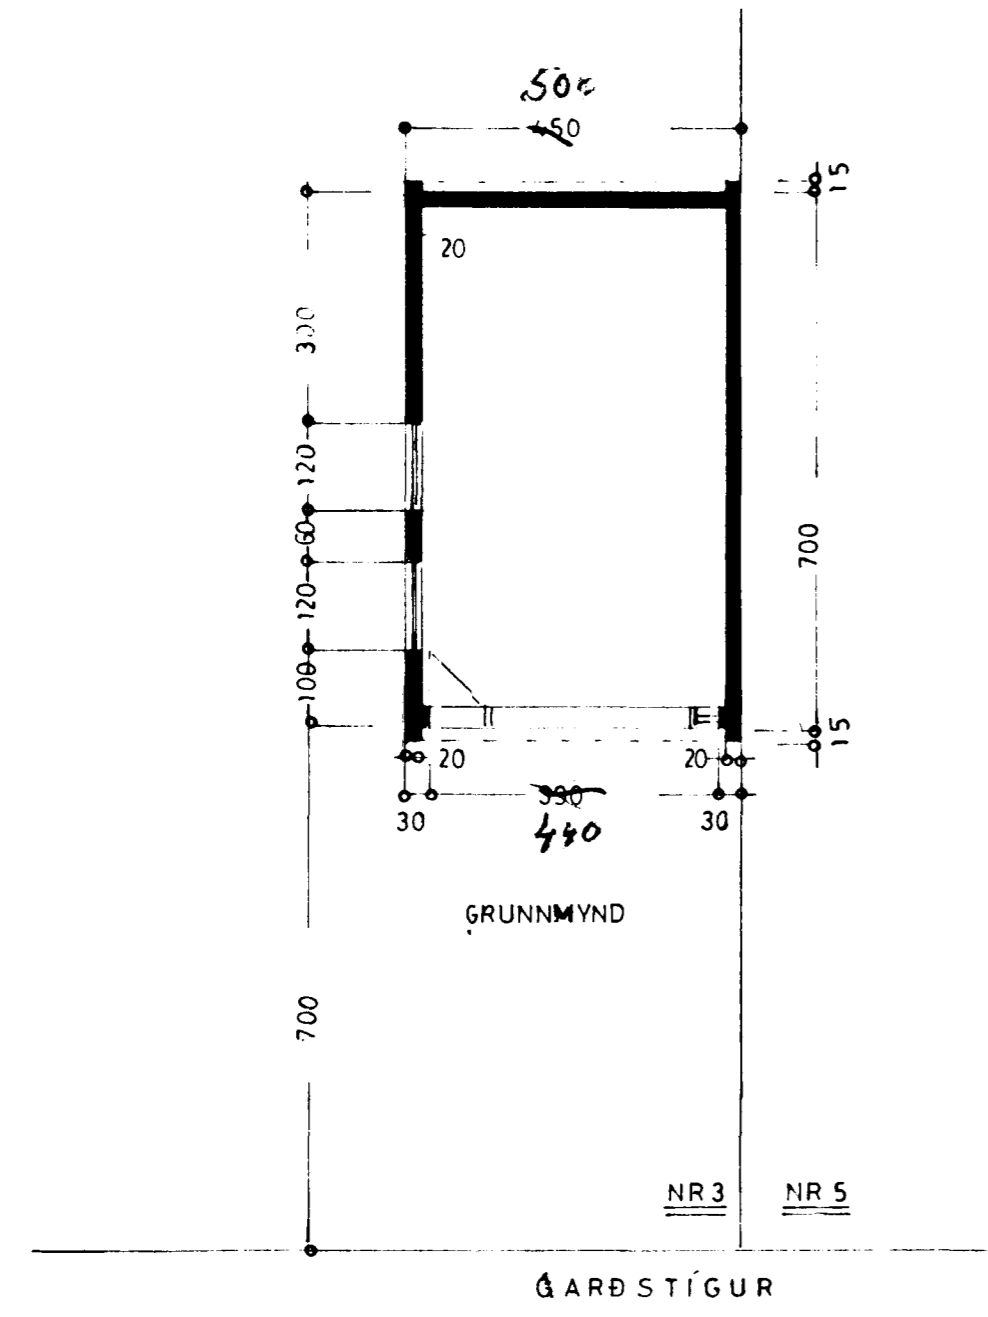

GRUNNMYND

NR3 NR5

GARÐSTÍGUR

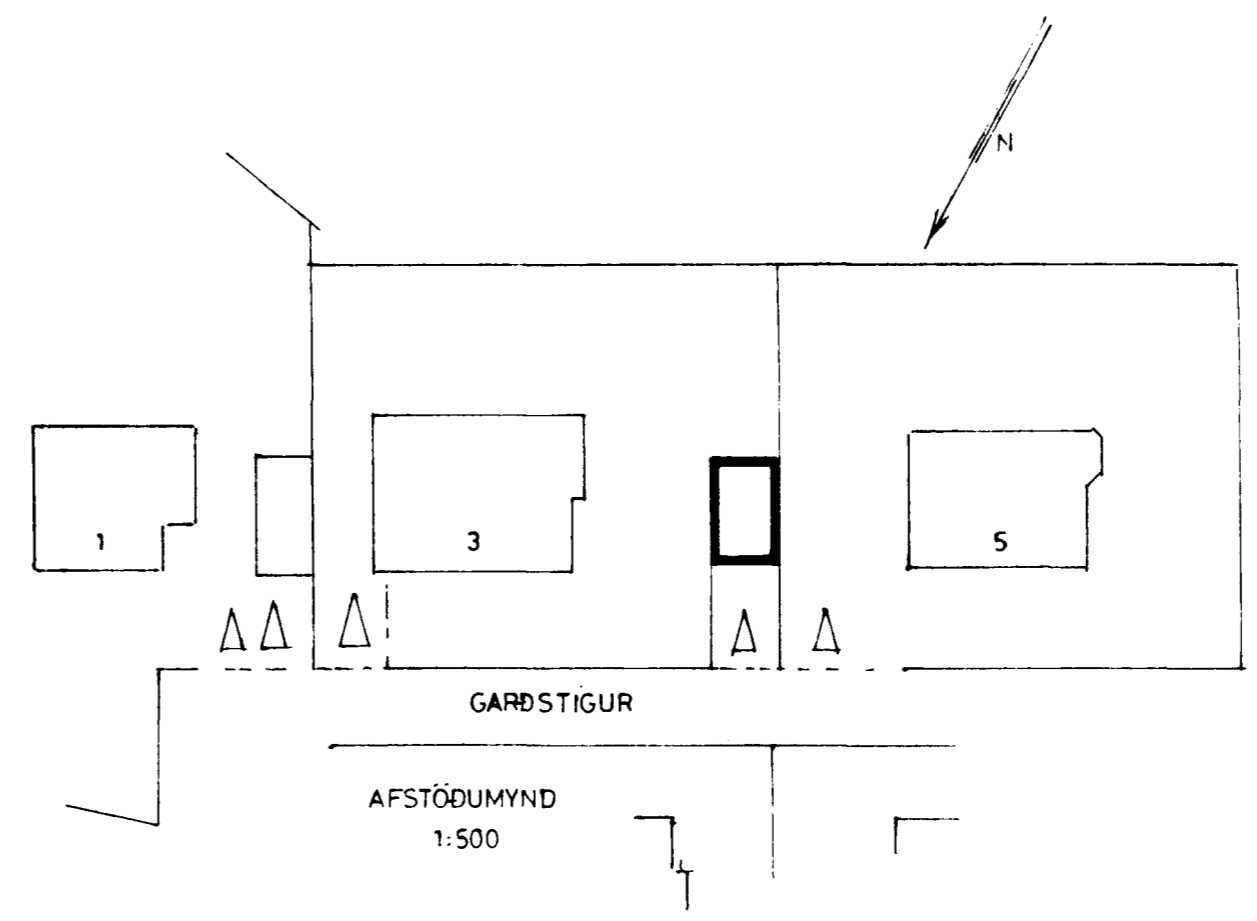

AFSTÖÐUMYND
1:500

GARÐSTÍGUR

35.0 95
STÆRÐ: 3,5m² 85m³

2690-0030 03

GARÐSTÍGUR NR. 3

BÍLG.

ÚTLIT }
GRUNNMYND } 1:100
SNID }
AFSTÖÐUMYND 1:500

Hafnarfirði 16. maí 1983
Hj. Guðsson