



SNIÐ Í INNTAK, M. 1:100

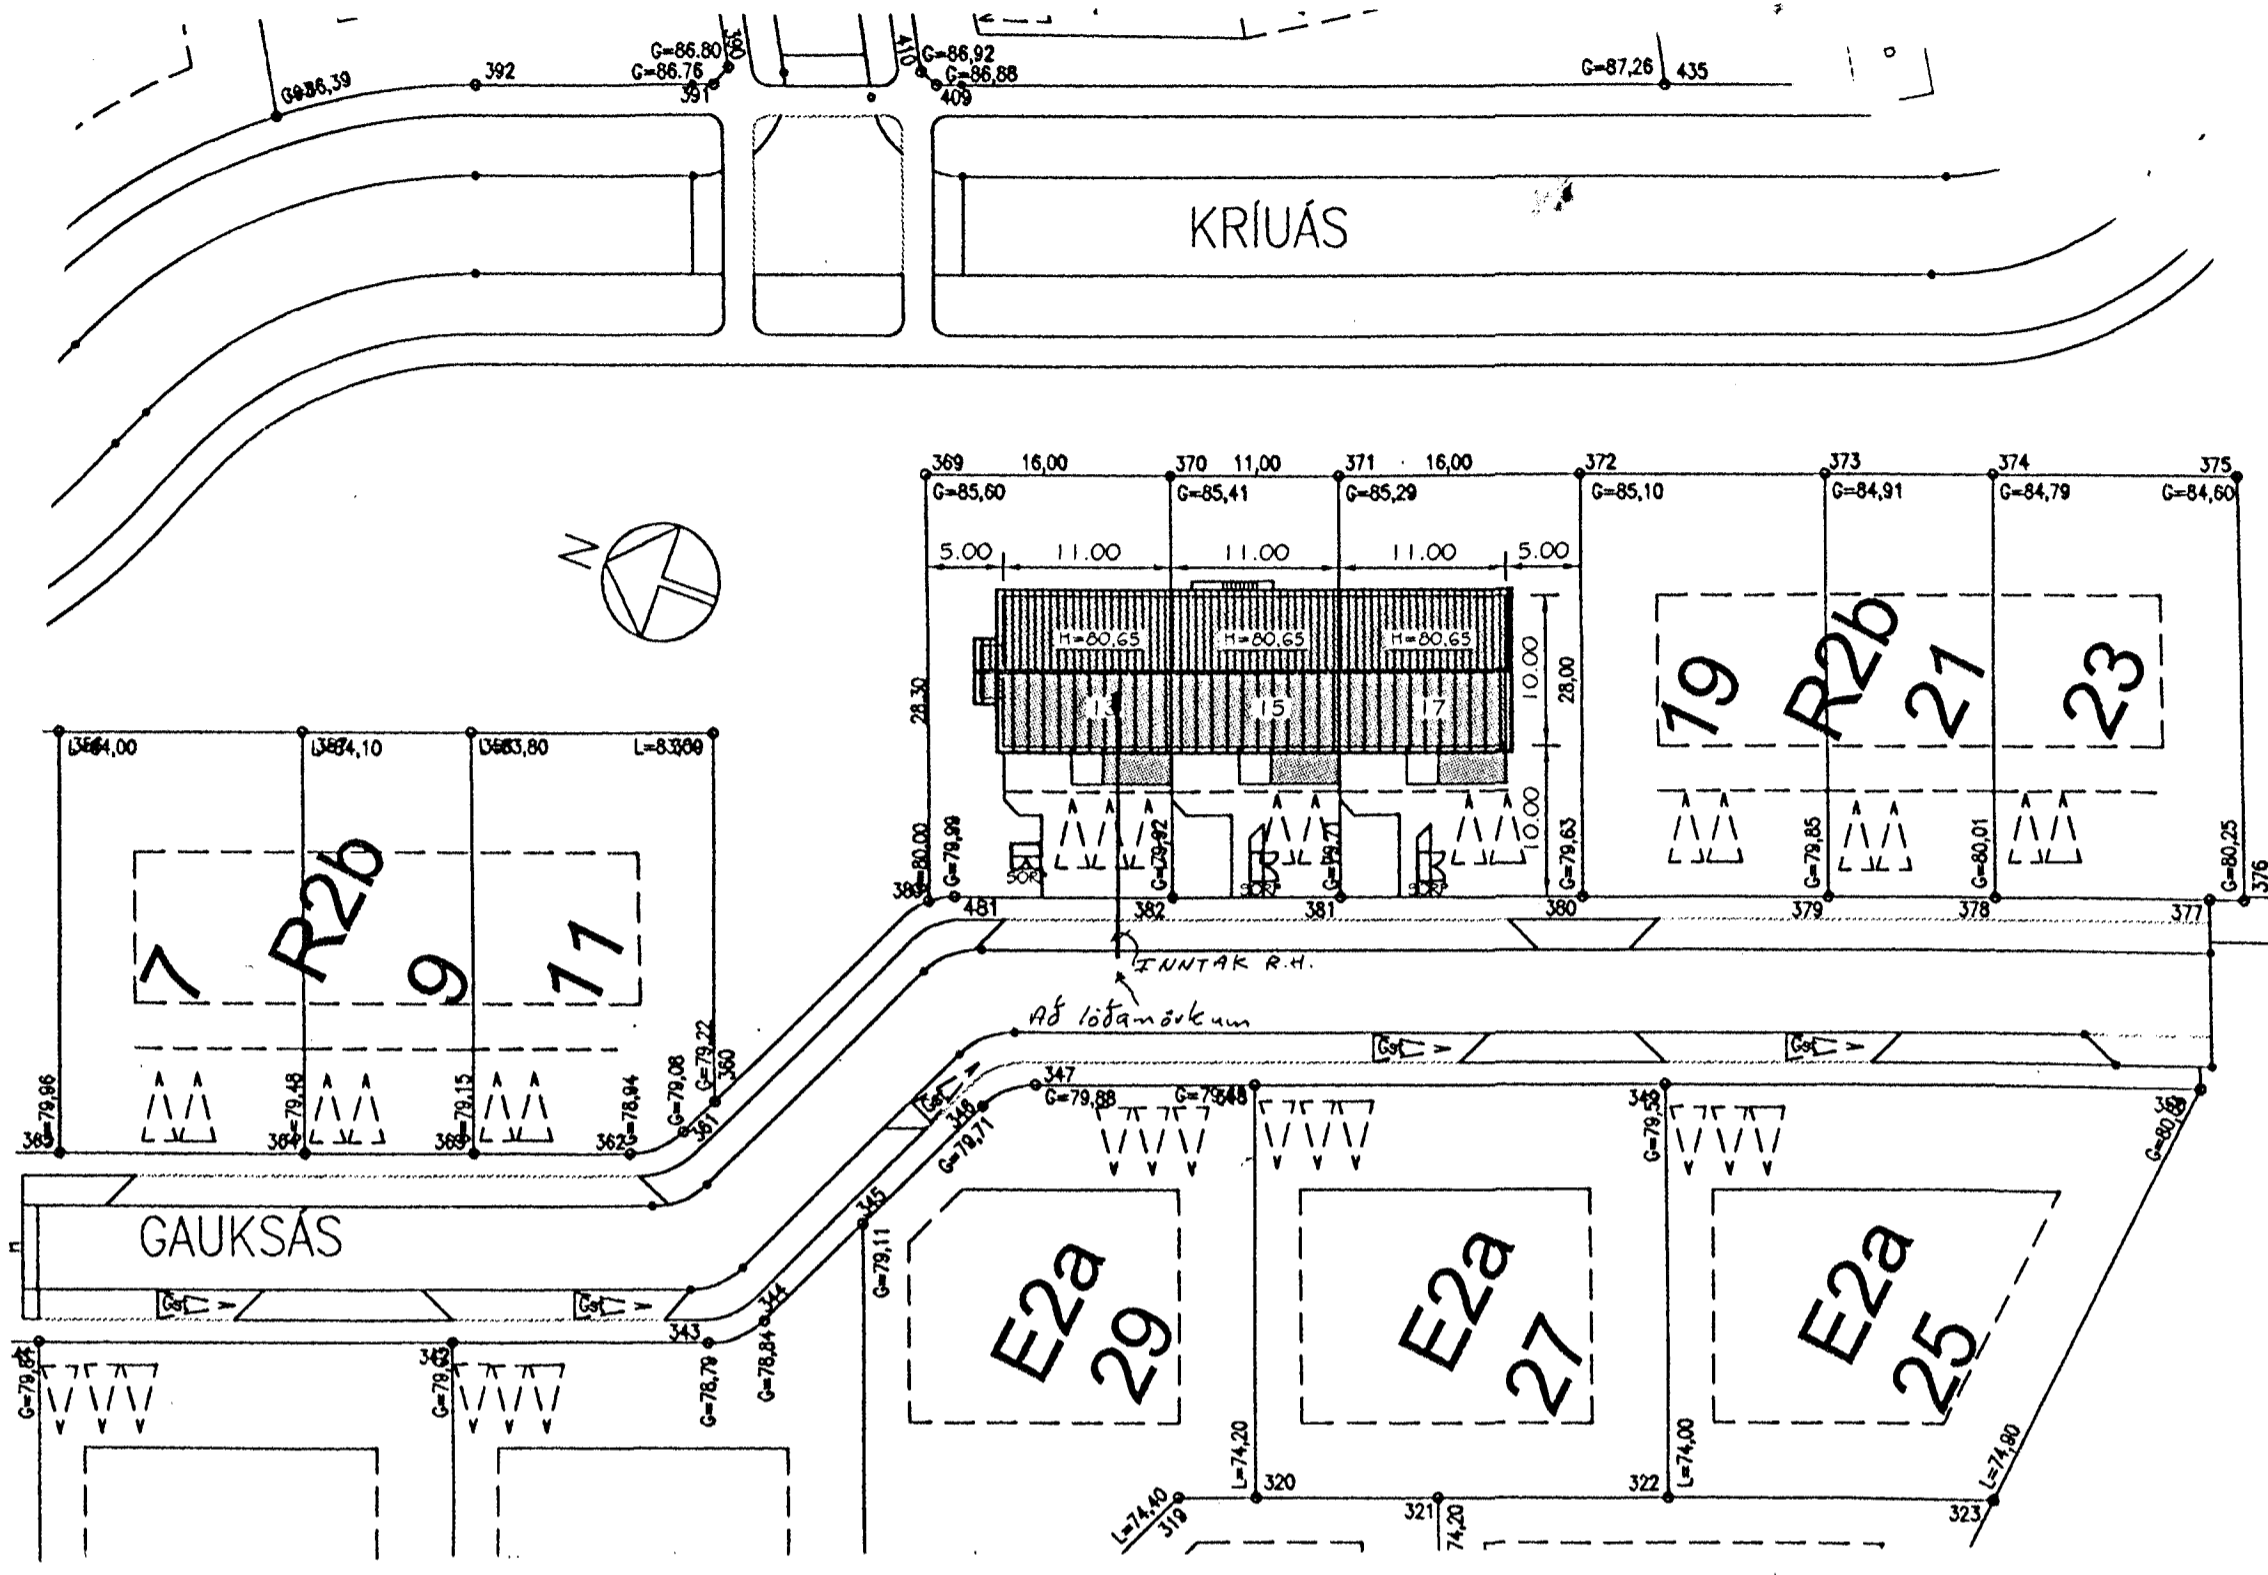

AFSTÖÐUMYND M. 1:500

HÚSVEITA TENGIST Á FASA R.

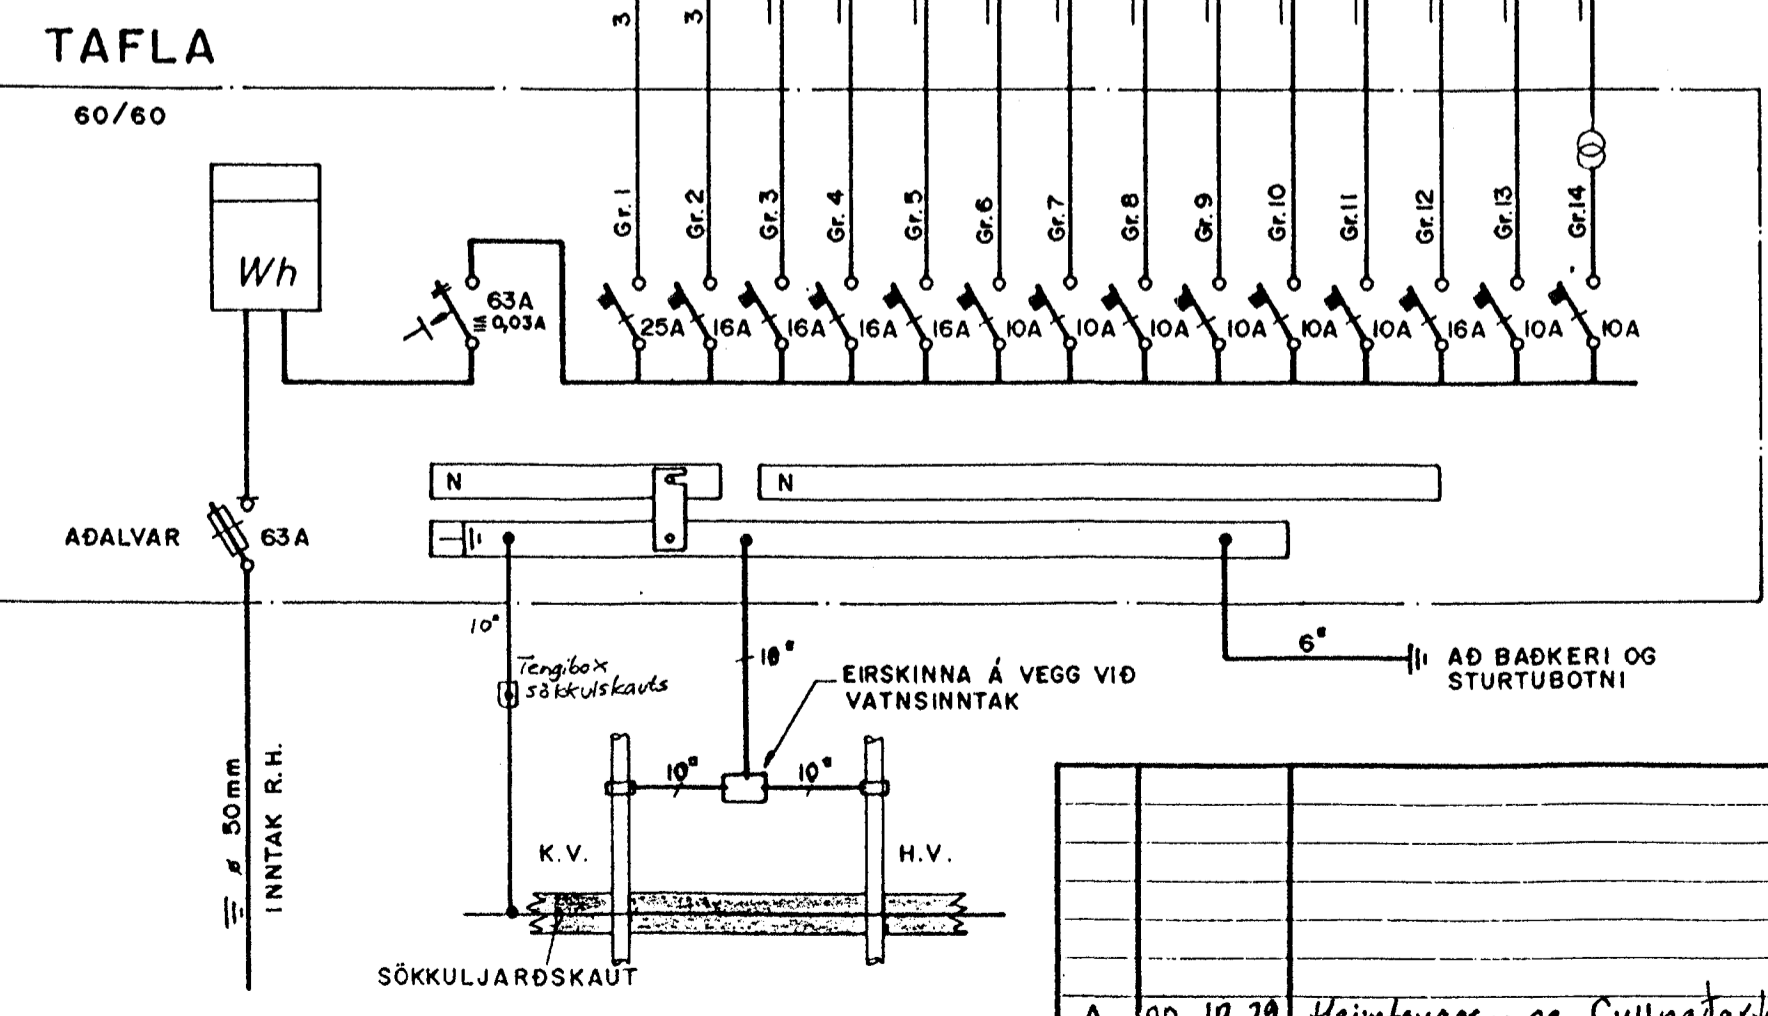

SKÝRINGAR

LAGNIR ERU HULDAR 16mm PÍPULAGNIR OG TAUGAR 3x1,5°.
 HÆÐ Á ROFUM SÉ 105 sm.
 HÆÐ Á TENGLUM SÉ 20 sm.
 HÆÐ Á TENGLUM Í BÍLG. OG PVOTTAHÚSI SÉ 110 sm.
 HÆÐ Á D.S.-DÓSUM SÉ 130 sm.
 HÆÐ Á F OG L-TENGLUM SÉ 20 sm
 MÁLSTRAUMUR ROFA SÉ 10A, EN TENGLA 16A.
 D.S. = DYRASÍMI, F = BÆJARSÍMI, L = LOFTNET

Inntök samþykkt / 20
 f.h. RAFVEITU HAFNARFJARÐAR

394/3

ÚTG.	DAGS.	A	00.10.24	Heimtaugar- og fullnádarteikning	S.E.	T.S.	Traust Sveinbjörn
ÚTG.	DAGS.	TEIKN.	HANNAD	220146-2439			

GAUKSÁS 13 HAFNARFIRÐI
 AFSTÖÐUMYND, SNIÐ A-A Í INNTAK, EINLÍNEMYND OG SKÝRINGAR

TERA RAFMAGNSVERKFRÆDISTOFA
 TRAUSTI SVEINBJORNSSON RAUFM IDNFR SIMI 687390
 EDMUND BELLERSEN RAUFM TEKNFR SIMI 687388
 RAGNAR D. STEFANSSON RAUFM VERKFR SIMI 687835
 AGUST ÞORHALLSON RAUFM VERKFR SIMI 687805

MKV. 1:500; 1:100; 1:50
 TEIKN NR. 1
 NÆSTA TEIKN NR. 2
 VERKNR.
 BL 1 AF 3 ÚTG. A
 GEYMSLUNR.