




Samþykkt þann

05 NOV. 2003

Byggingafultrúinn í Hafnarfirði
F.h. Kristján Þórarinnsson

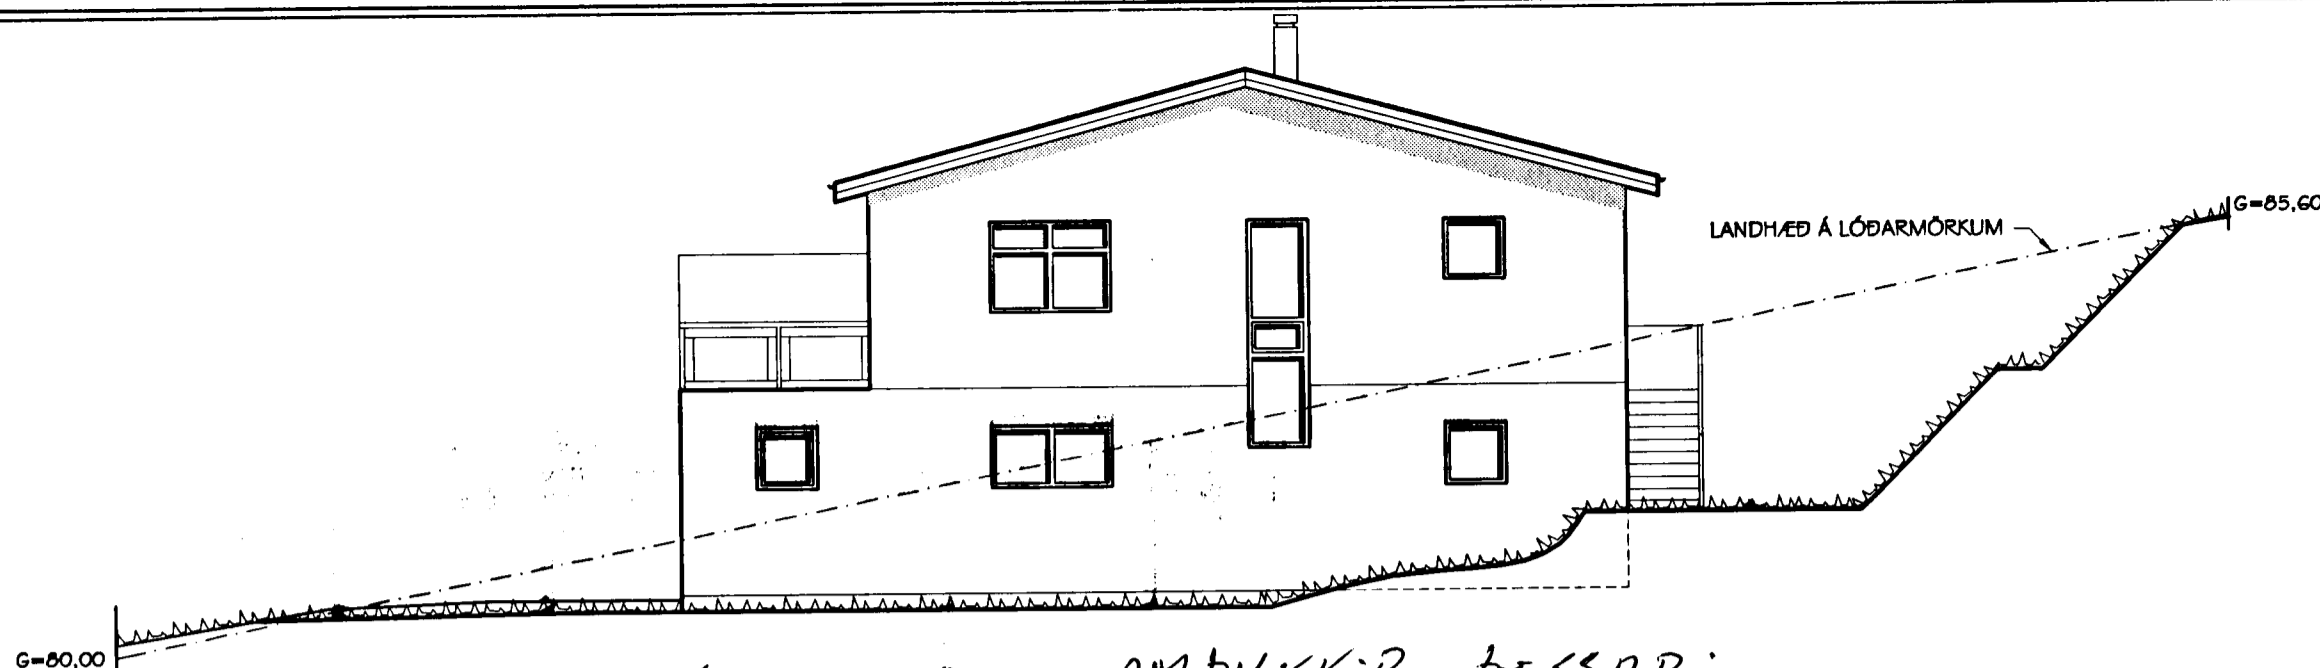

ÚTLIT SUÐURHLIÐAR
MKV. 1:100

*SAMÞYKKIR ÞESSARI
BREITINGU VEGNA REYKRÆSTI RÖRS*

Guðrún Friðbjörn


Kt. 010262-2679

Gauksás 15


Guðm. Þóráðsson

Kt. 631055-1149


v/Gauksás 13.

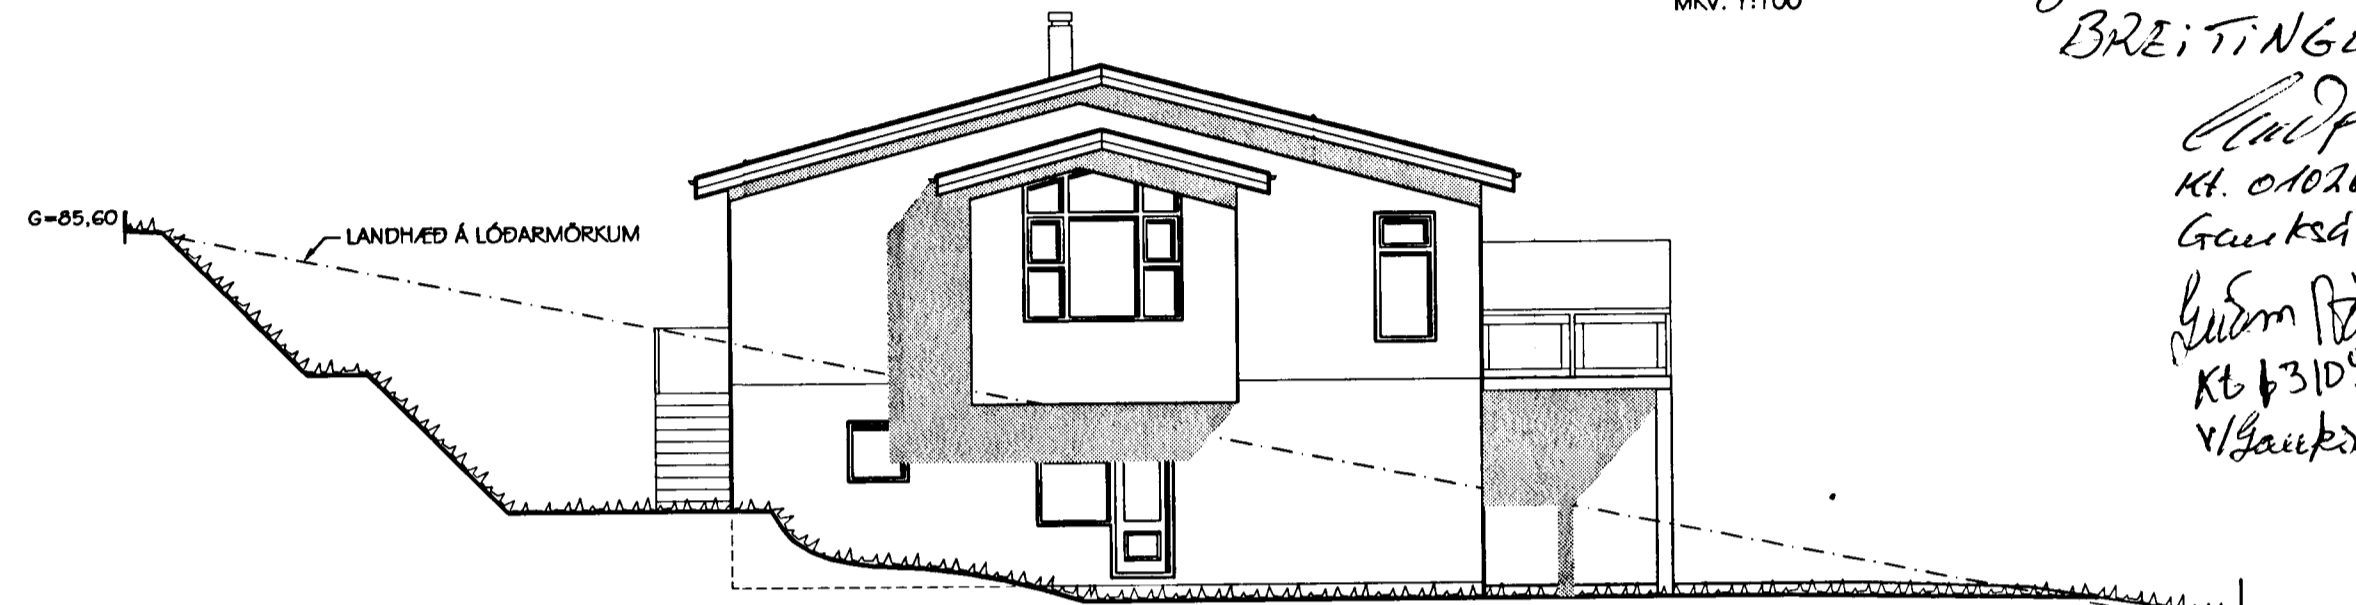

ÚTLIT NORÐURHLIÐAR
MKV. 1:100

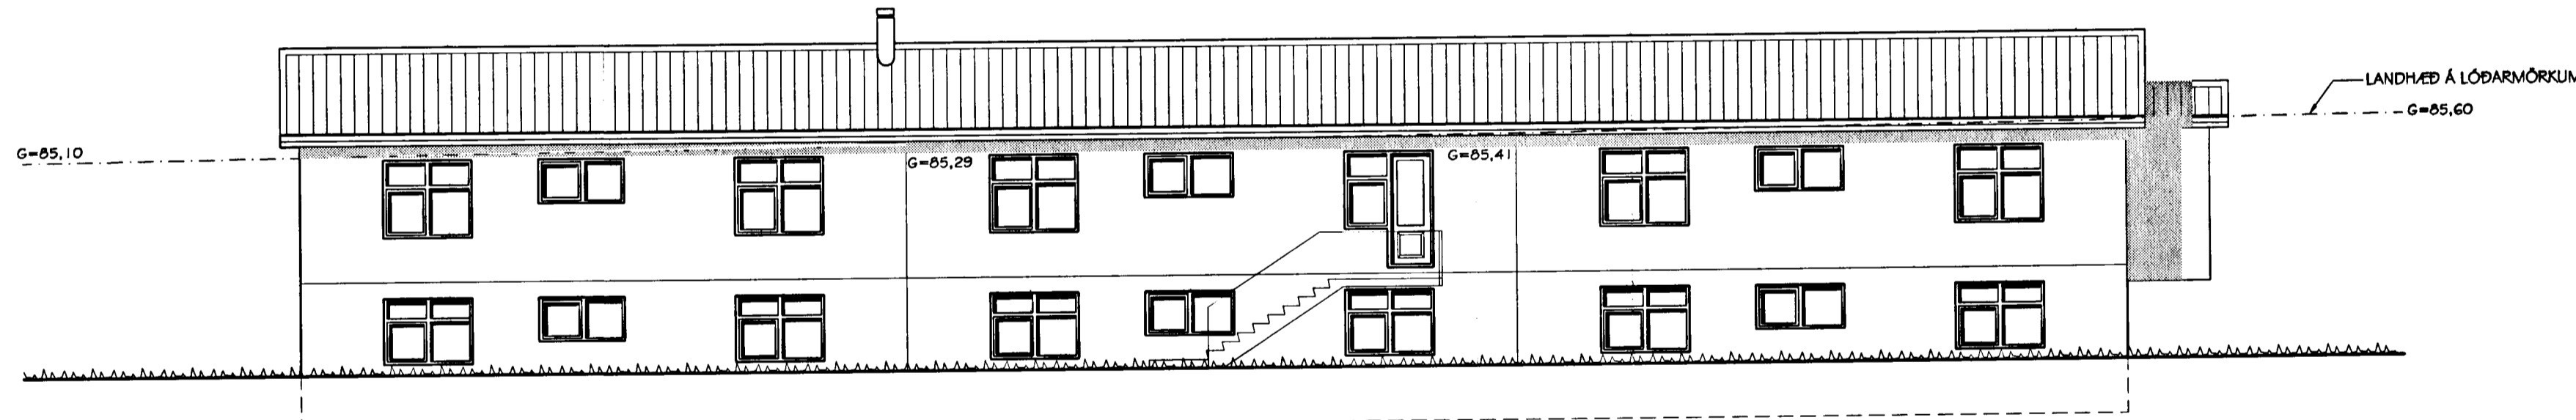

ÚTLIT AUSTURHLIÐAR
MKV. 1:100

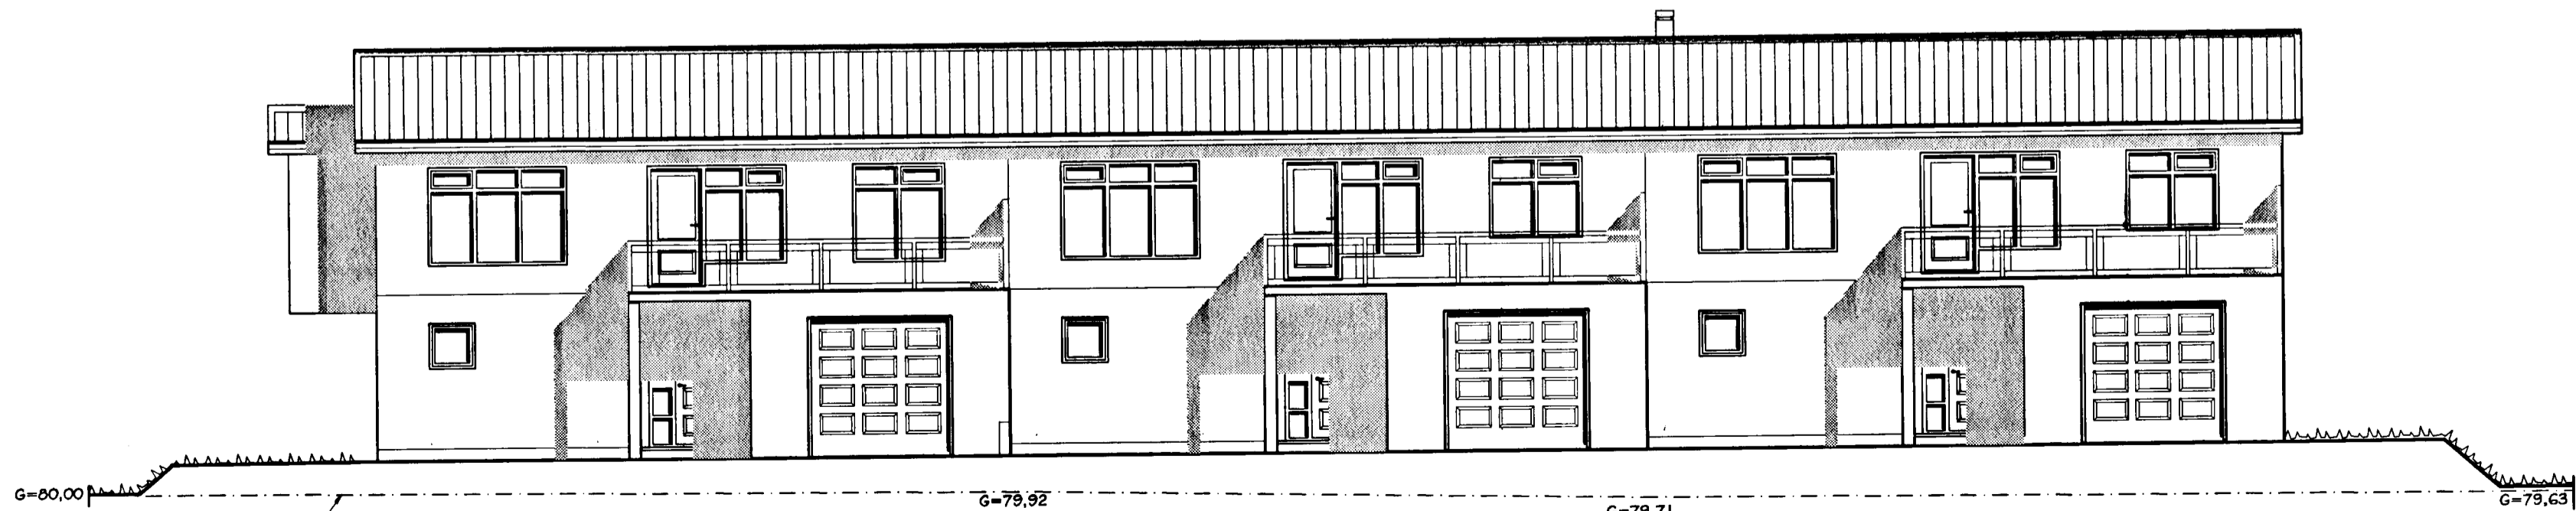

ÚTLIT VESTURHLIÐAR
MKV. 1:100

Br. nr.	Dags.	Af.	Breyting
(A)	08.11.00.	þF	LANDHALLA Á BAKLÓÐ BREYTT
(B)	12.09.03.	þF	reykrör sett á hús nr. 13
(C)			
(D)			

**TEIKNISTOFAN
TORGÍÐ**
RÁÐGJÖF - HÖNNUN - EFTIRLIT

ARMÓLI 36, 108 REYKJAVÍK, SÍMI 568-8866, FAX 568-8878
Þorsteinn Friðbjörnsson, byggingateknifræðingur, Kt. 211055-5299
Magnús P. Guðmundsson, innanhússarkitekt, Kt. 240654-5559

**GAUKSÁS 13-15-17
HAFNARFJÖRÐUR**

Teikningarheiti: ÚTLITSMYNDIR

Dags. 14.09.2000 Kvarði 1:100

Hannað þF Teiknað PP Samþ. *Þorsteinn*

Verknr. 00-813 Teikn.nr. 104 Breyt.nr. B