





Samþykkt þann

03. DES. 2001

Byggingafultrúinn í Hafnartröi
F.h. Kristján Þórarinnsson

VARDANDI EINGAR Í HÚSI:
Einingar skulu vottaðar sbr. ákvæði
í byggingarreglugerð og skal yfirlýsing
um það liggja fyrir hjá byggingartul-
trúa áður en þær koma á byggingarstað.
**Hús með einingum án vottunar
fjá ekki fjórheldisvottorð.**

BLAÐ NR 4

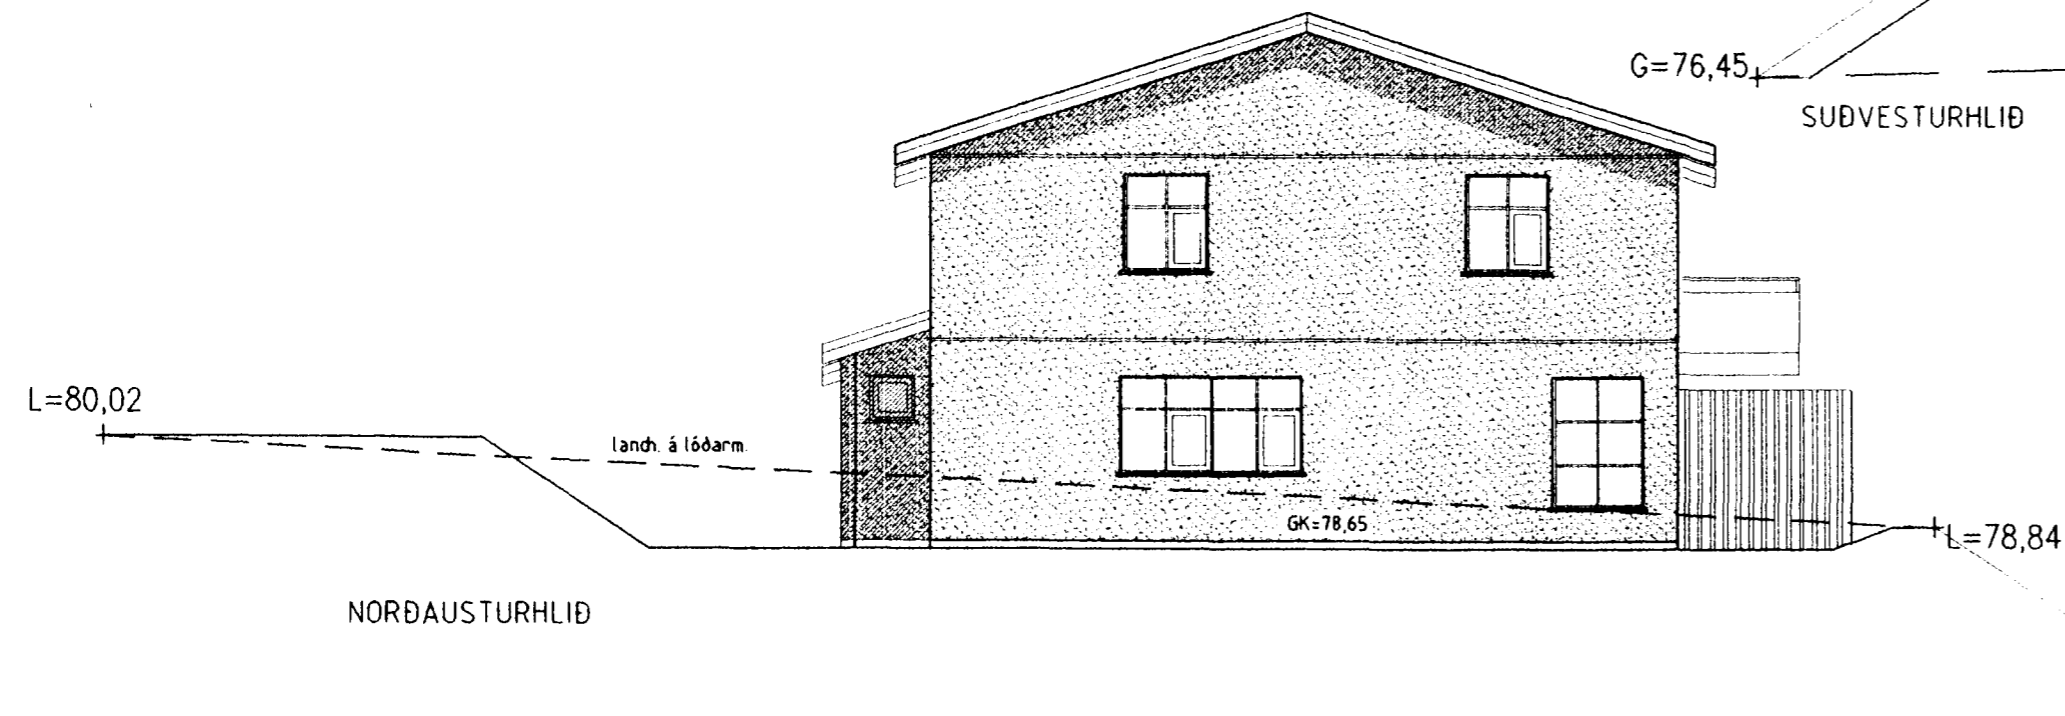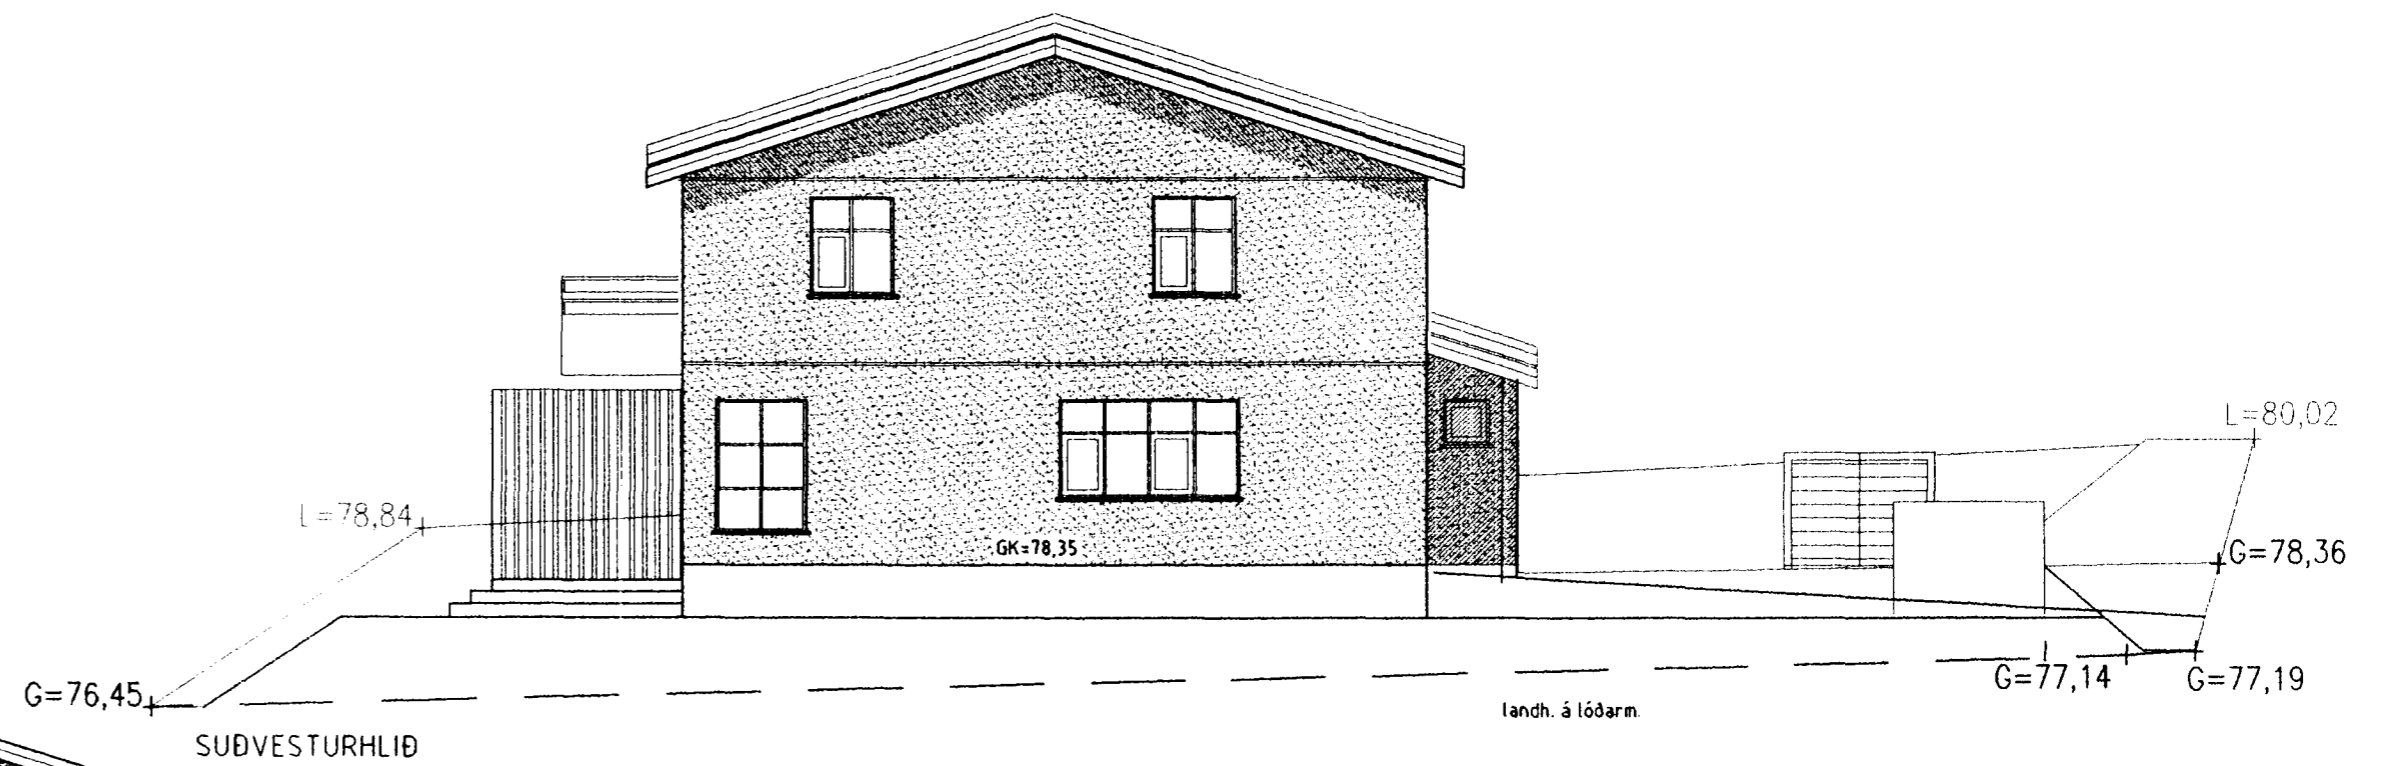

BREYTT Í NÓV 2001:
HÚSIÐ BYGGIST UPP MEÐ FORSTEYPTUM EINGUM FRÁ
EININGARVEKSMÍÐJUNNI FORSTEYPTAN ehf
KÓTI Í GEYMSLU Í HÚSI NR 16 VERÐUR AÐ HLUTA
EINS OG Í ÍBUDINI.
ÞAÐ VERÐUR UPPTÆKID LOFT Í HÚSI NR 16

es

TEIKNISTOFAN SUÐURLANDSBRAUT 48
S: 588-7344 FAX: 588-7343

VERKHÉITI	GAUKSÁS NR 14 OG 16	Mkv.	1:100
VERKHUTI	ÚTLIT	DAGS.	24.10.2000
HANNAÐ	SIGURÐUR KJARTANSSON kt. 090246-2839	BLAÐ NR	4 AF 4
TEIKNAD	kjartan sigurdsson kt. 121066-5809	BREYTT.	26.11.2001