




Samþykkt þann

0 3 DES. 2001

Byggingafulltrúinn í Hafnarfirði  
F.h. Kristján Þorarinsson

**VARÐANDI EININGAR Í HÚSI:**  
Einingar skulu vottaðar sbr. ákvæði  
í byggingarreglugerð og skal yfirlýsing  
um það liggja fyrir hjá byggingarfull-  
trúnni áður en þær koma á byggingarstað.  
**Hús með einingum án vottunar  
fá ekki fjórhaldisvottorð.**

BLAD NR 3

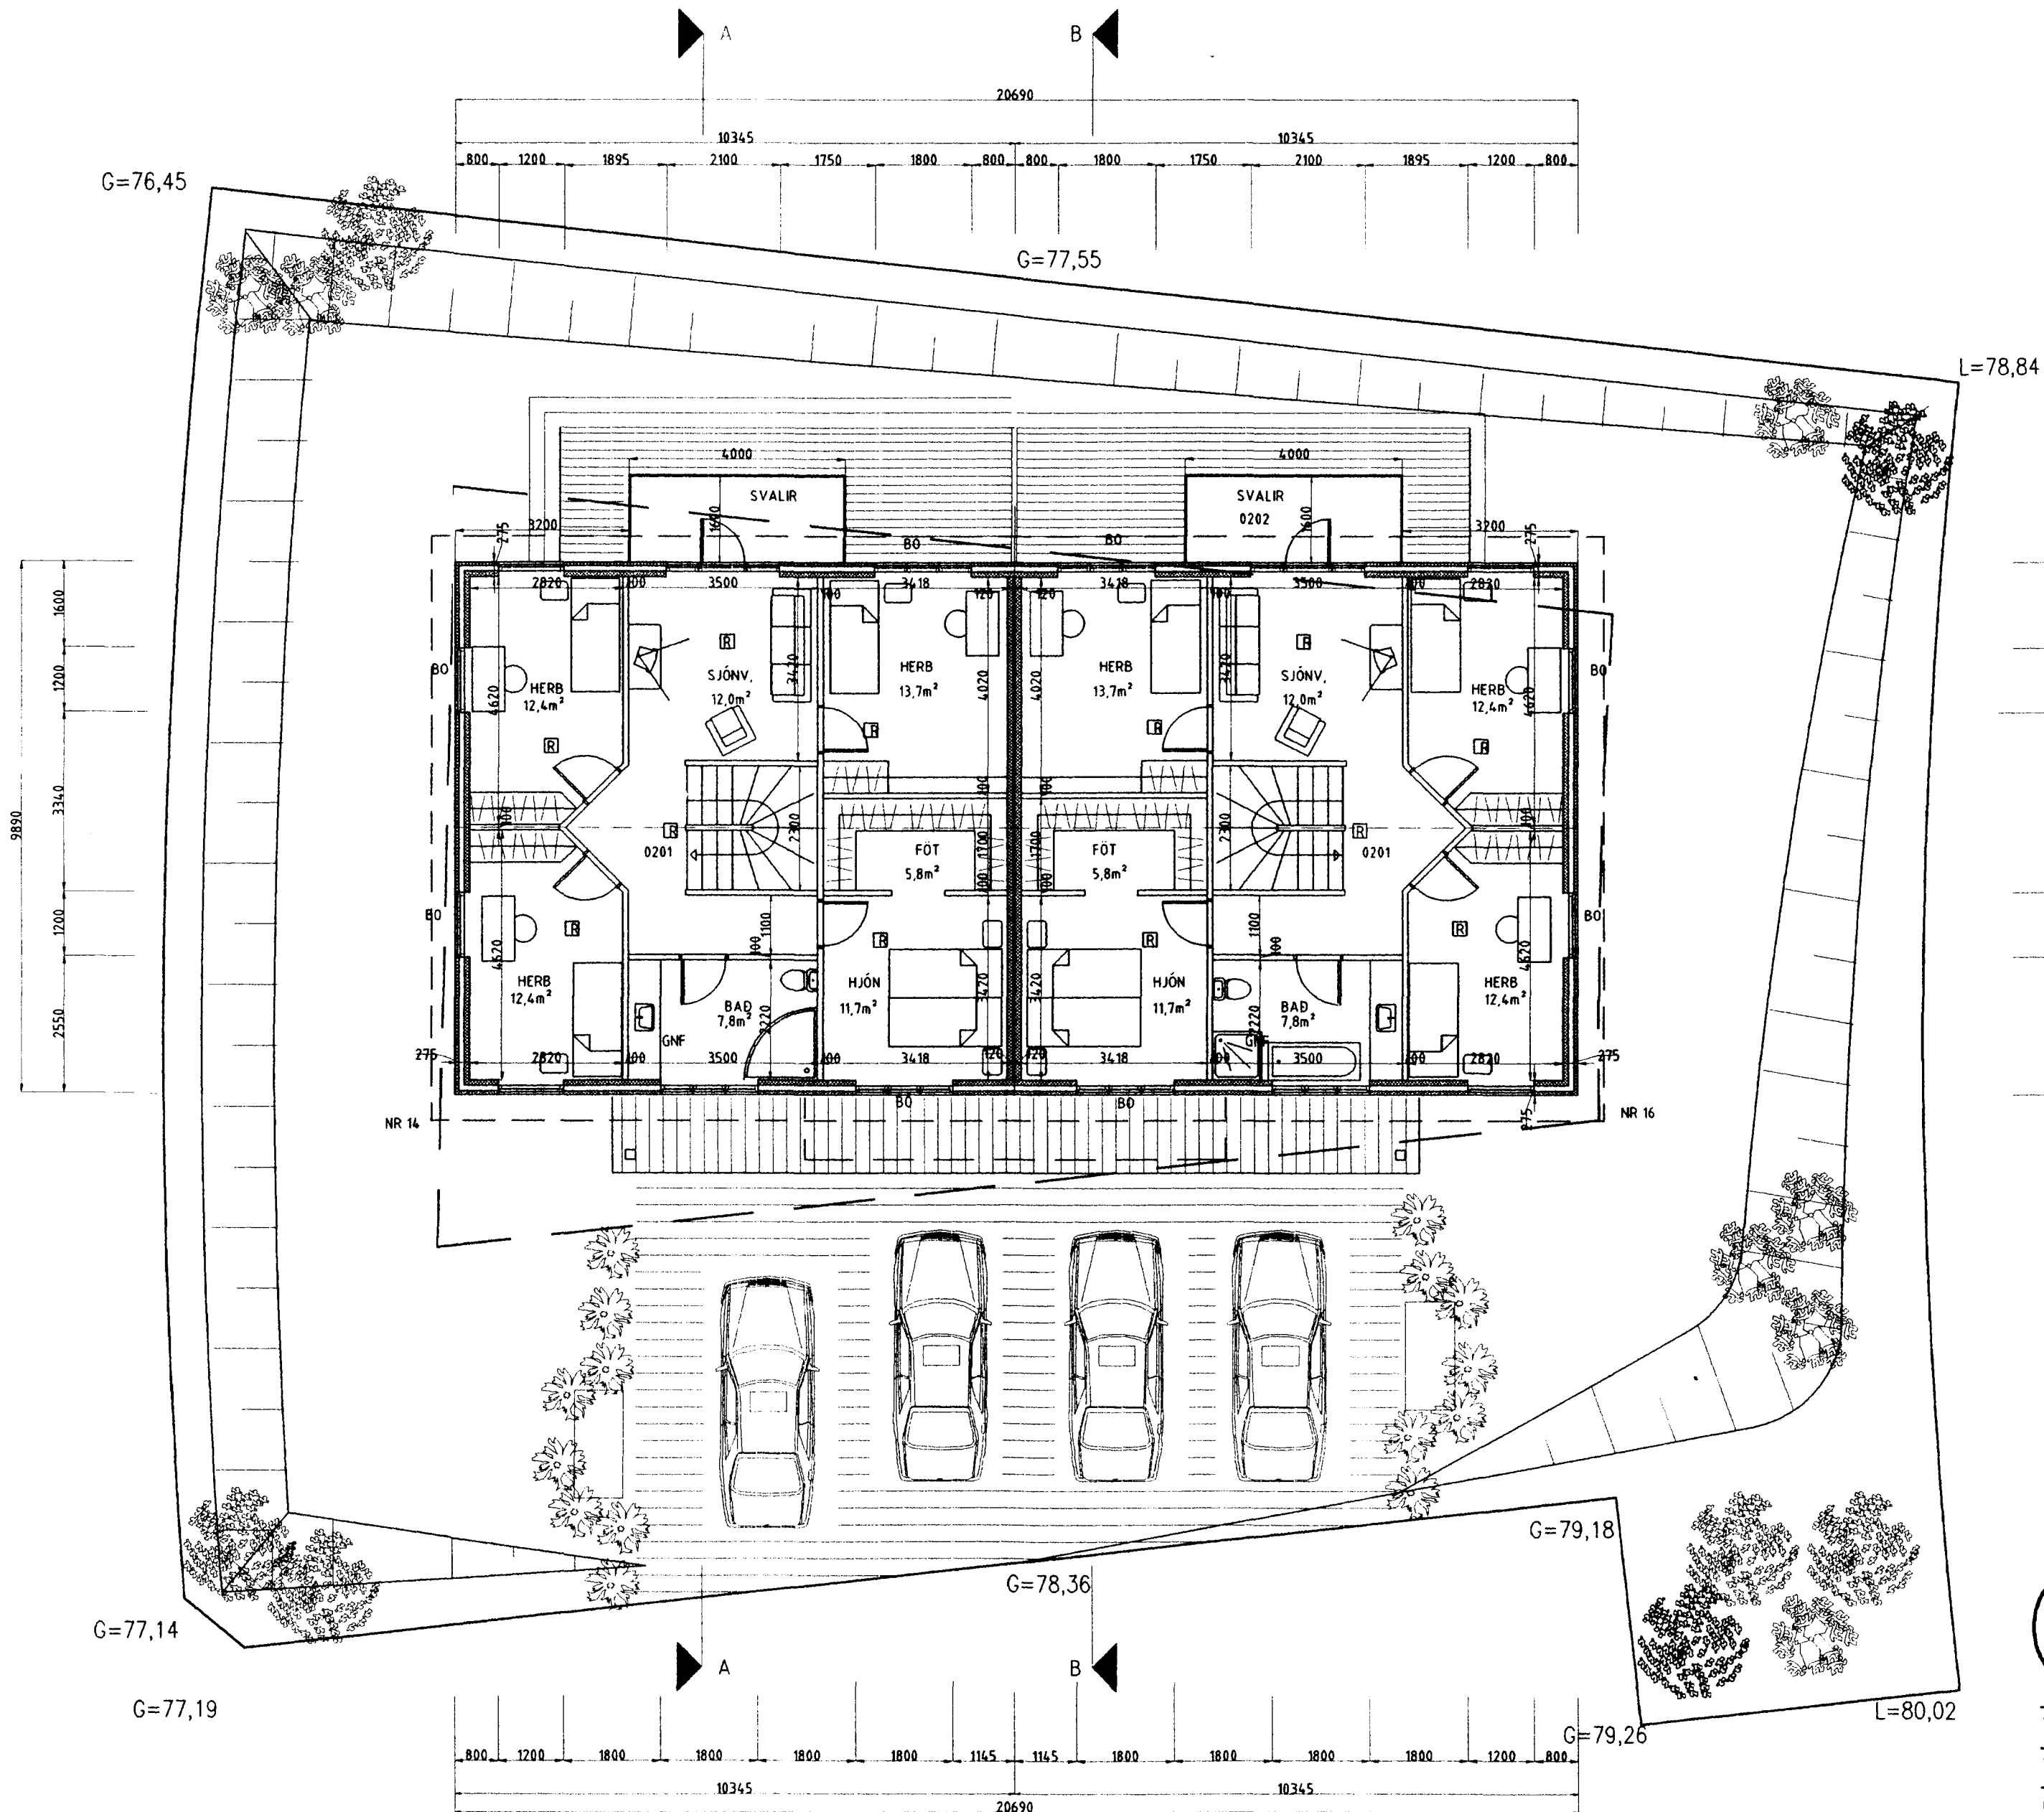

BREYTT Í NÓV 2001:  
HÚSID BYGGIST UPP MEÐ FORSTEYPTUM EININGUM FRÁ  
EININGARVEKSMÍÐJUNNI FORSTEYPTAN ehf  
KÓTI Í GEYMSLU Í HÚSI NR 16 VERÐUR AD HLUTA  
EINS OG Í IBÚÐINNI.  
ÞAÐ VERÐUR UPPTEKID LOFT Í HÚSI NR 16

SL = SLÖKKVITÆKI  
BO = BJÖRGUNARÖP  
R = REYKSKYNJARI  
GNF = GÖLFNIBURFALL

**es** TEIKNISTOFAN SUÐURLANDSBRAUT 48  
S: 588-7344 FAX: 588-7343

VERKHEITI	GAUKSÁS NR 14 OG 16	Mkv.	1:100
VERKHUTI	GRUNNMYND 2 HÆÐAR	DAGS	22.09 2000
HANNAÐ	SIGURÐUR KJARTANSSON kt 090246-2839	BLAD NR	3 AF 4
TEIKNAD	kjartan sigurdsson kt. 121066-5809	BREYTT.	26.11 2001