



Samþykkt þann


0 3 DES. 2001

Byggingafulltrúinn í Hafnarfirði
F.h. Kristján Þórarinnsson

KJP

VARDANDI EINGAR Í HÚSI:
Einingar skulu vottaðar sbr. ákvæði
í byggingarreglugerð og skal yfirfaring
um það liggja fyrir hjá byggingarfull-
trúa áður en þær koma á byggingarstað.
Hús með einingum án vottunar
fá ekki fjárheldisvottorð.

BLAD NR 2

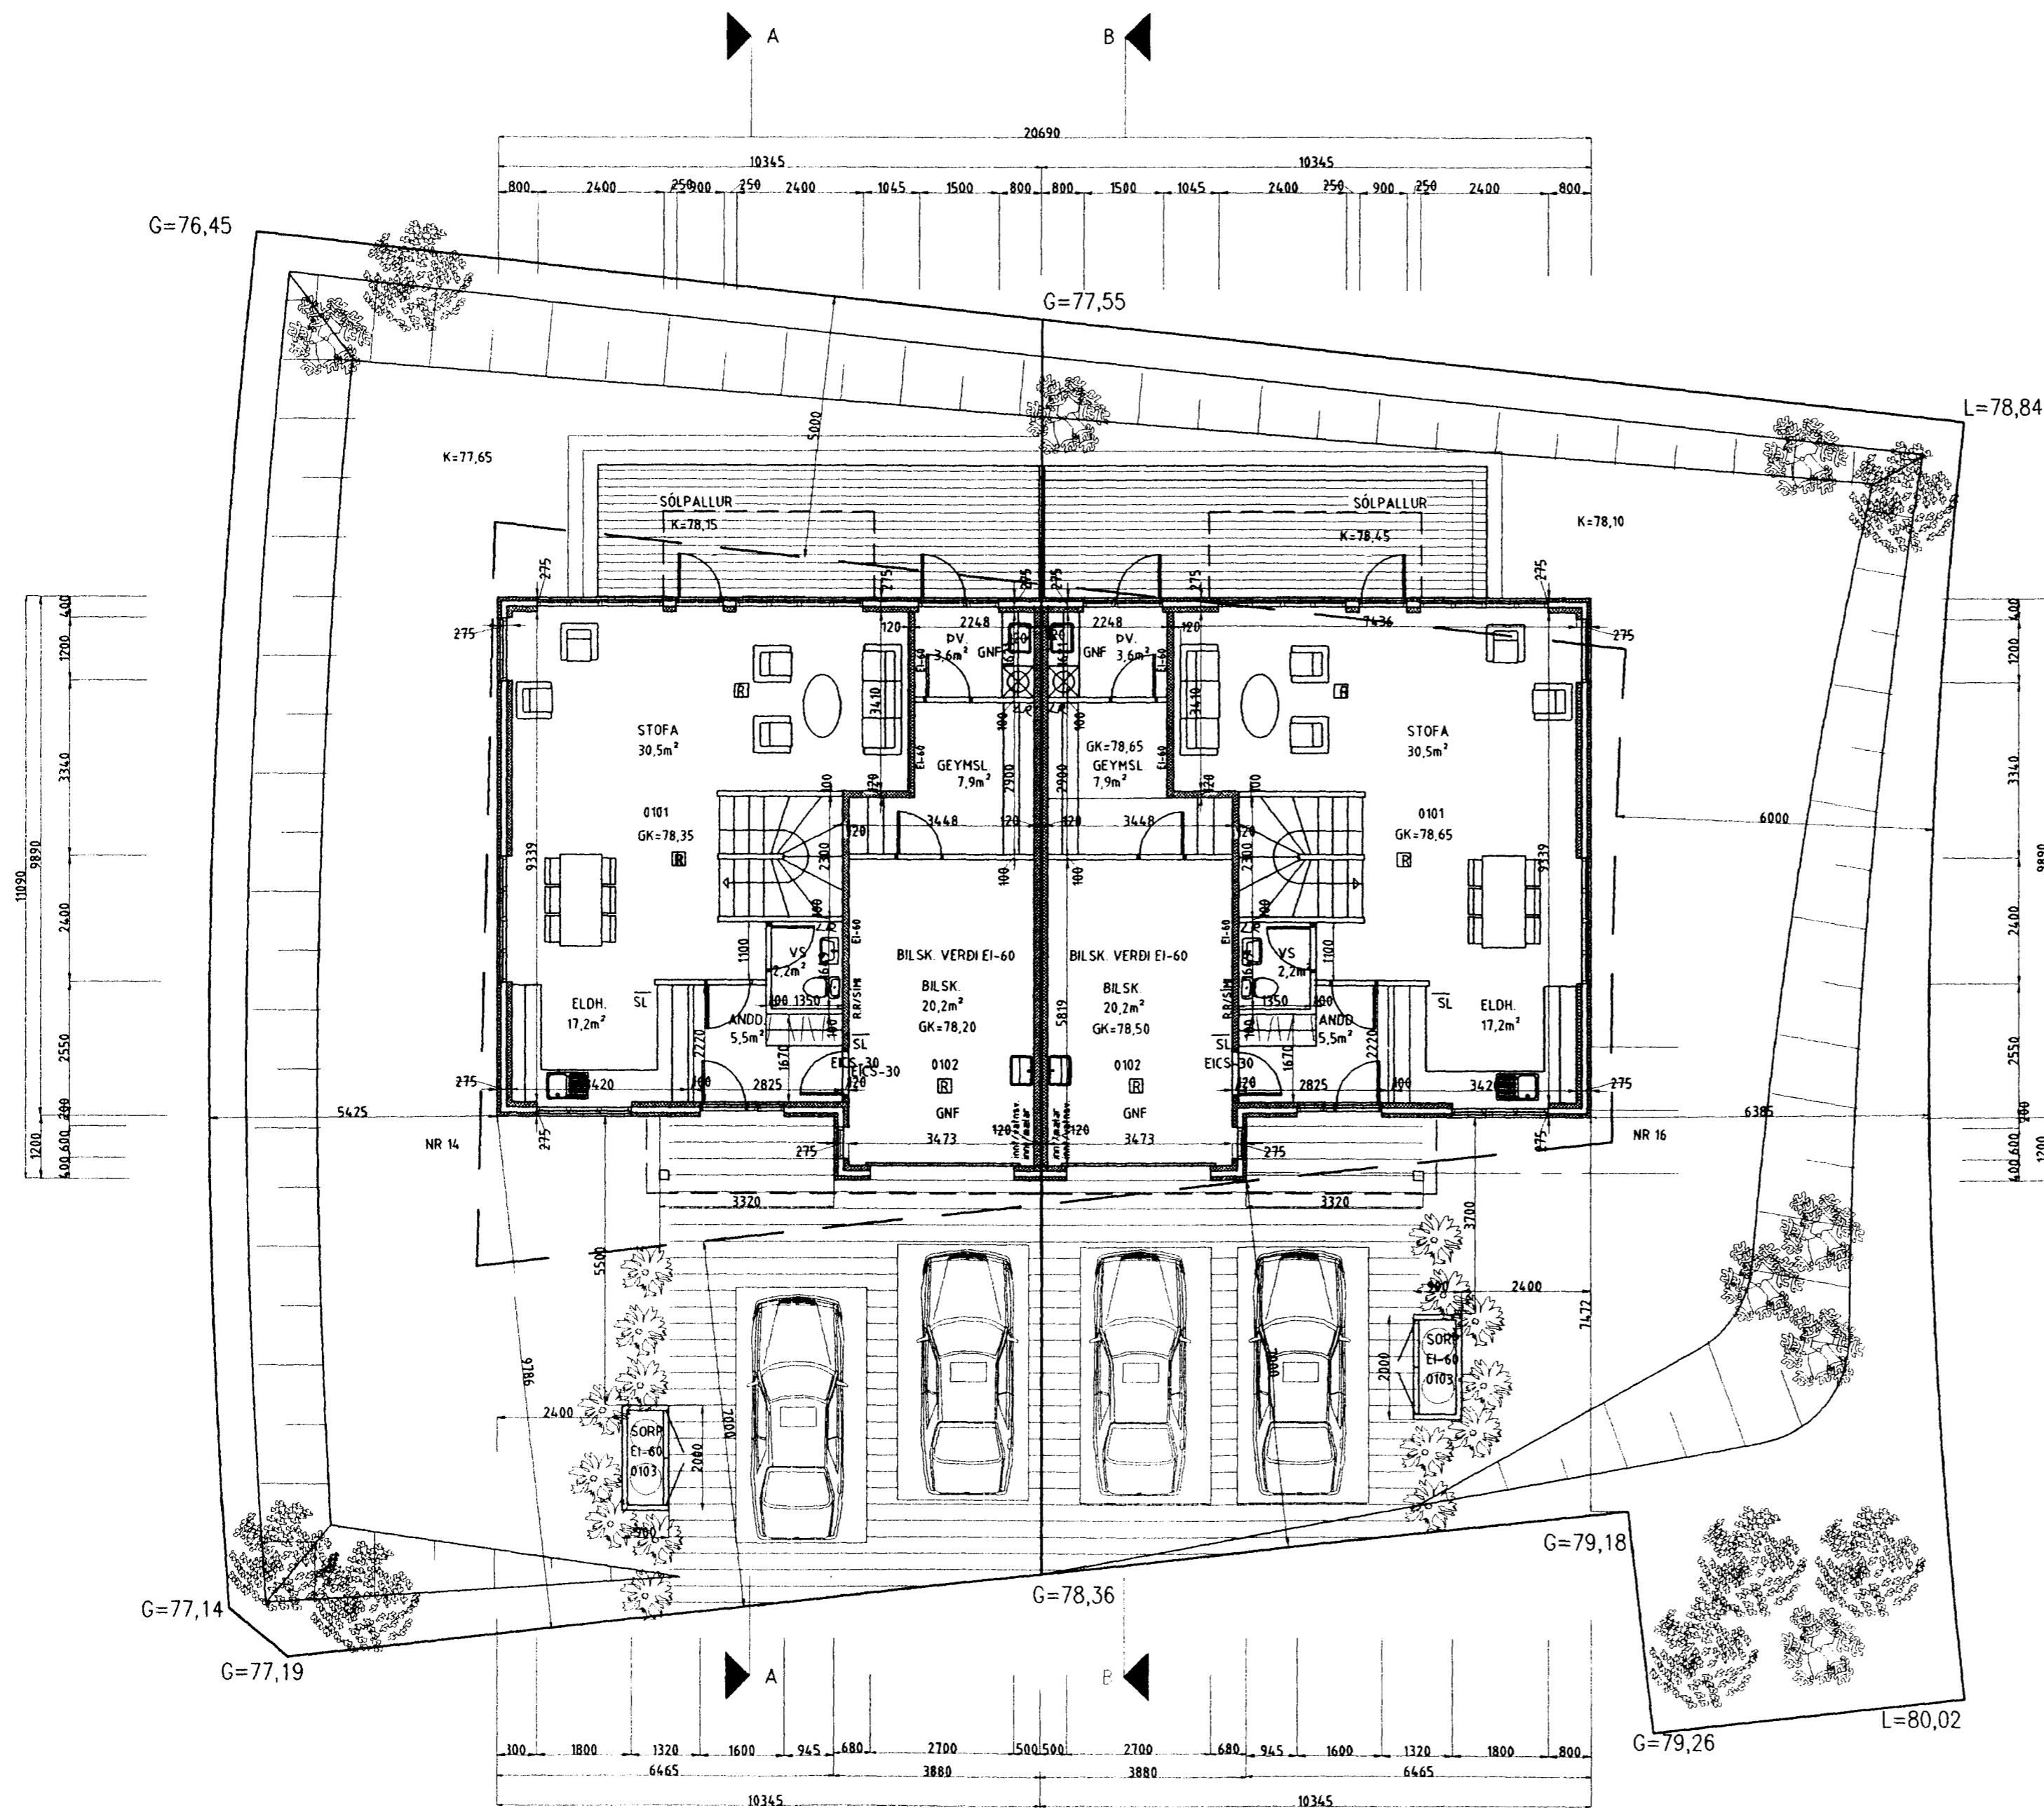

BREYTT Í NÓV 2001:
HÚSIÐ BYGGIST UPP MEÐ FORSTEYPTUM EINGUM FRÁ
EININGARVEKSMÍÐJUNNI FORSTEYFAN ehf
KÖTI Í GEYMSLU Í HÚSI NR 16 VERÐUR AD HLUTA
EINS OG Í IBÚÐINI.
ÞAD VERÐUR UPPTEKID LOFT Í HÚSI NR 16

SL = SLÖKKVITÆKI
BO = BJÖRGUNAROP
R = REYKSKYNJARI
GNF = GÖLFNIDURFALL

es

TEIKNISTOFAN SUÐURLANDSBRAUT 48
S: 588-7344 FAX: 588-7343

VERKHEITI	GAUKSÁS NR 14 OG 16	Mkv.	1:100
VERKHUTI	GRUNNMYND 1 HÆÐAR	DAGS.	23.10.2000
HANNAD	SIGURÐUR KJARTANSSON hf 090246-2839	BLAD NR	2 AF 4
TEIKNAD	kjartan sigurdsson hf. 121066-5809	BREYTT.	26.11.2001

Sigurdur Kjartansson