GAUKSÁS NR 14 OG 16 HAFNARFIRÐI SNIÐ OG ÚTLIT M. 1:100 AFSTÖÐUMYND M. 1:500

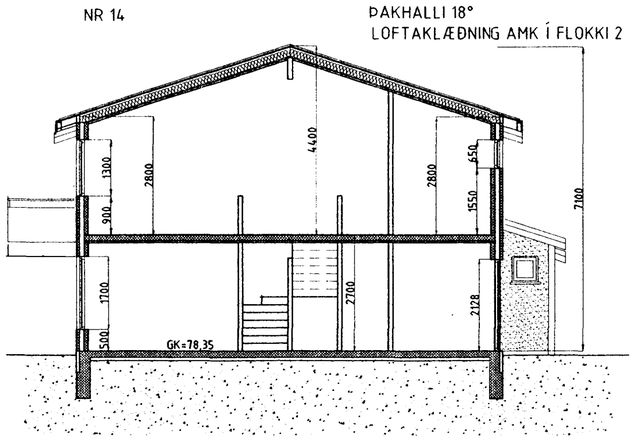

SNIÐ A-A

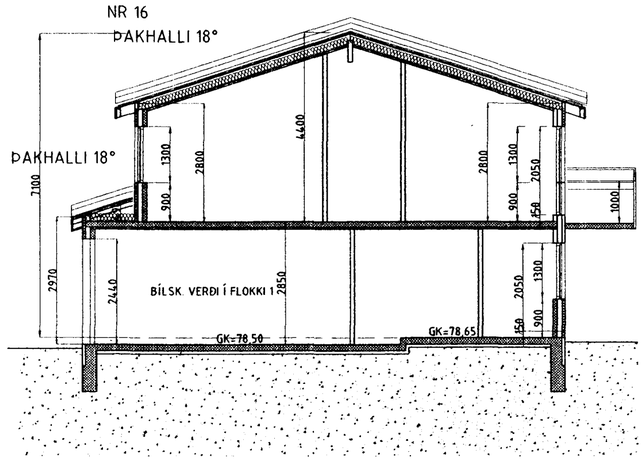

SNIÐ B-B

BYGGINGARLÝSING:
HÚSIÐ ER 2JA HÆÐA SEM BYGGIST ÚR SAMLOKUEININGUM FRÁ EININGAR-
VERKSMIÐJUNNI FORSTEYPAN ehf
ÞAÐ VERÐUR OPPTEKIÐ ÞAK Í HÚSI NR 14, OG NR 16.
ÞAKIÐ KLÆÐIST MEÐ BÁRUJÁRNI EÐA SAMB. OG EINANGRAST MEÐ 200mm ÞAKULL.
MILLIGÓLFIÐ VERÐUR ÚR FILEGRAN OG SÍÐAN STAÐSTEYPT.
ÚTVEGGJAEININGARNAR ERU MEÐ MARMARASALLA AÐ UTAN.
INNIVEGGIRNIR VERÐA ÚR GIFSI .
NIÐUR MEÐ SÖKKLI Í ÍBÚÐARHÚSI ER 75MM STEINULL EÐA PLAST.
ALLT TRÉVERK SKAL FÚAVERJAST MEÐ VIÐURKENNDU EFNI.
HURÐARGÖT AÐ INNAN VERÐI AMK. 880MM OG AÐALHURÐ VERÐI
AMK. 980MM.
FRÁ LOKUÐUM RÝMUM KOMI LOFTRÆSTING
GLUGGAR VERÐA ÍSTEYPTIR OG GLERJAÐIR Á STAÐNUM.
MILLI HÚSA VERÐUR 25mm ÞÉTTULL , VEGGIRNIR Á MILLI HÚSA VERÐA FORSTEYPTAR EININGAR (2×120mm)
BÍLSKÚR VERÐI EI-60 , SORPGEYMSLA VERÐI EI 60.
INNTÖK RAFMAGNS-VATNSVEITU OG HITAVEITU ERU FRÁGENGIN SAMKVÆMT KRÖFUM
BYGGINGARREGLUGERÐAR.

Samþykkt þann
03 DES. 2001
Byggingafulltrúinn í Hafnarfirði
Sh Kristjan Þórarinsson

BLAÐ NR 1

VARÐANDI EININGAR Í HÚSI:
Einingar skulu vottaðar sbr. ákvæði í byggingarreglugerð og skal yfirlýsing um það liggja fyrir hjá byggingarfulltrúa áður en þær koma á byggingarstað.
Hús með einingum án vottunar fá ekki fokheldisvottorð.

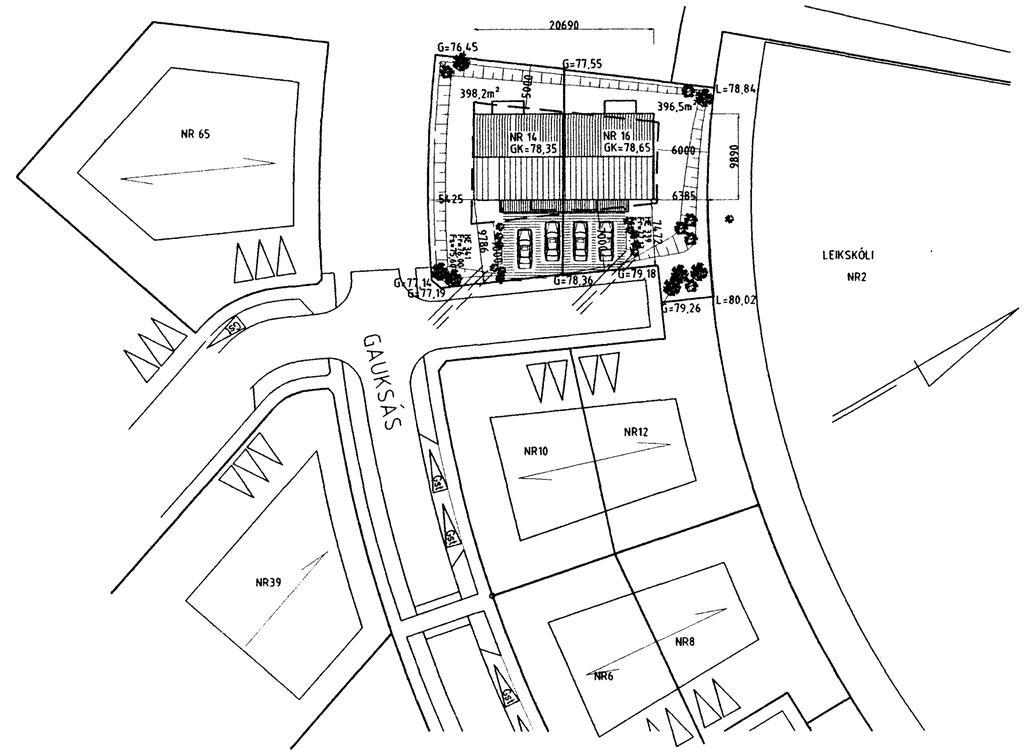

BREYTT Í NÓV 2001 :
HÚSIÐ BYGGIST UPP MEÐ FORSTEYPTUM EININGUM FRÁ
EININGARVERKSMIÐJUNNI FORSTEYPAN ehf
KÓTI Í GEYMSLU Í HÚSI NR 16 VERÐUR AÐ HLUTA
EINS OG Í ÍBÚÐINNI.
ÞAÐ VERÐUR UPPTEKIÐ LOFT Í HÚSI NR 16

Skráningartafla: GAUKSAS NR 14 | Skráningarfl.: KJARTAN SIGURÐSSON
Landnúmer: 187044 | Kennitala: 121066-5809
Matshluta númer: 01 | Dags.: 18.04.2001
Uppskipting og lýsing | Útgáfa: 4.01 Stærðir

D0 Lykill	D1 Hæð-rými	D2 Notkun texti	D3 Hólf-flokkur	D4 Eignar-hald	D5 Bruttóflatar m²	D5M Nettóflatar m²	D6 Svalir m²	D7 Op m²	D8 Brúttóflatar m²	D9 Brúttóflatar sk. < 1,8	D10a Salarhæð min	D10b Salarhæð max	D11 Brúttó rúmmál m³	D12 Nettóflatar m²	D16 Brf flatarmál m²	Hlutfallsta skiptarúmmáls	D17 Skipta-rúmmál m³
		Matshluti			213,8	0,0	5,3	5,4	203,8	0,0			685,1	181,7	203,8		580,225
		Bóln											21,4				
	01	1. hæð			106,9	0,0	5,3	0,0	106,9	0,0			294,1	94,5	106,9		
A	0101	ÍBUÐ	N	0101	70,8		5,3		70,8		2,70	2,70	191,2	62,8	70,8	2,70	169,560
A	0102	BÍLSK/GEY/ÞV	B	0101	36,1				36,1		2,85	2,85	102,9	31,7	36,1	2,85	90,345
	02	2. hæð			106,9	0,0	0,0	5,4	96,9	0,0			369,6	87,2	96,9		
A	0201	ÍBUÐ	N	0101	102,3			5,4	96,9		2,80	4,40	368,2	87,2	96,9	3,60	313,920
C	0202	SVALIR	S	0101	6,4				6,4							1,00	6,400
A	0203	ÞAKRÝMI	F	0101	4,6						0,12	0,49	1,4				

Athugasemdir
SORPGEYMSLA FYLGIR EIGNINNI (0103)
Sameignir sunna
Eignarhald

Eignar-hald	Notkun texti	Brf flatarmál m²	Skiptarúmmál Séreign m³	Séreign og sameign m³
0101	ÍBUÐ	203,8	580,225	580,225
	Alls	203,8	580,225	580,225

Skráningartafla: GAUKSAS NR 16 | Skráningarfl.: KJARTAN SIGURÐSSON
Landnúmer: 187046 | Kennitala: 121066-5809
Matshluta númer: 01 | Dags.: 26.11.2001
Uppskipting og lýsing | Útgáfa: 4.01 Stærðir

D0 Lykill	D1 Hæð-rými	D2 Notkun texti	D3 Hólf-flokkur	D4 Eignar-hald	D5 Bruttóflatar m²	D5M Nettóflatar m²	D6 Svalir m²	D7 Op m²	D8 Brúttóflatar m²	D9 Brúttóflatar sk. < 1,8	D10a Salarhæð min	D10b Salarhæð max	D11 Brúttó rúmmál m³	D12 Nettóflatar m²	D16 Brf flatarmál m²	Hlutfallsta skiptarúmmáls	D17 Skipta-rúmmál m³
		Matshluti			213,8	0,0	5,3	5,4	203,8	0,0			683,7	181,7	203,8		578,957
		Bóln											21,4				
	01	1. hæð			106,9	0,0	5,3	0,0	106,9	0,0			292,7	94,5	106,9		
A	0101	ÍBUÐ	N	0101	70,8		5,3		70,8		2,70	2,70	191,2	62,8	70,8	2,70	169,560
A	0102	BÍLSK/GEY/ÞV	B	0101	36,1				36,1		2,70	2,85	101,5	31,7	36,1	2,81	89,077
	02	2. hæð			106,9	0,0	0,0	5,4	96,9	0,0			369,6	87,2	96,9		
A	0201	ÍBUÐ	N	0101	102,3			5,4	96,9		2,80	4,40	368,2	87,2	96,9	3,60	313,920
C	0202	SVALIR	S	0101	6,4				6,4							1,00	6,400
A	0203	ÞAKRÝMI	F	0101	4,6						0,12	0,49	1,4				

Athugasemdir
SORPGEYMSLA FYLGIR EIGNINNI (0103)
Sameignir sunna
Eignarhald

Eignar-hald	Notkun texti	Brf flatarmál m²	Skiptarúmmál Séreign m³	Séreign og sameign m³
0101	ÍBUÐ	203,8	578,957	578,957
	Alls	203,8	578,957	578,957

es
TEIKNISTOFAN SUÐURLANDSBRAUT 48
S: 588-7344 FAX: 588-7343

VERKHEITI.	GAUKSÁS NR 14 OG 16	Mkv.	1:100 / 1.500
VERKHLUTI.	SNIÐ OG AFSTÖÐUMYND	DAGS.	23.10 2000
HANNAÐ.	SIGURÐUR KJARTANSSON kt 090246-2839	BLAÐ NR	1 AF 3
TEIKNAÐ	kjartan sigurðsson kt. 121066-5809	BREYTT.	26.11 2001