
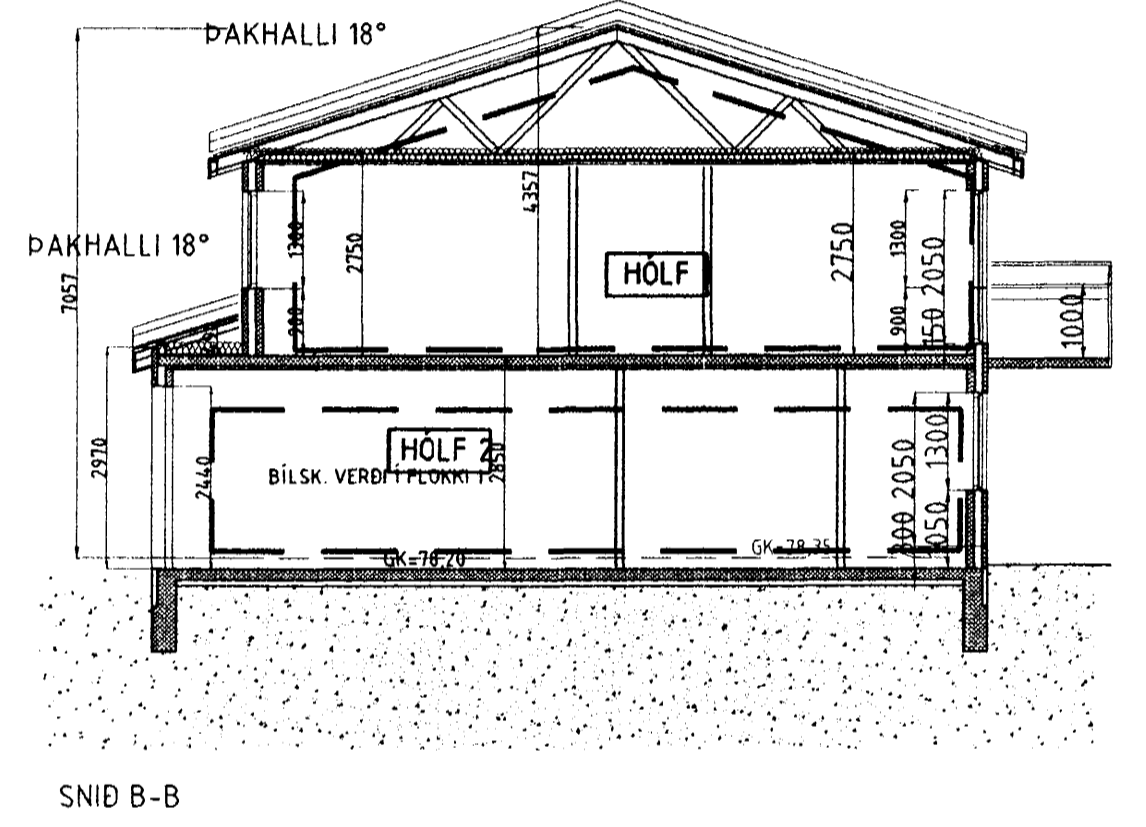


*KJP*

**VARDANDI EINGAR Í HÚSI:**  
Einingar skulu vottaðar sbr. ákvæði  
í byggingarreglugerð og skal yfirfyring  
um það liggja fyrir hjá byggingarfull-  
trúa áður en þær komu á byggingarstað.  
Hús með einingum án vottunar  
fjá ekki fjárheldisvottorð.

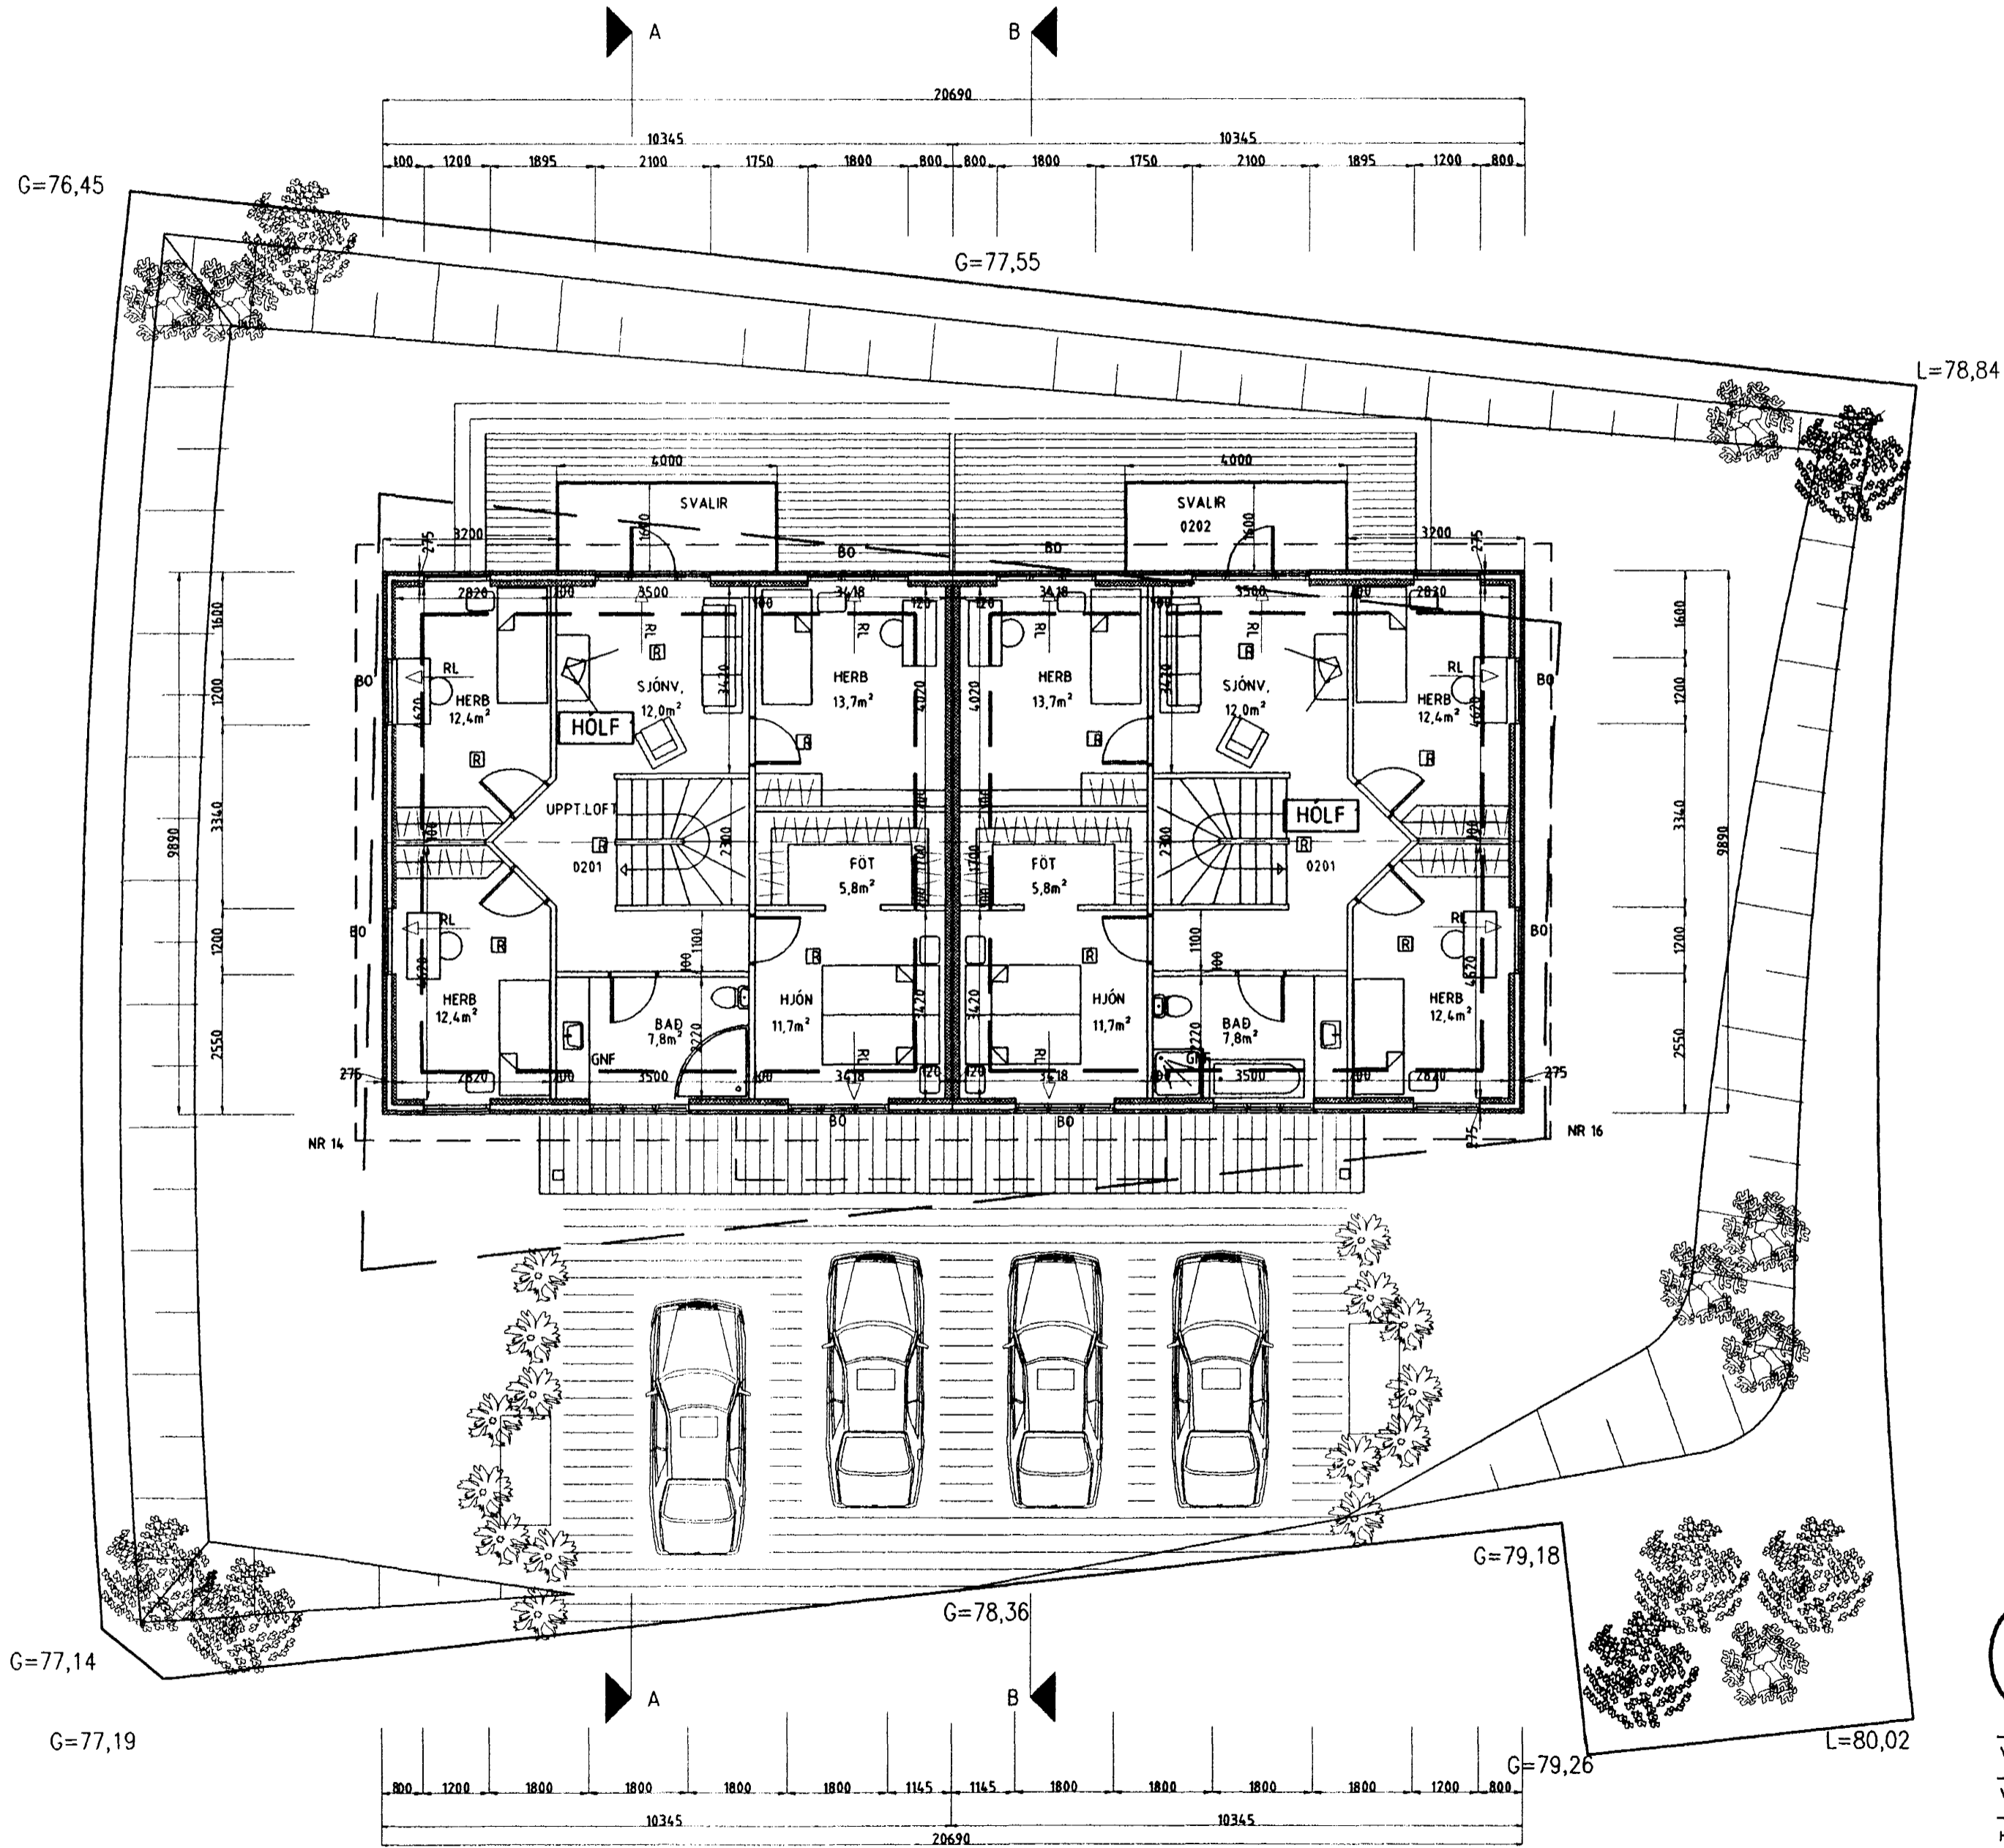

BREYTT Í APRÍL 2001:  
HÚSIÐ BYGGIST UPP MEÐ FORSTEYPTUM EINGUM FRÁ  
EININGARVEKSMÍÐ JUNNI BREIÐHÖFÐA NR 10  
EINING BREYTTIST GLUGGAR OG GLUGGASETNING.  
BÍLSKÚRSKÓTAR LÆKKAR UM 15CM Í BÁÐUM HÚSUNUM FRÁ  
ADALGÓLFKOTA HÚSS

- RL → = RÝMINGARLEIÐ
- — — = BRUNAHÓLF
- SL = SLÖKKVITÆKI
- BO = BJÖRGUNARÖP
- ⊠ = REYKSKYNJARI
- GNF = GÓLFNIBURFALL

**es** TEIKNISTOFAN SUÐURLANDSBRAUT 48  
S: 588-7344 FAX: 588-7343

VERKHEITI:	GAUKSÁS NR 14 OG 16	Mkv.	1:100
VERKHUTI:	GRUNNMYND 2 HÆÐAR	DAGS.	23.10 2000
HANNAÐ:	SIGURDUR KJARTANSSON kt 090246-2839	BLAÐ NR	AF
TEIKNAD:	kjartan.sigurdsson kt. 121066-5809	BREYTT.	18.04 2001

*Kjartan*