


KJP

VARDANDI EINGAR Í HÚSI:
Einingar skulu vottaðar sbr. ákvæði
í byggingarreglugerð og skal yfirlýsing
um það liggja fyrir hjá byggingartu-
trúa áður en þær komu á byggingarstað.
**Hús með einingum án vottunar
fá ekki fjkheldisvottorð.**

ÞAKHALLI 18°
LOFTAKLÆÐNING AMK Í FLOKKI 2

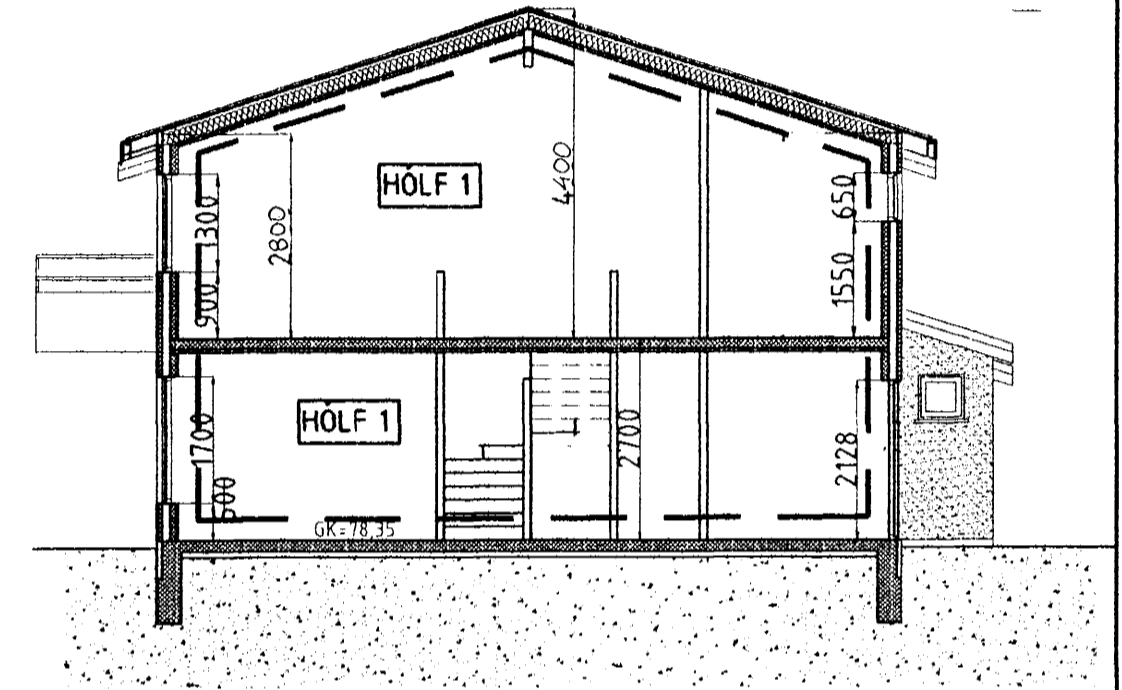

SNID A-A

BREYTT Í APRÍL 2001:
HÚSIÐ BYGGIST UPP MEÐ FORSTEYPTUM EINGINGUM FRÁ
EINGINGARVEKSMÍÐJUNNI BREIÐHÖFDA NR 10
EINING BREYTTIST GLUGGAR OG GLUGGASETNING.
BÍLSKÚRSKÓTAR LÆKKAR UM 15CM Í BÄÐUM HÚSUNUM FRÁ
ABALGÓLFKÓTA HÚSS

- RL = RÝMINGARLEIÐ
- = BRUNAHÓLF
- SL = SLÖKKVITÆKI
- BO = BJÖRGUNARÖP
- ☒ = REYKSKYNJARI
- GNF = GÓLFNIDURFALL

es TEIKNISTOFAN SUÐURLANDSBRAUT 48
S: 588-7344 FAX: 588-7343

VERKHEITI:	GAUKSÁS NR 14 OG 16	Mkv:	1:100
VERKHUTI:	GRUNNMYND 1 HÆÐAR	DAGS:	23.10.2000
HANNAÐ:	SIGURÐUR KJARTANSSON kt. 090246-2839	BLAÐ NR:	AF
TEIKNAD:	kjarfan sigurdsson kt. 121066-5809	BREYTT:	18.04.2001

