



Samþykkt þann


23 APR. 2001

Byggingafrúinn í Hafnarfirði  
F.h. Kristján Þórarinnsson

K.P.

BLAD NR 3

**VARDANDI EINGAR Í HÚSI:**  
Einingar skulu vottaðar sbr. ákvæði  
í byggingarreglugerð og skal yfirlýsing  
um það liggja fyrir hjá byggingarfull-  
trúa áður en þær komu á byggingarstað.  
**Hús með einingum án vottunar  
fá ekki fúkheldisvottorð.**

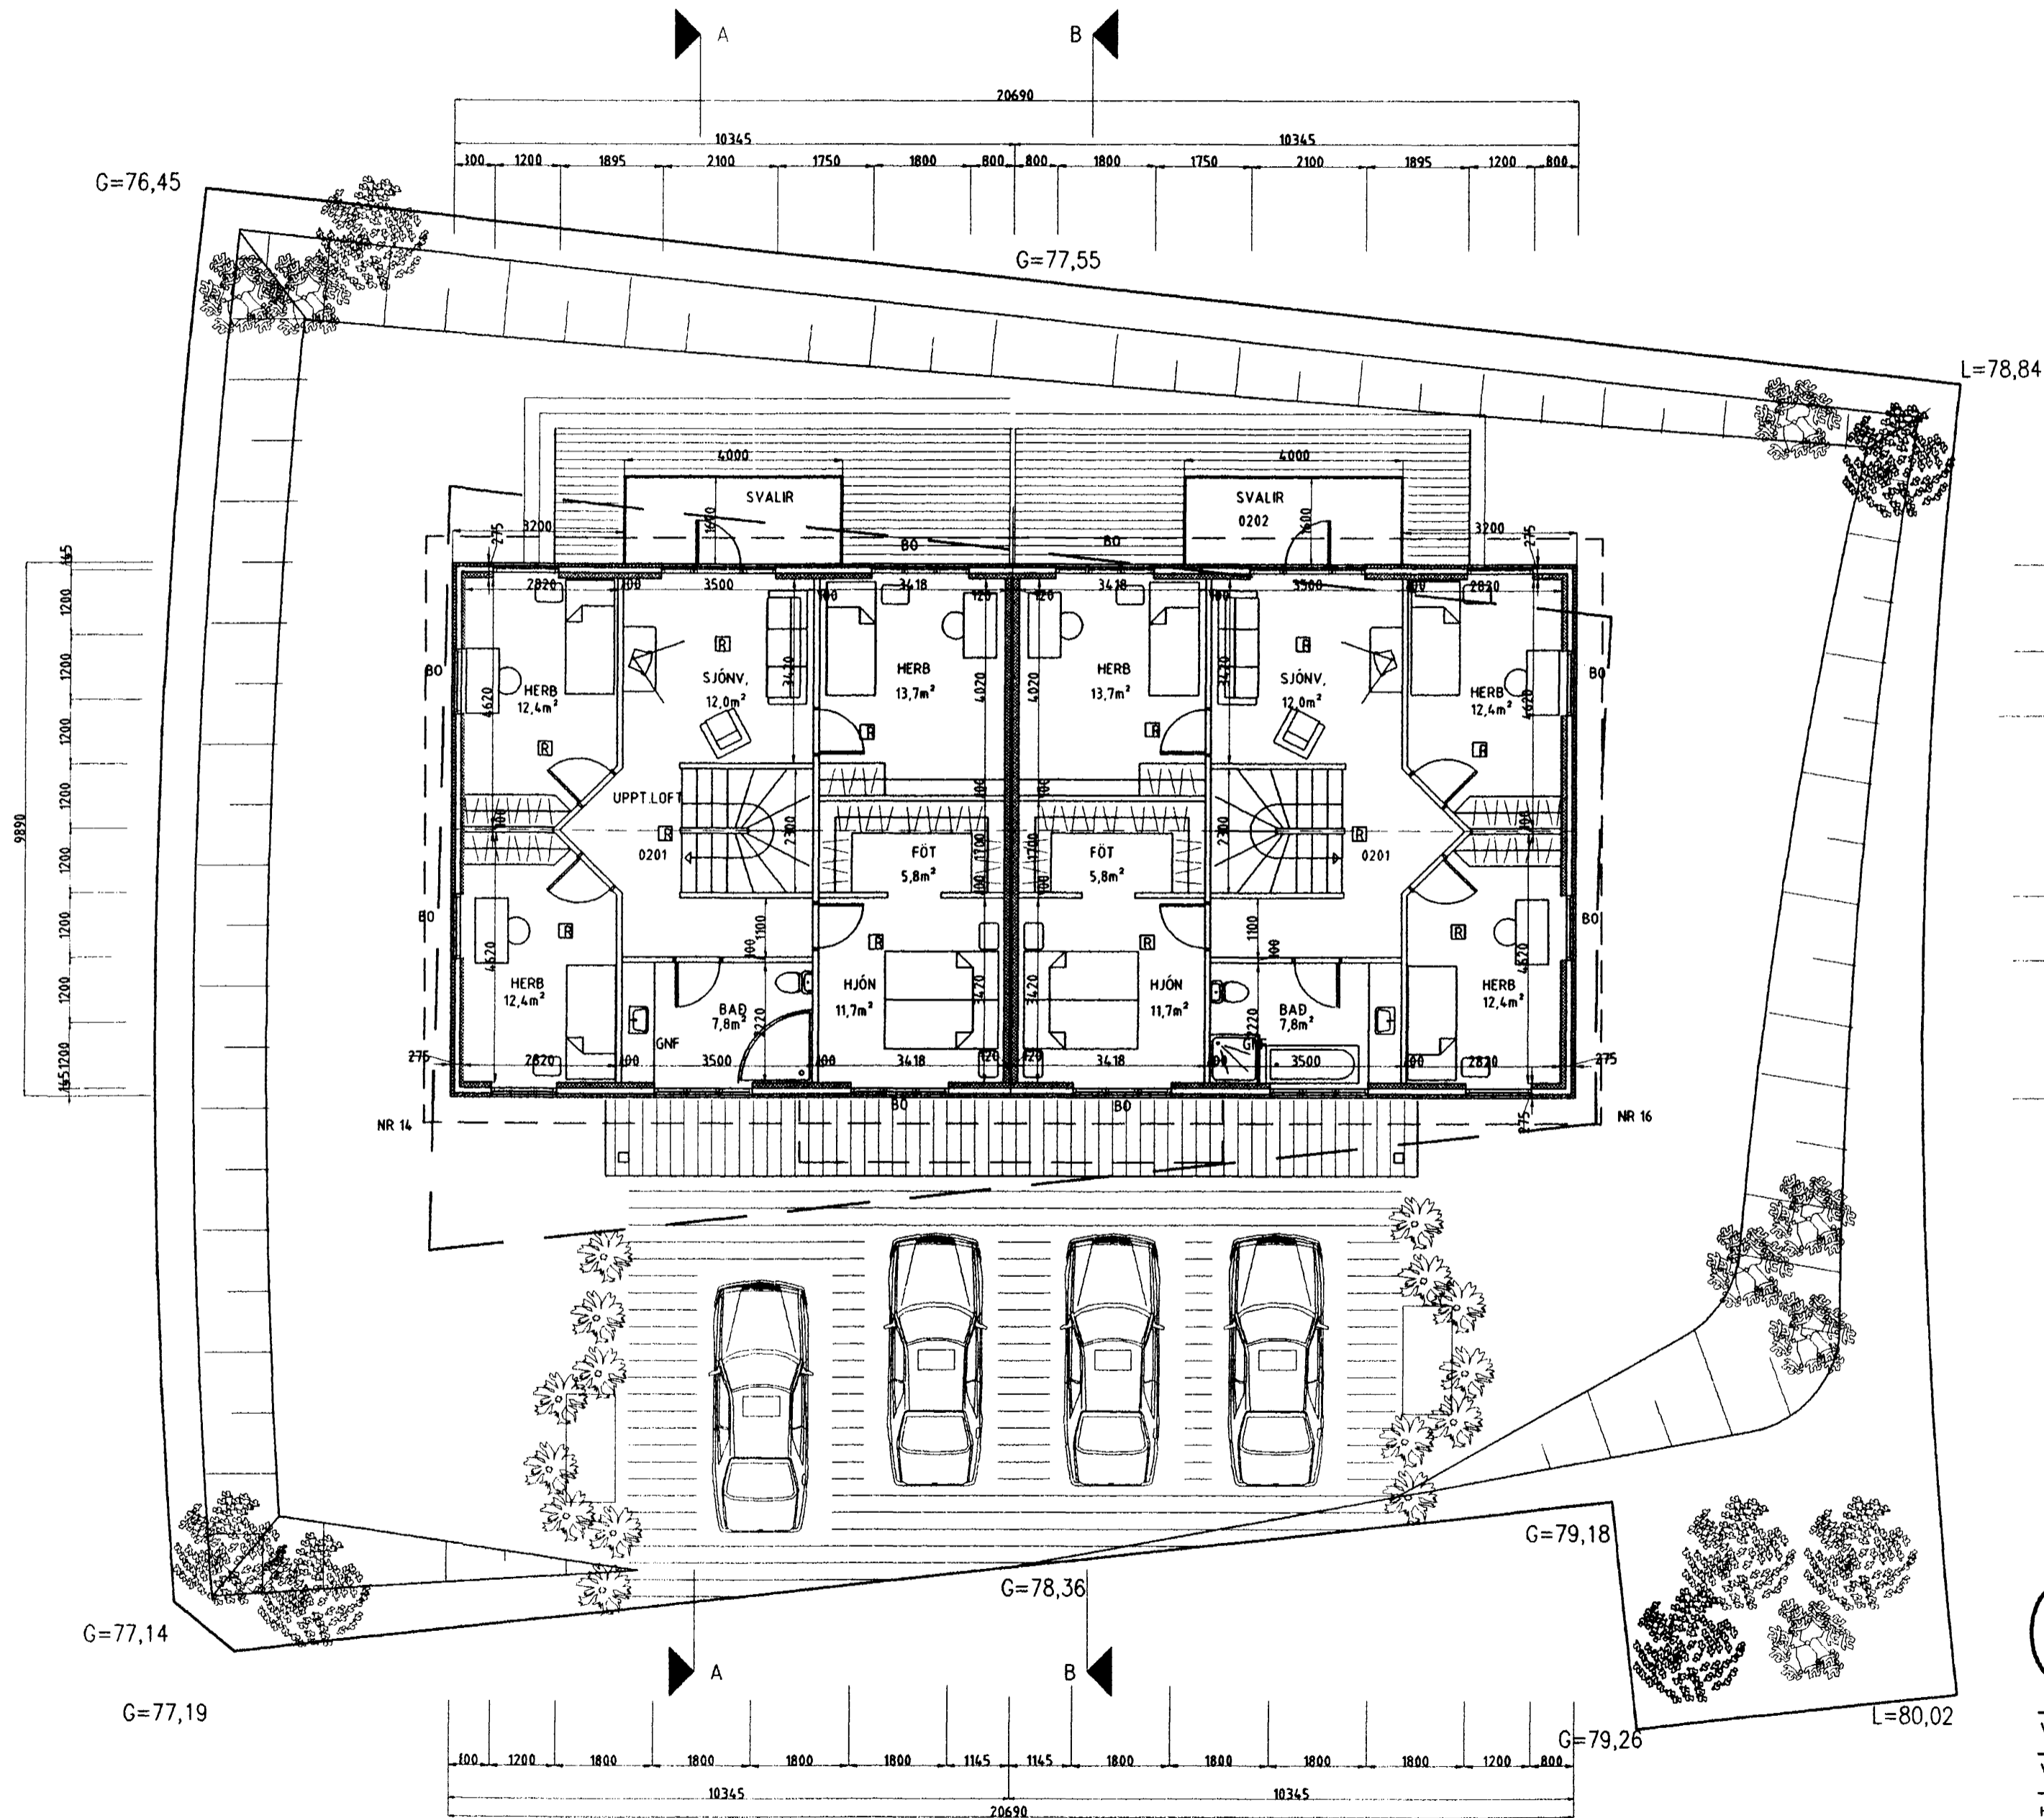

BREYTT Í APRÍL 2001:  
HÚSIÐ BYGGIST UPP MEÐ FORSTEYPTUM EINGUM FRÁ  
EININGARVEKSMIDJUNNI BREIÐHÖFDA NR 10  
EINING BREYTTIST GLUGGAR OG GLUGGASETNING.  
BÍLSKÚRSKÓTAR LÆKKAR UM 15CM Í BÁÐUM HÚSUNUM FRÁ  
ADALGÖLFKOTA HÚSS

SL = SLÖKKVITÆKI  
BO = BJÖRGUNAROP  
R = REYKSKYNJARI  
GNF = GÖLFNIDURFALL

**es**

TEIKNISTOFAN SUÐURLANDSBRAUT 48  
S: 588-7344 FAX: 588-7343

VERKHEITI:	GAUKSÁS NR 14 OG 16	Mkv.	1:100
VERKHUTI:	GRUNNMYND 2 HÆÐAR	DAGS:	22.09 2000
HANNAD:	SIGURDUR KJARTANSSON hf 090246-2839	BLAD NR:	3 AF 3
TEIKNAD:	kjartan sigurdsson hf. 121066-5809	BREYTT:	18.04 2001

*[Handwritten signature]*