



Samþykkt þann




23 APR. 2001

Byggingarfulltrúinn í Hafnarfirði
F.h. Kristján Þórarinnsson

KP

BLAÐ NR 4

VARDANDI ENINGAR Í HÚSI:
Einingar skulu vottaðar sbr. ákvæði
í byggingarreglugerð og skal yfirlýsing
um það liggja fyrir hjá byggingarfull-
trúa áður en þær koma á byggingarstað.
**Hús með einingum án vottunar
fá ekki fskhaldisvottorð.**

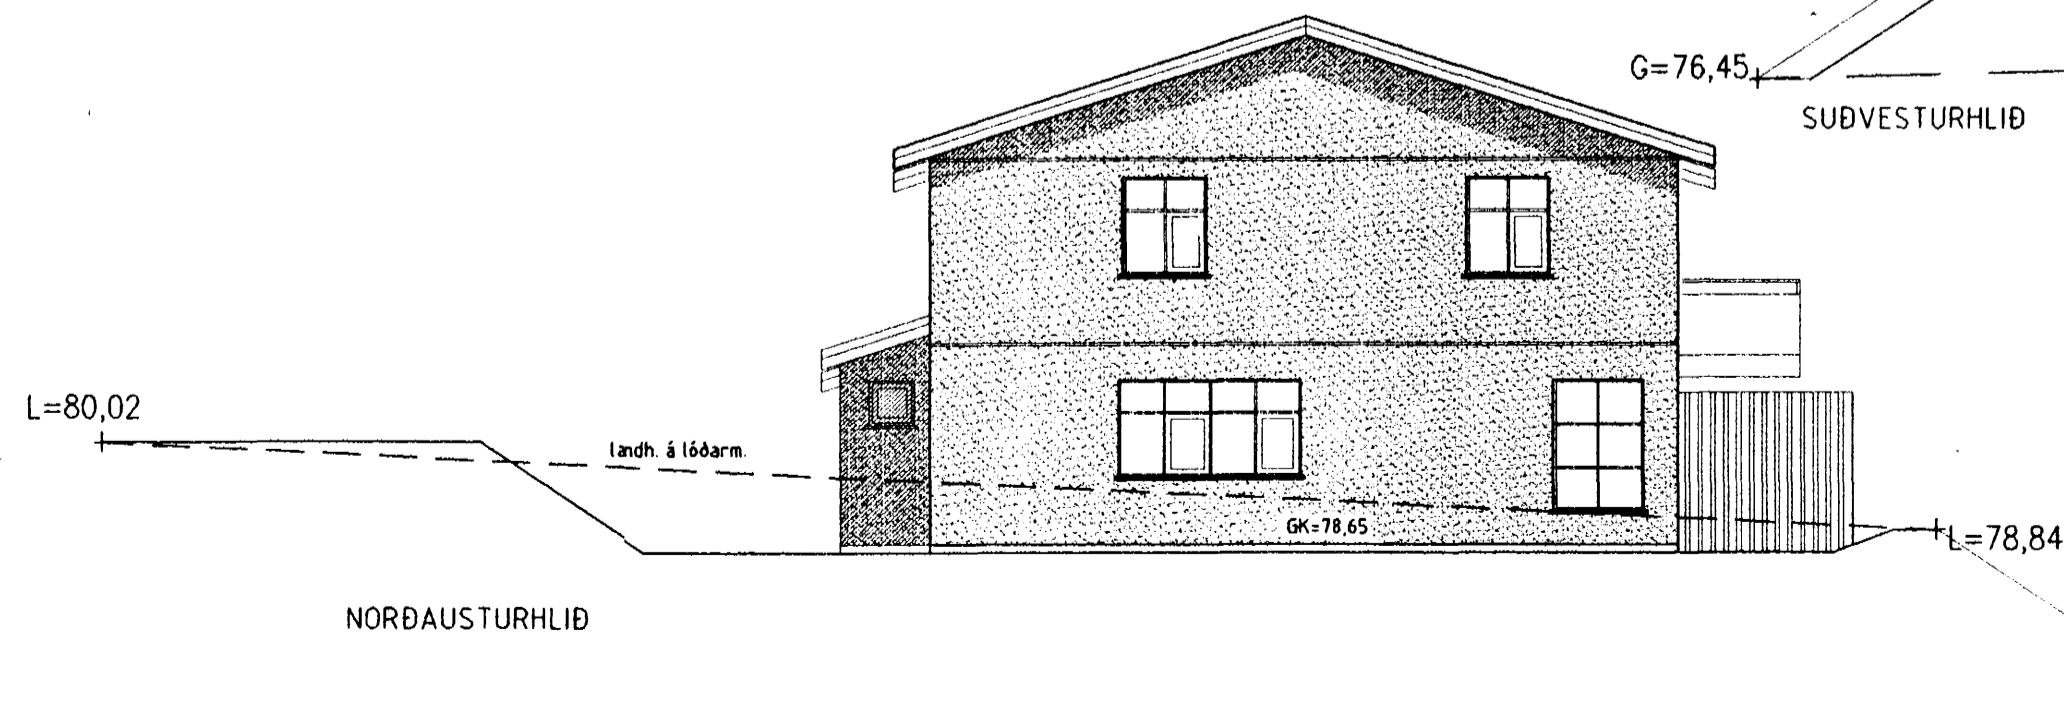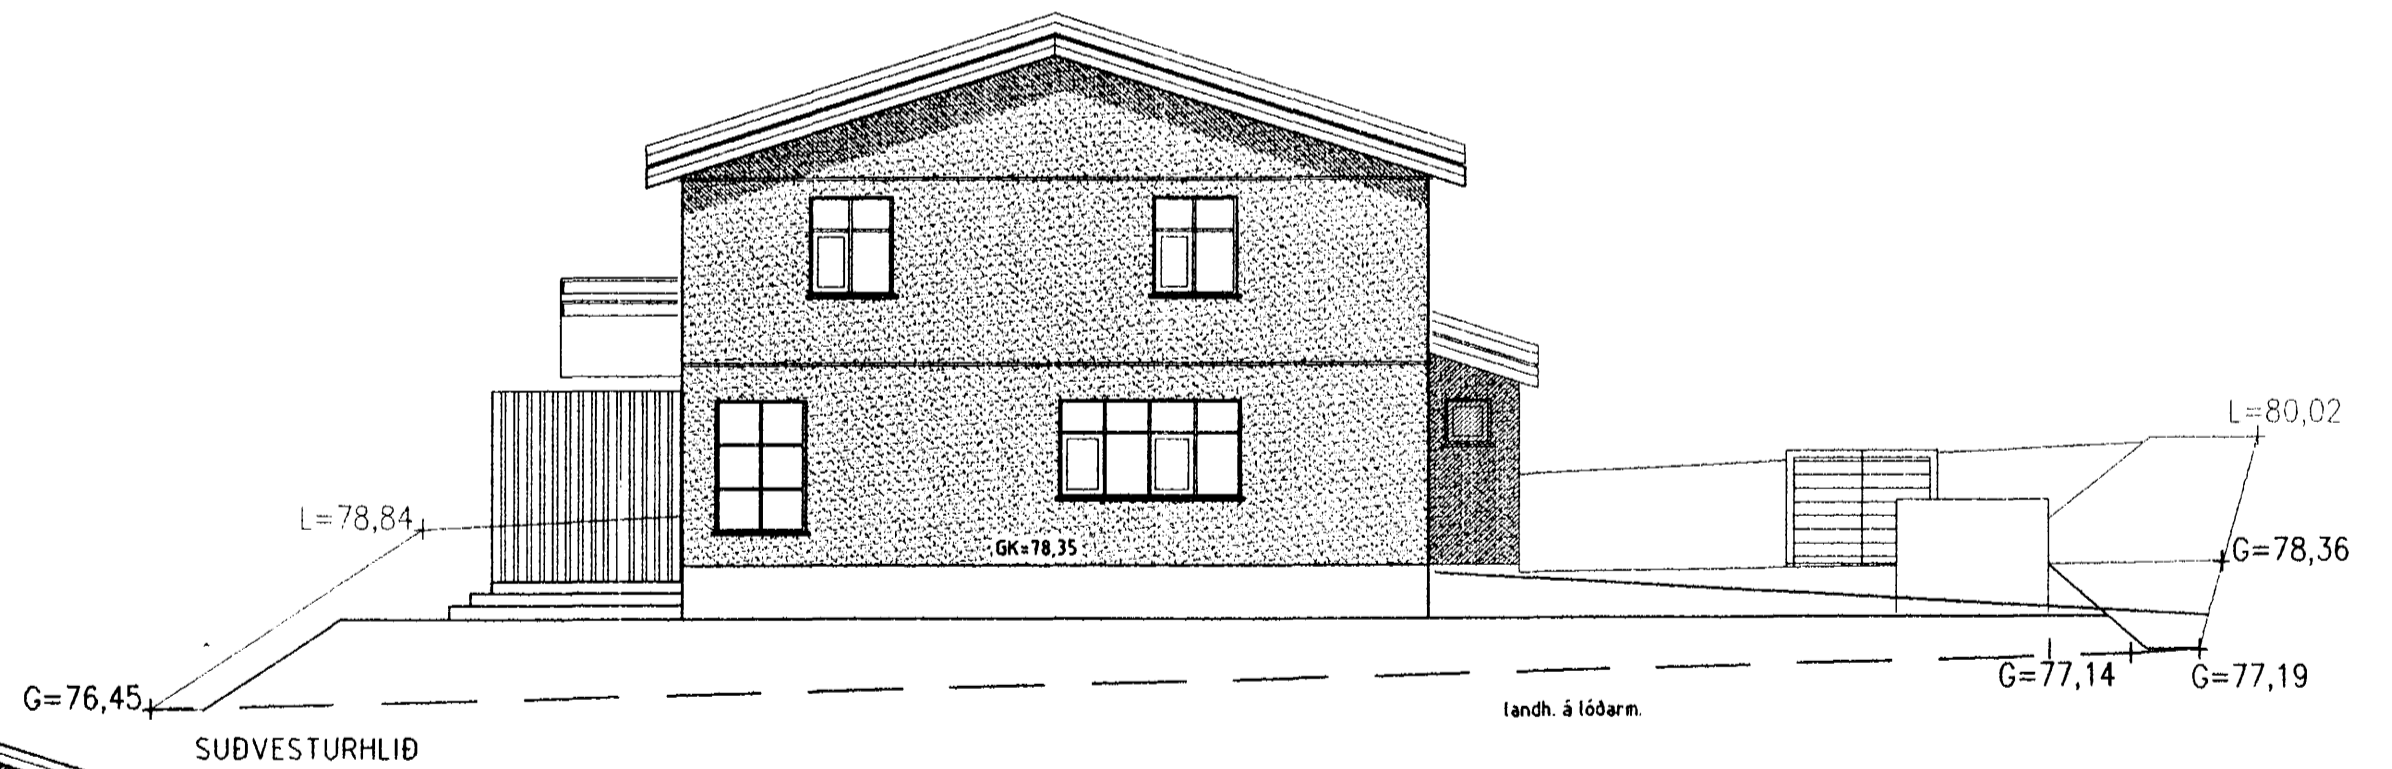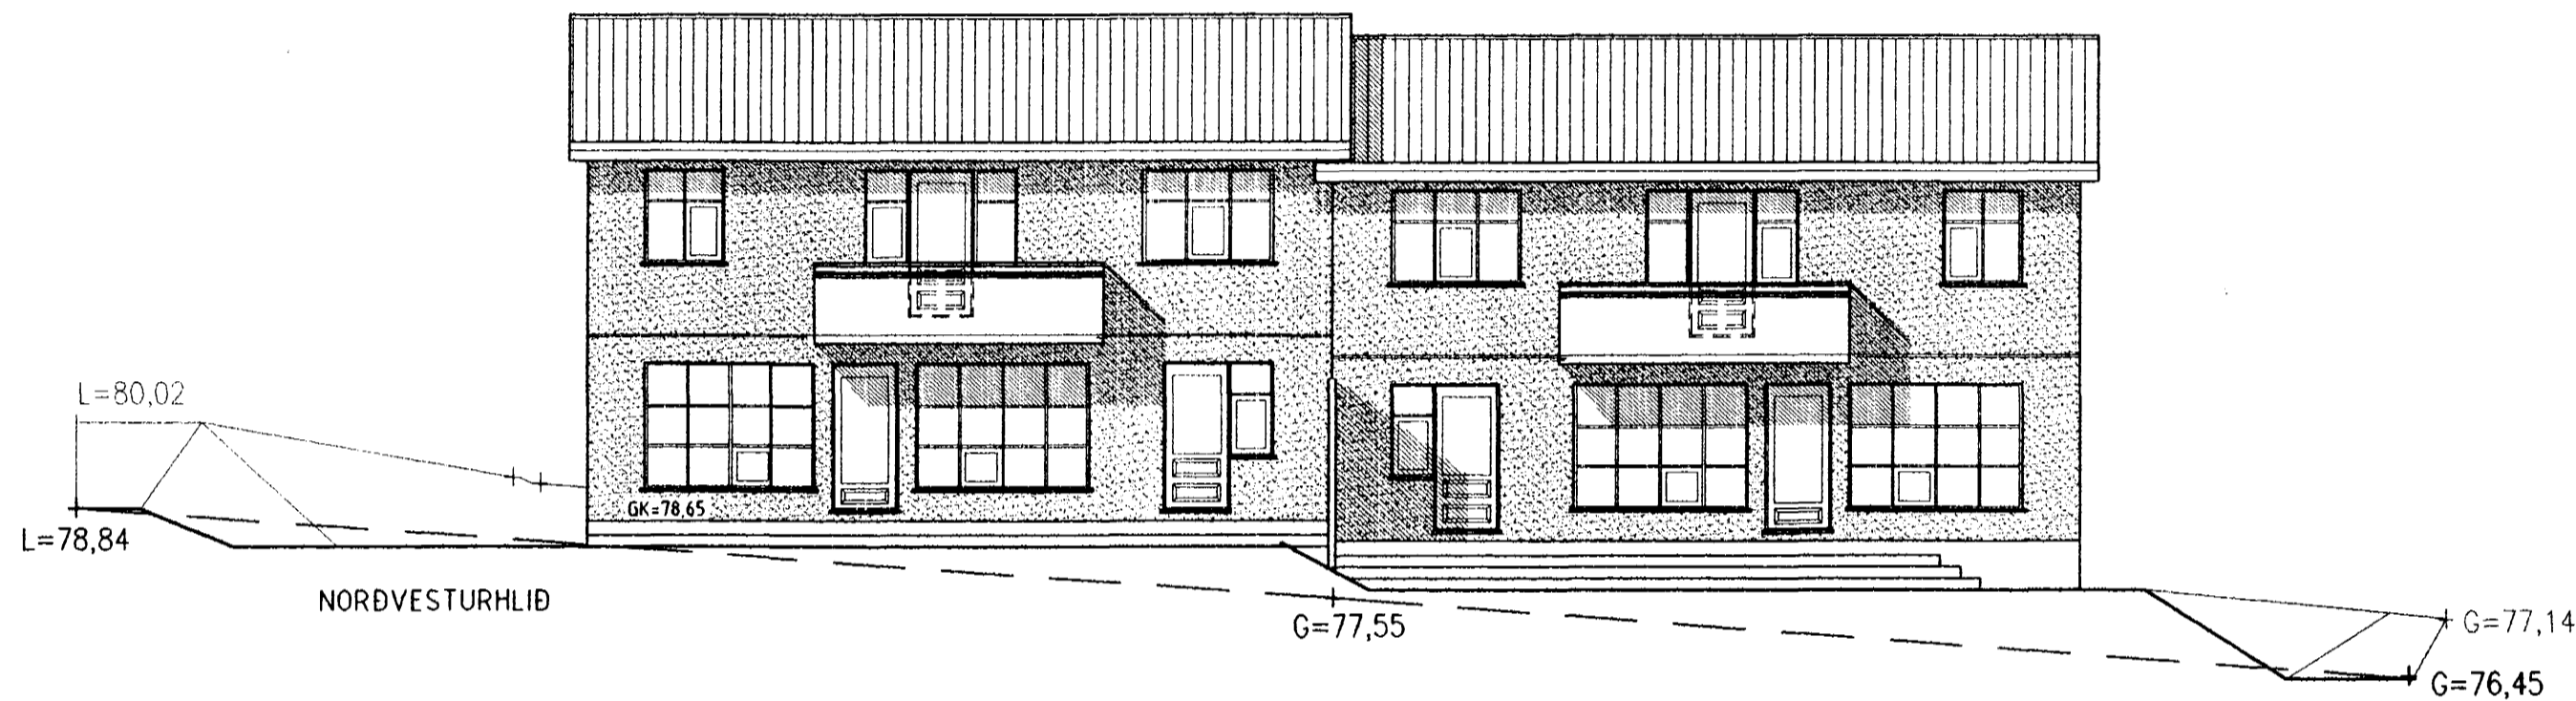

BREYTT Í APRÍL 2001:
HÚSIÐ BYGGIST UPP MEÐ FORSTEYPTUM ENINGUM FRÁ
EININGARVEKSMÍÐJUNNI BREIÐHÖFÐA NR 10
EINNING BREYTTIST GLUGGAR OG GLUGGASETNING.
BÍLSKÚRSKÓTAR LÆKKAR UM 15CM Í BÆÐUM HÚSUNUM FRÁ
ADALGÖLFKÖTA HÚSS

es

TEIKNISTOFAN SUÐURLANDSBRAUT 48
S: 588-7344 FAX: 588-7343

VERKHEITI:	GAUKSÁS NR 14 OG 16	Mkv.	1:100
VERKHITI:	ÚTLIT	DAGS:	24.10.2000
HANNAÐ:	SIGURÐUR KJARTANSSON kt. 090246-2839	BLAÐ NR:	4 AF 4
TEIKNAD:	Kjartan sigurðsson kt. 121066-5809	BREYTT:	18.04.2001

[Handwritten signature]