


GRUNNMYND 2 HÆÐ 1:100  
NÁNARI MÁLSETNING SJÁ TEIKN. V-1 1:50

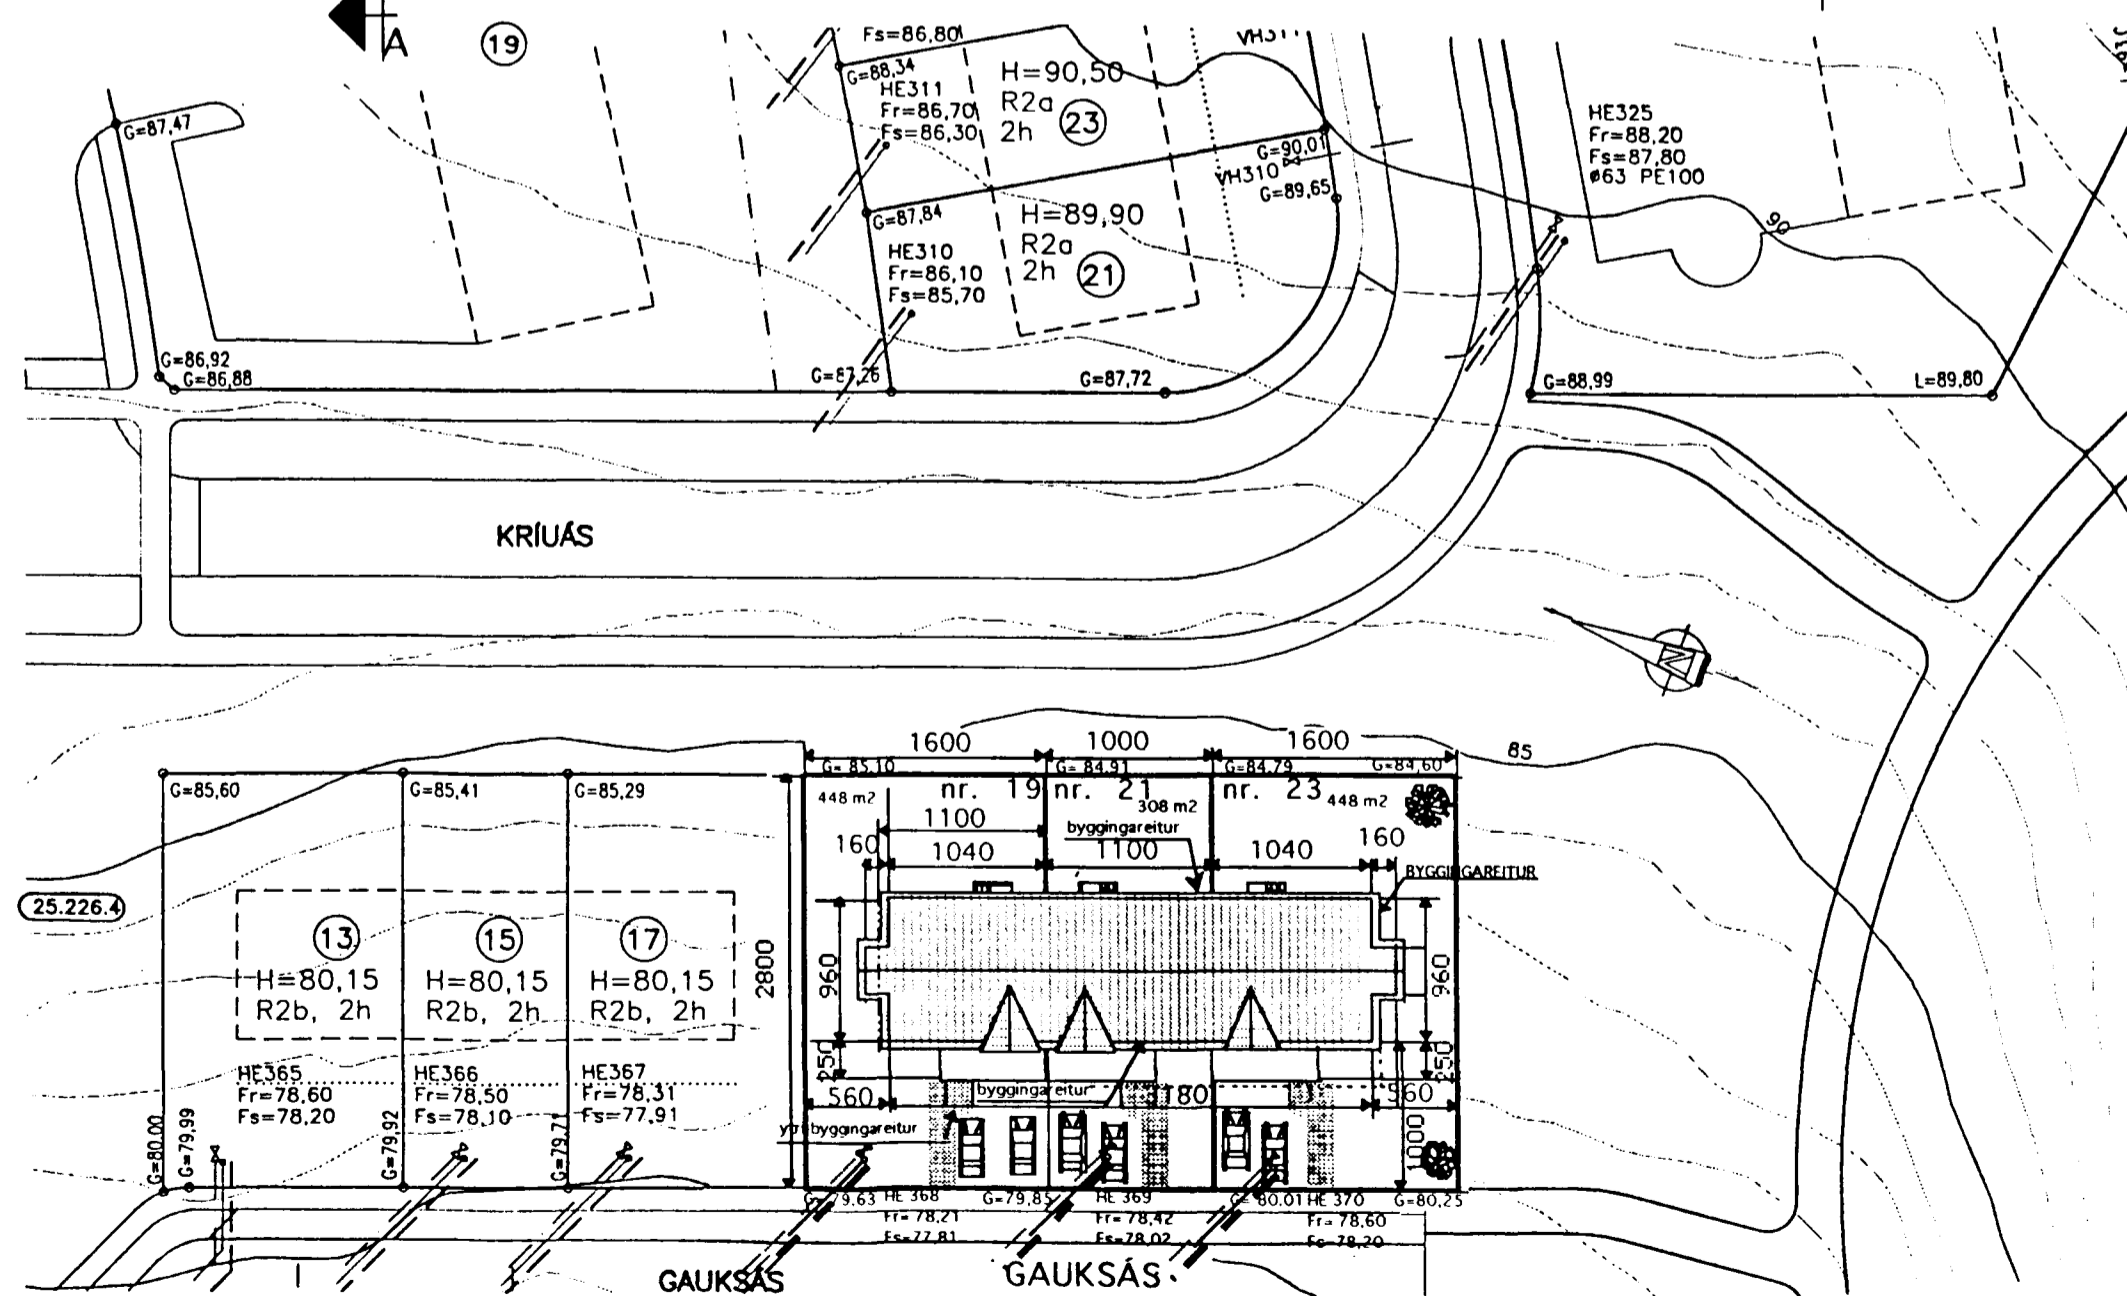

### Byggingarlýsing

Sökkjar og gólfplötur eru staðsteyptar. Útveggir eru staðsteyptir, einangraðir að utan með 4" plasteinangrun. Á einangrun kemur múr kerfi. Sandspaslað að innan. Undir steyptri botnplötu er 4" plast einangrun. Öll klæðning innanhús minnst í fl. 2. Klæðning í bilgeymslu minnst í fl. 1. Lagnir eru færðar í rör í rör kerfi. ALLT GLER ER K-GLER. Burðarvirki þaks eru stálbitar og súlur ásamt steyptum milliveggjum. Timbur sperrur 2" X 9". Allt stálvirki eldvarið. Þak einangrað með 8" steinull, klætt málmklæðningu. Á milli húsa er steyptur 2 x 15 cm þykki veggir, á milli veggja er 1" steinull. Öll klæðning innanhús minnst í fl. 2 og í bilgeymslu í fl. 1. Gólfniðurföll í votum rýmum með vask, vatn renni öruggleg og óhindrað að niðurfalli. Frágangur á lóðarmörkum í samráði við nágranna. Litaval að utan í samráði við hönnuð.

### Hljóðvist

Milli íbúðar og rýms  
utan íbúðar 55dB

### Kónunartölur

U-gildi (W/m<sup>2</sup> K) T<sub>i</sub> = >18 C<sup>o</sup>

Þak	0,2
Útveggir	0,4
léttir útveggir	
einangraðir í grind	0,3
Gluggar(karmar, gler, vegið m.t K-gler)	2,0
Hurðir	3,0
Gólf á fyllingu	0,3
Útveggir vegið meðaltal	0,85

### BREYTT 22 JÚLÍ 2002

Svalir handriði breytt, var létt verður stvalsteypt í 80 cm hæð. 2 x málmrör fyrir ofan.



Verkefni  
**GAUKSÁS 19-21-23 HAFNARFIRÐI**  
Herti  
**GRUNNMYND 2. HÆÐ AFSTÖÐUMYND**

kvarði	1:100	verk.nr	200027
dags.	7 JÚLÍ .2000	dags br.	22 JÚLÍ .2002
hönnun	GISLI G.		teikn nr
teikn	GISLI G.		<b>A-2</b>

Hringbraut 17 220 Hafnarfirði  
s. 555-2020 fax 555-2021  
kvardi@vortex.is  
Gisli G. Gunnarsson BFI kt. 020649-2409