
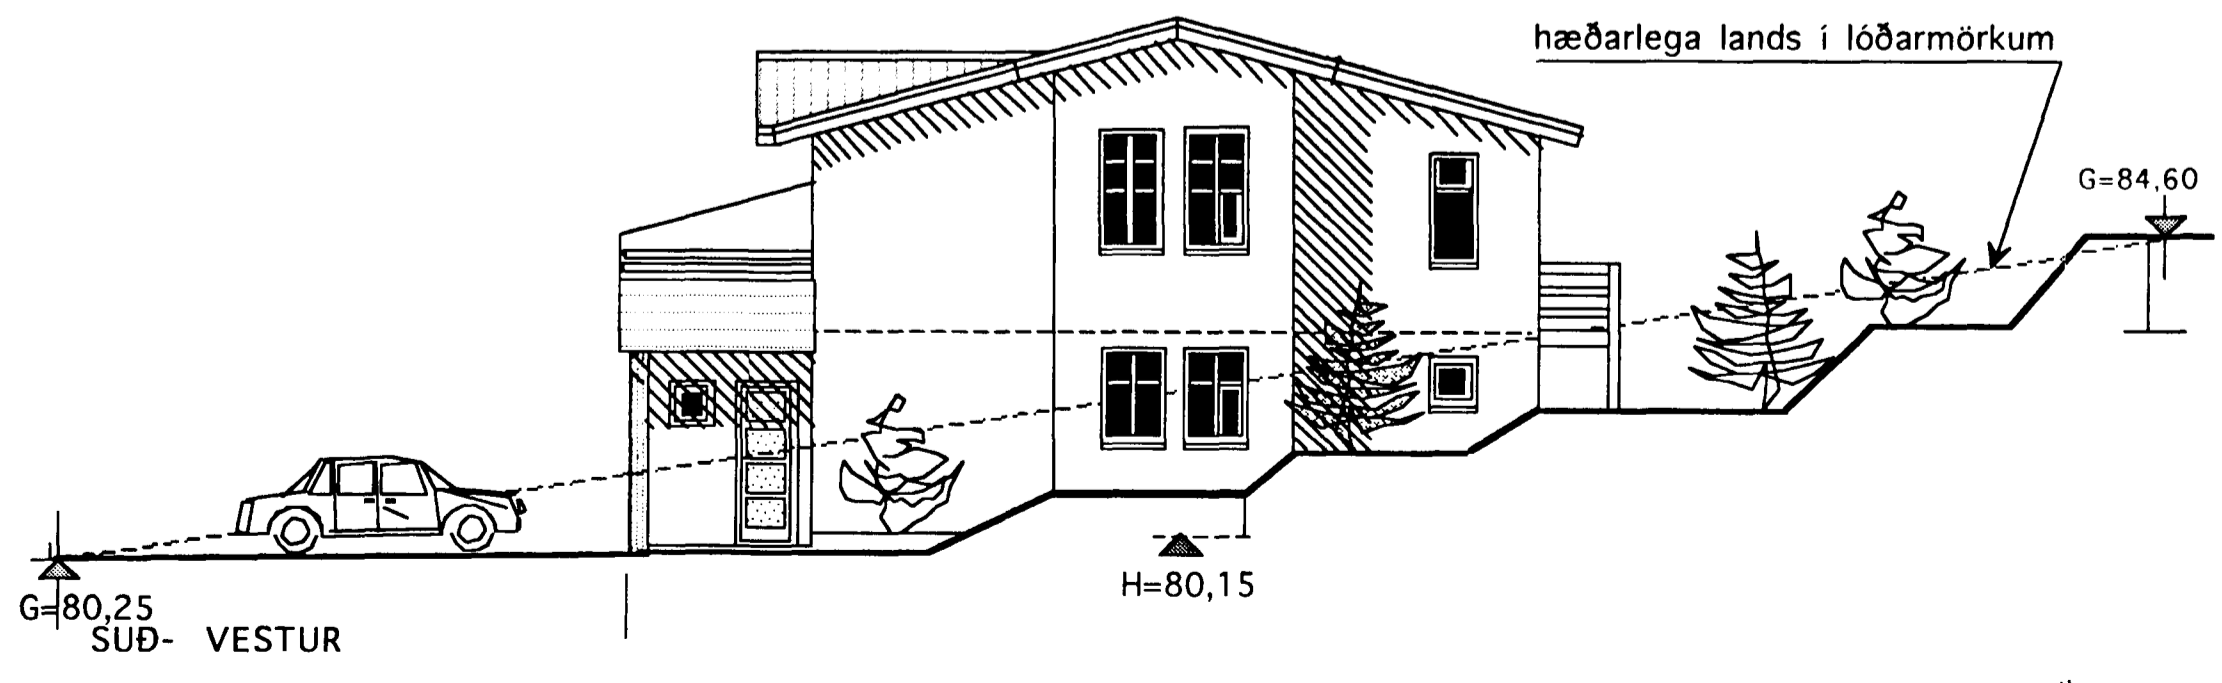
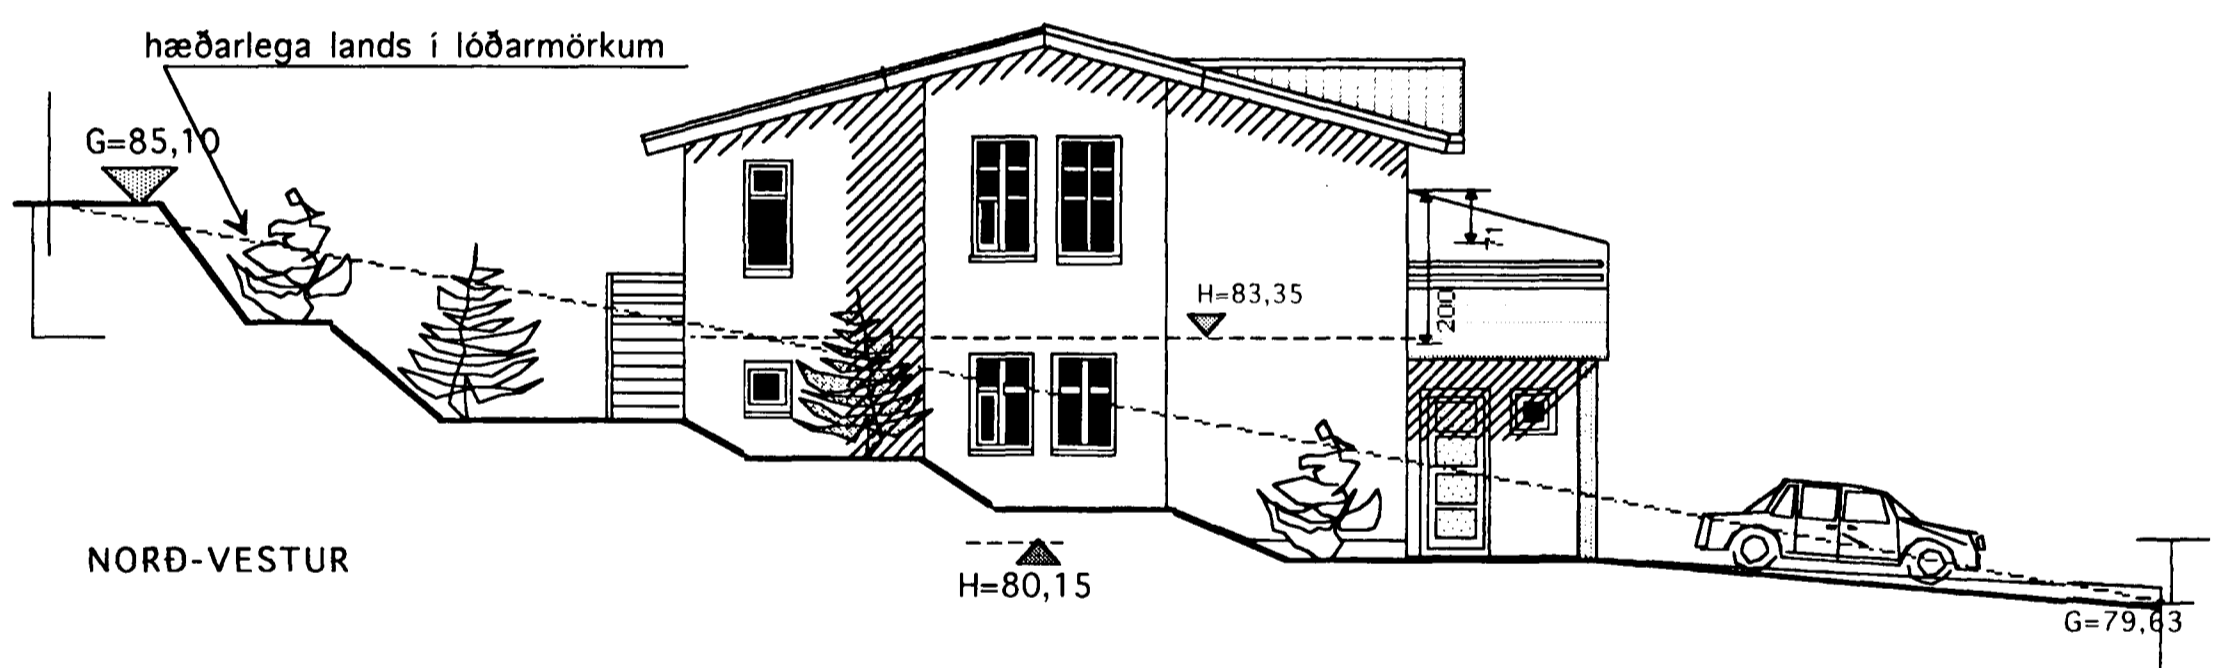



Samþykkt þani  
 0 6 AUG. 2002  
 Byggingafulltrúinn í Hafnarfirði  
 F.h. Sigurbjartur Háildórsson

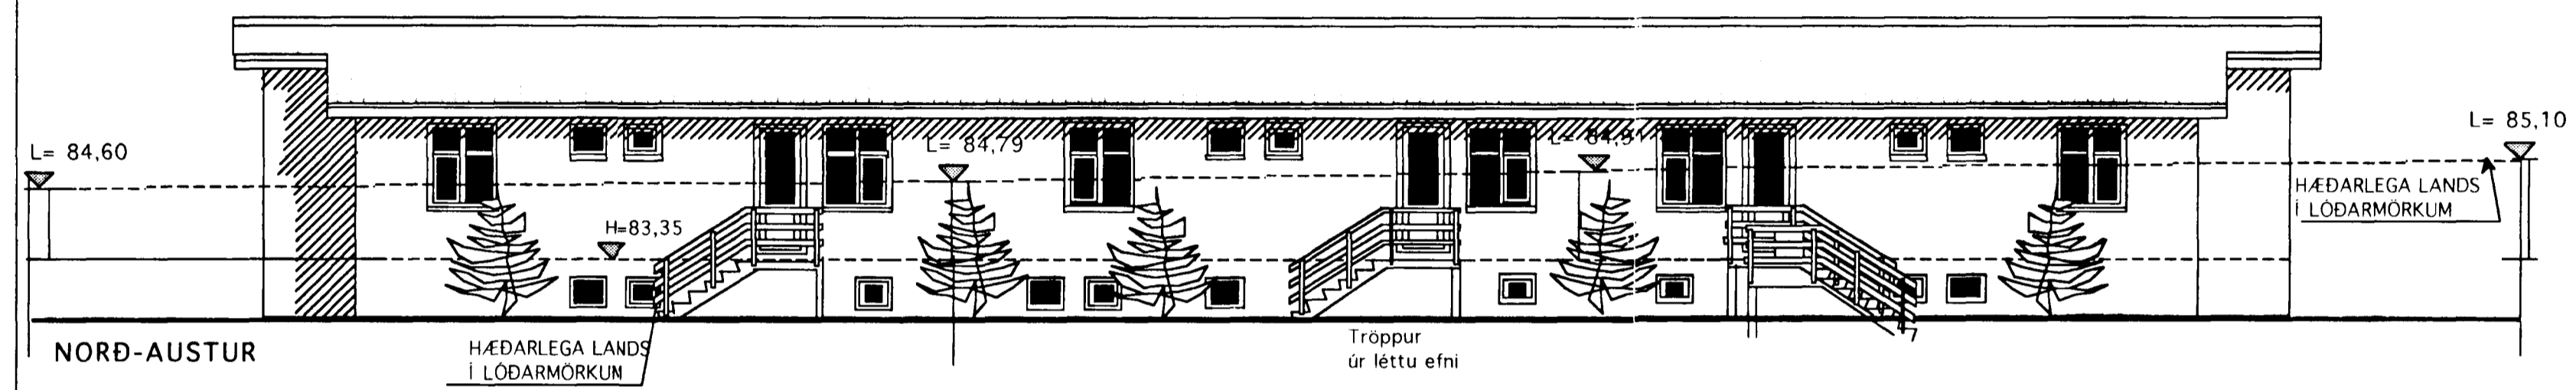

BREYTT 22 JÚLÍ 2002  
 Svarar handriði breytt, var létt verður steinsteypt í 80 cm hæð. 2 x málrör fyrir ofan.

	TEIKNISTOFAN	Verkefni
	GAUKSÁS 19-21-23 HAFNARFIRÐI	
		Heiti
		ÚTLITSMYNDIR
kvarði	1:100	verk.nr 200027
dags.	7 JÚLÍ .2000	dags br. 22 JÚLÍ .2002
hönnun	GÍSLI G.	teikn nr
teikn	GÍSLI G.	<b>A-4</b>
<small>Hringbraut 17 220 Hafnarfirði        s. 555-2020 FAX 555-2021        Gíslí G. Gunnarsson BF1111. 0206302409</small>		