
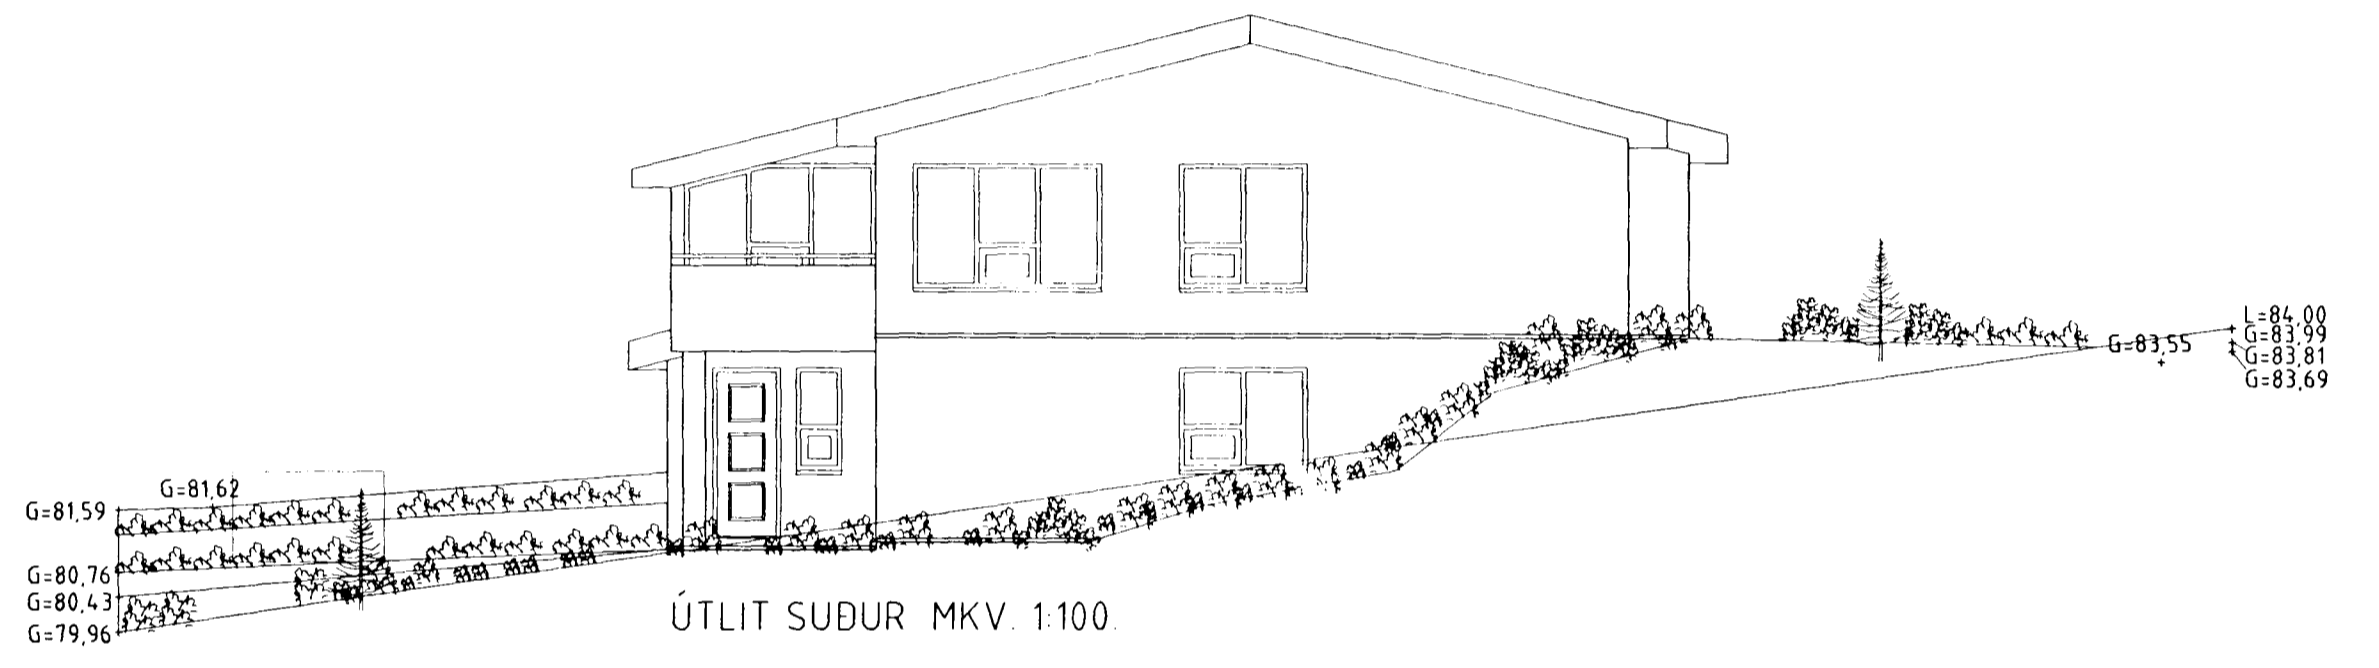


GAUKSÁS 1, 3 og 5 HAFNARFIRÐI.


Sambýkt bann
 12. JÚLÍ 2002
 Byggingaáfulltrúinn í Hafnarfirði
 E. Þ. Kristján Þorarinsson




ÚTLIT VESTUR MKV. 1:100.




ÚTLIT SUÐUR MKV. 1:100.

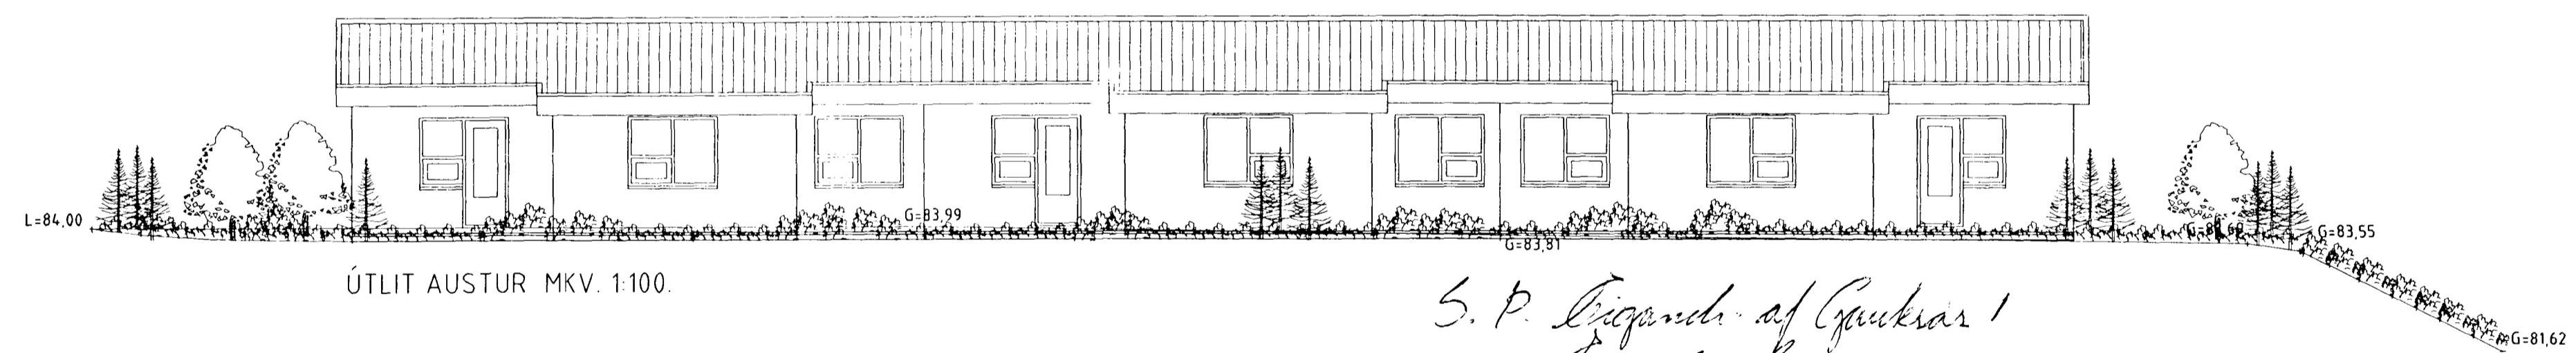

ÚTLIT AUSTUR MKV. 1:100.


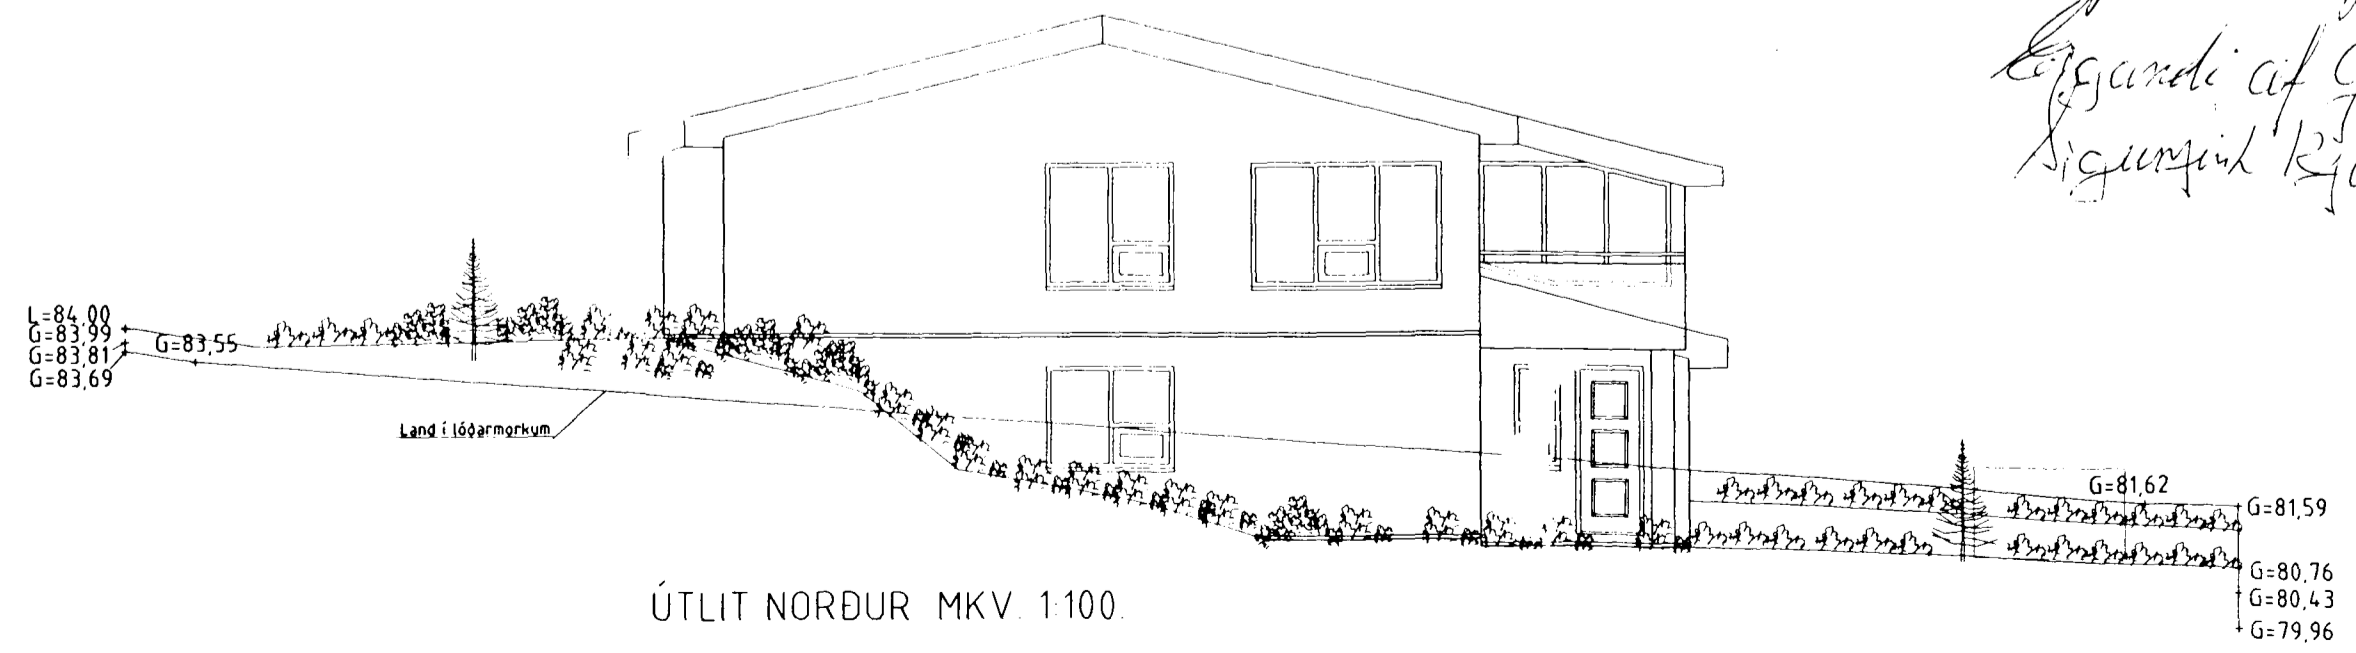

ÚTLIT NORÐUR MKV. 1:100.

GAUKSÁS 1, 3 og 5 HAFNARFIRÐI.

Sigurður Þorvarðarson byggingafræðingur b.í.
 Teiknistofan Strandgötu 11 220 Hafnarfirði.
 Sími 5651510. Netfang teiknistofan@islandia.is

Skýringar:	Aðaluppdráttur.
Teikning:	ÚTLITSMYNDIR.
Málkvæði:	1: 100.
Undirskrift:	<i>201102 JTB</i>
Blad nr. 4 af 5.	Dagsetning: 12 júlí 2001
Breytt	Sólstofa teiknuð yfir svalir á húsi nr. 3. Dags. 15.11.2002.