



FRÁGANGUR UM VEGG B-60 BÍLGEYMSLU

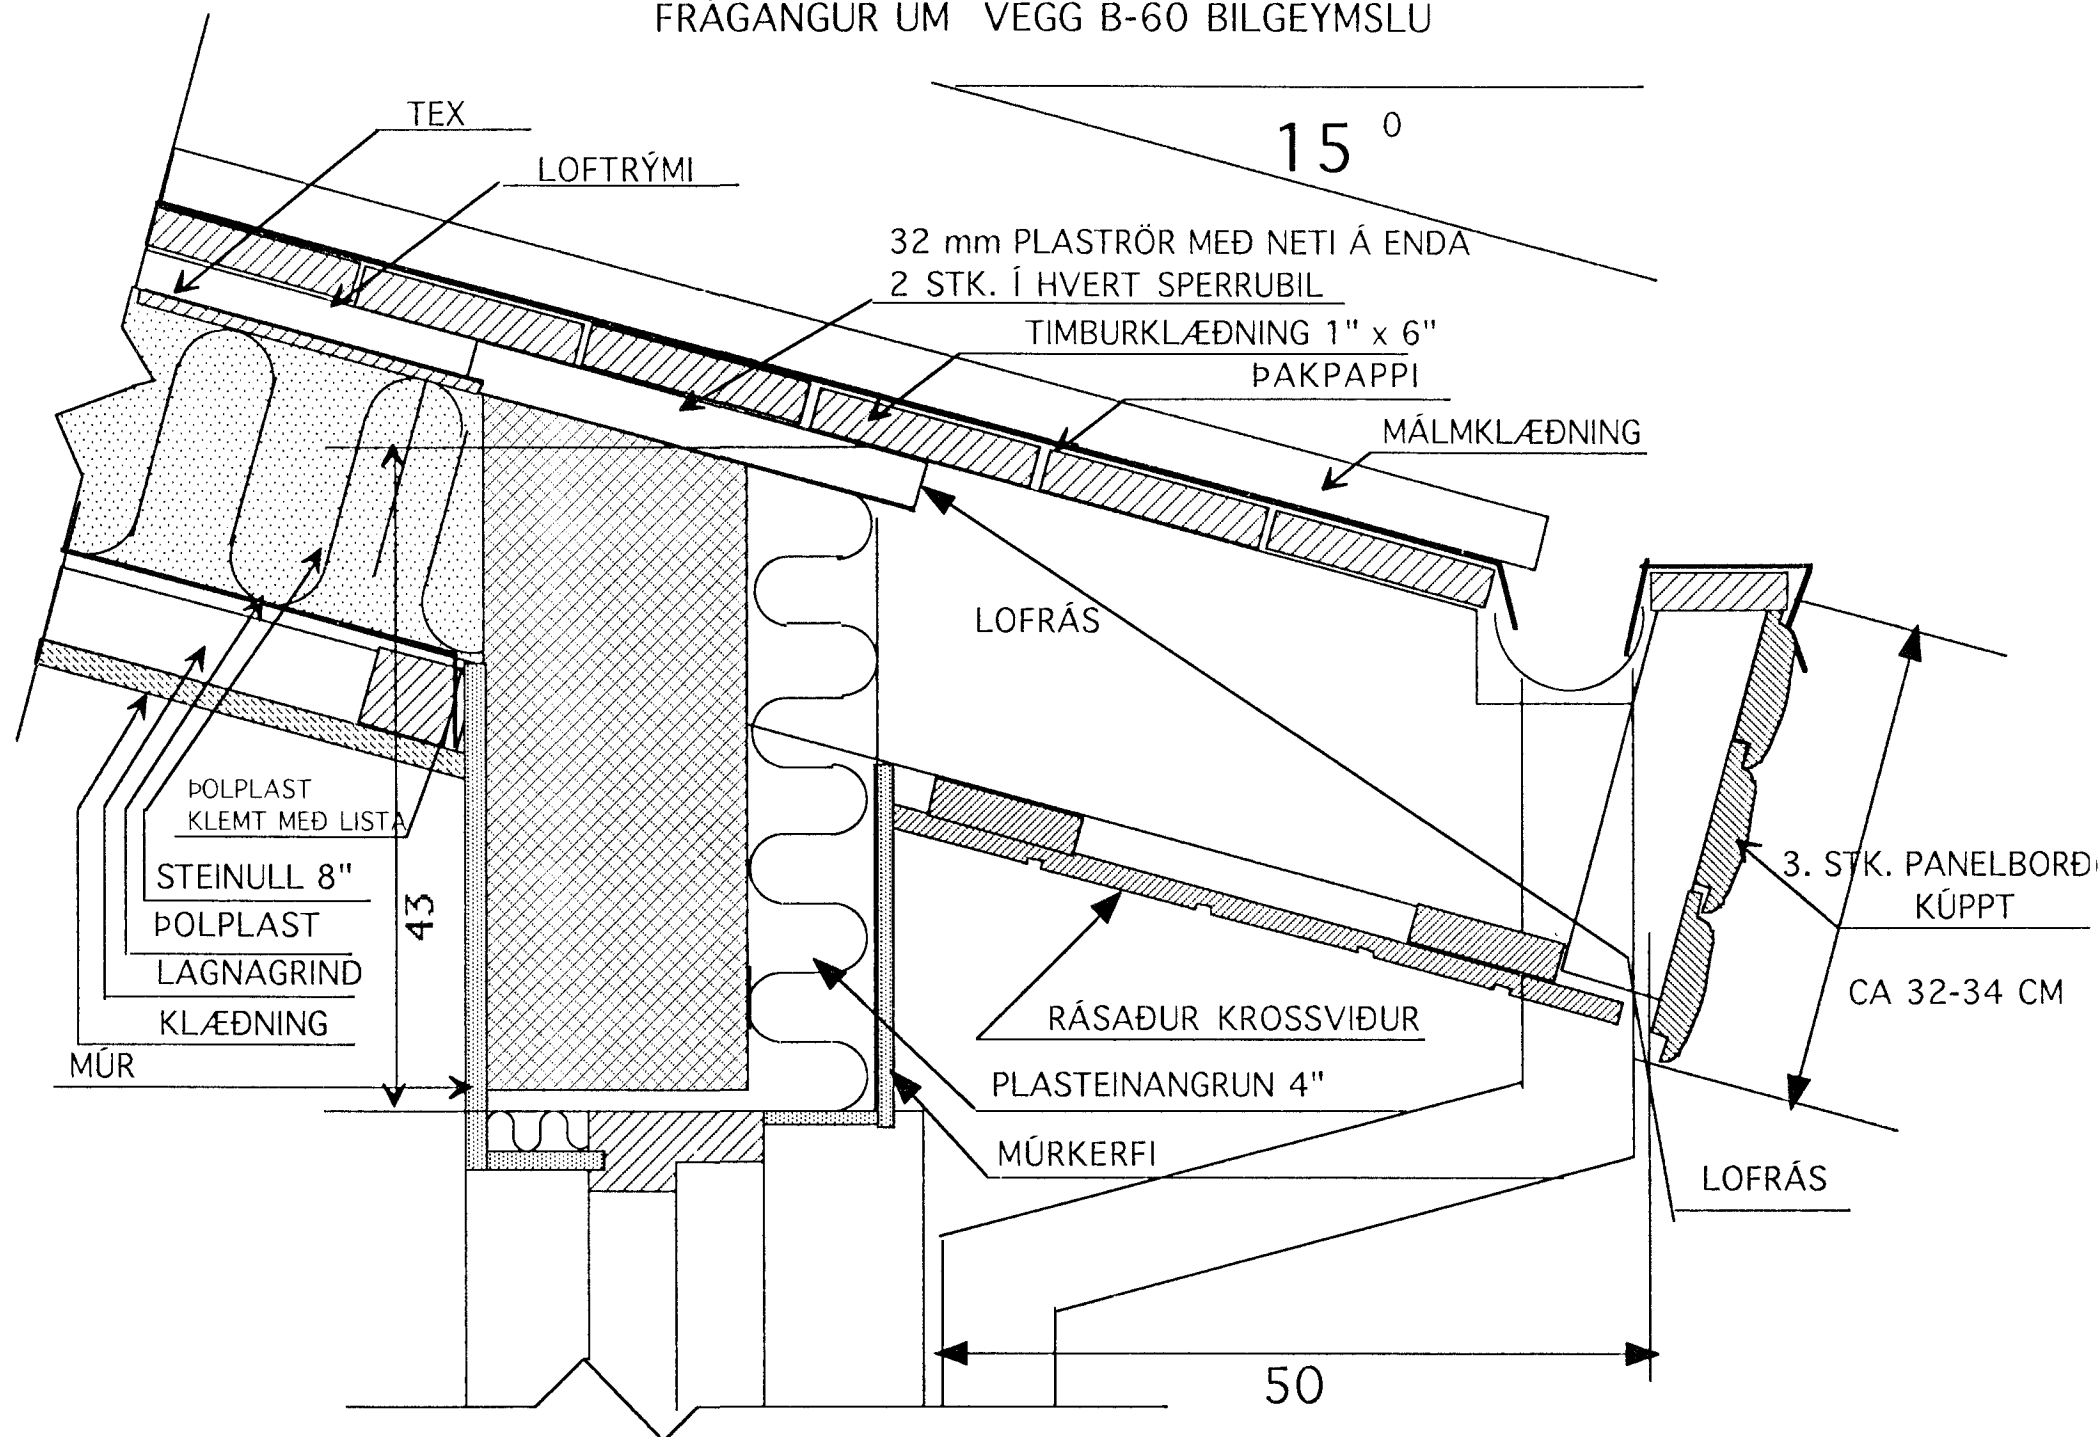


D-1

LÓÐRÉTT SNIÐ ÞAKKANT 1 : 5

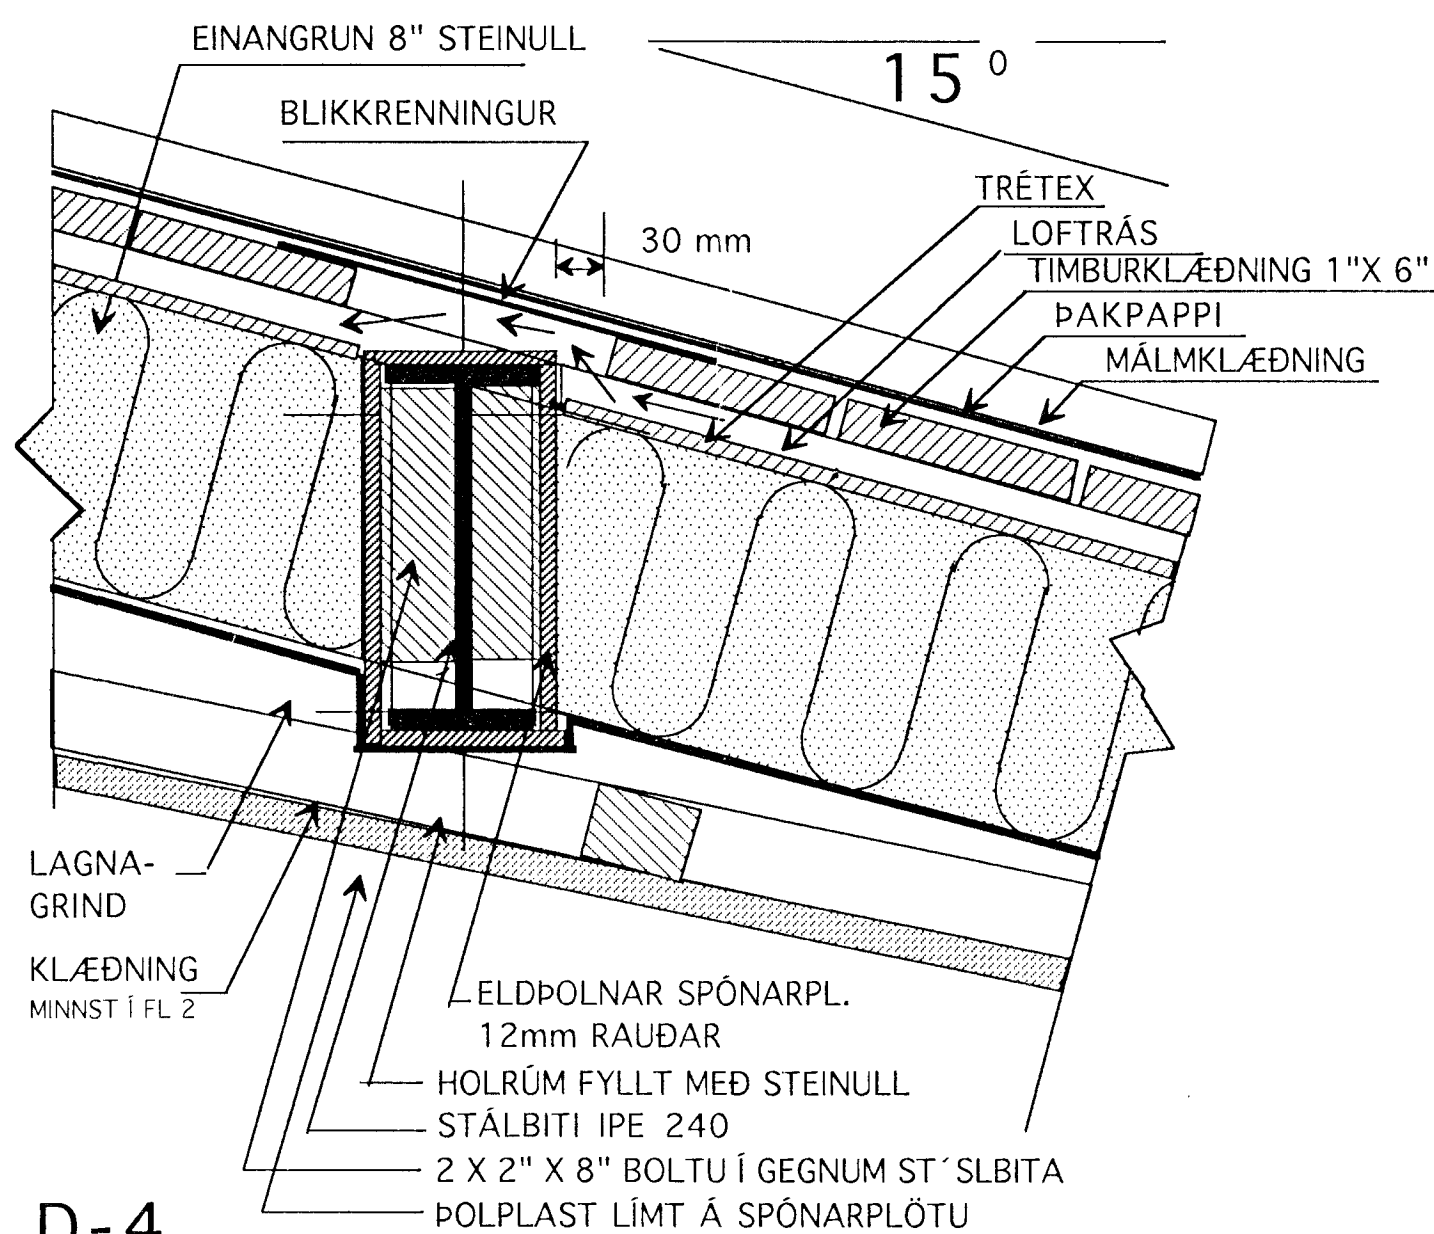

D-4

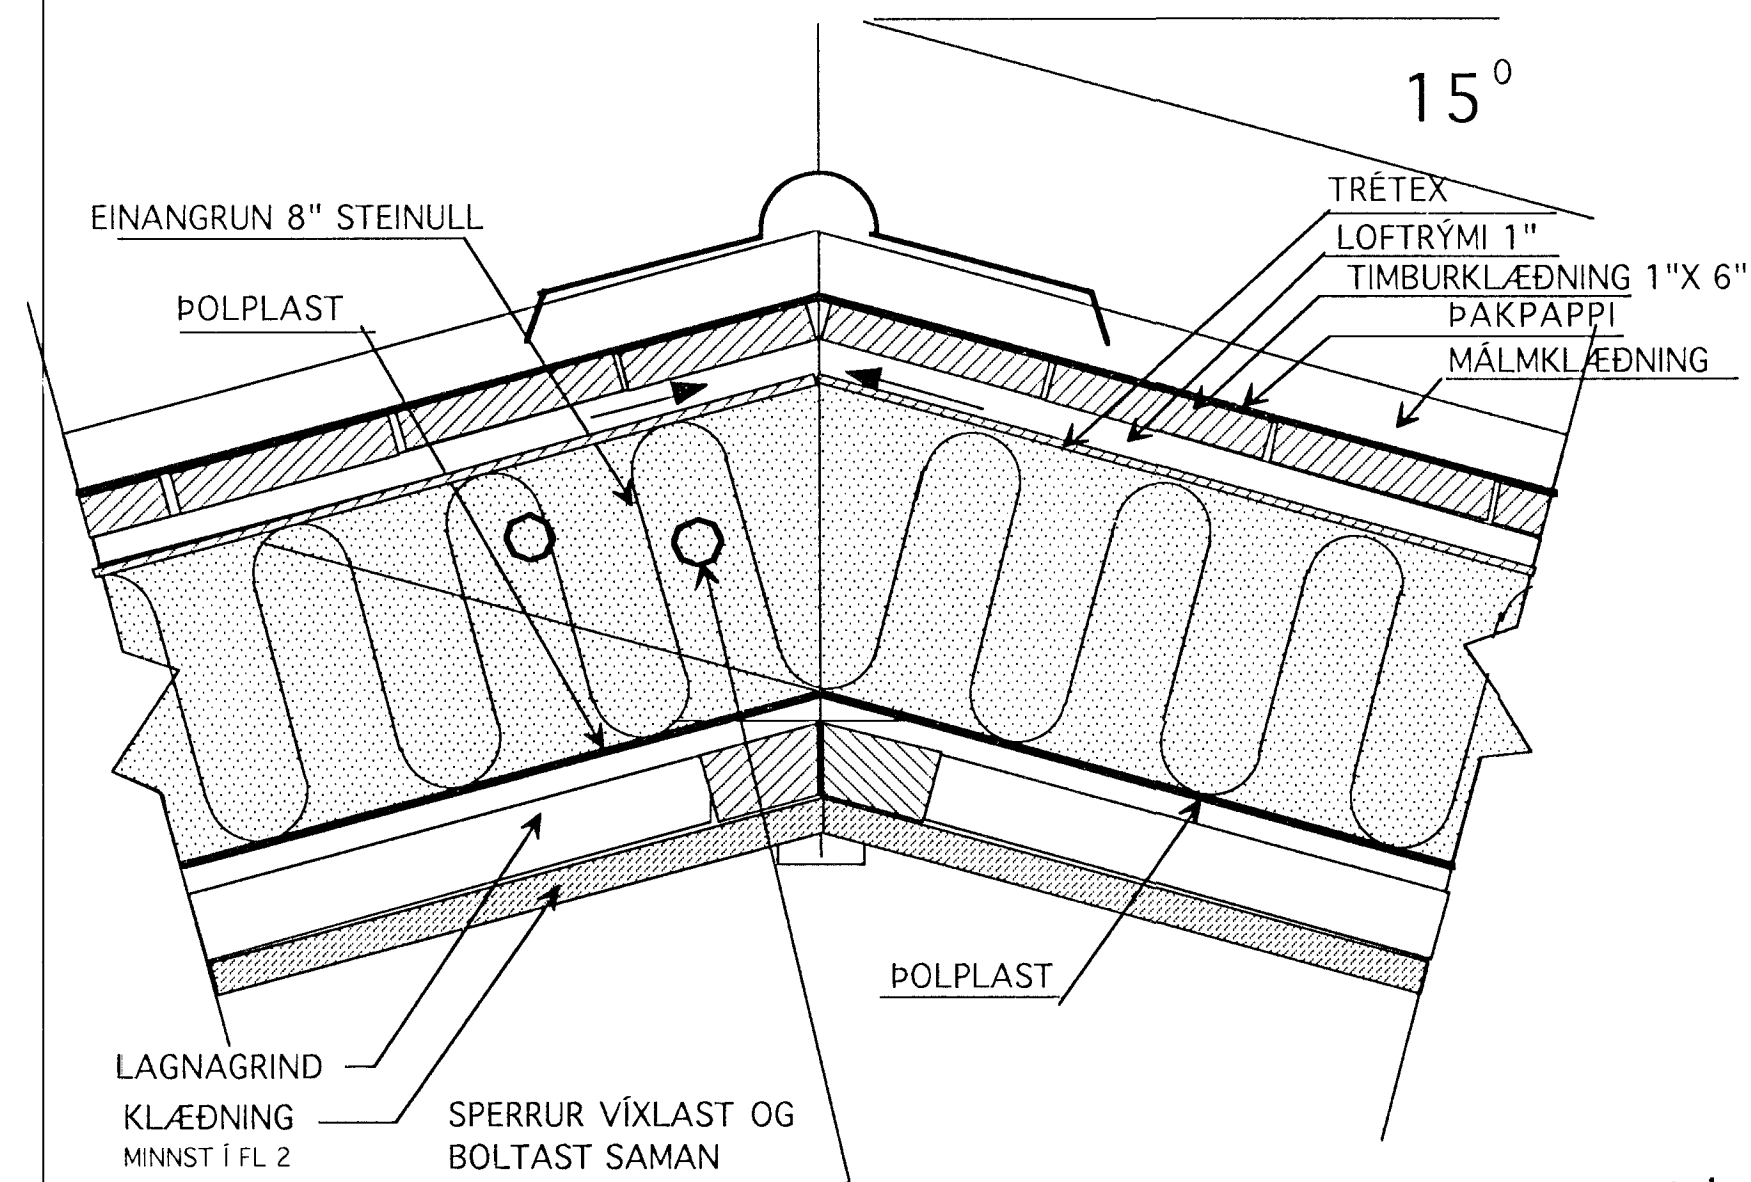

D-2

LÓÐRÉTT SNIÐ Í MÆNI 1 : 5 (STÁL BITAR ELDVARDIR)

Samþykkt þann
20 NOV. 2001

Byggingafrúinn í Hafnarfirði
Eg. Sjaurbjartur Halldórsson

BREYTT 19 NOV. 2001
FRÁGANGUR YFIR STÁLBITA BREYTT
BLIKKRENNINGUR FESTUR Í KLÆDNINGU
LOFTRÁS YFIR BITA.

TEIKNISTOFAN	Verkefni
	GAUKSÁS 28 21 HAFNARFIRÐI
	Heiti
	DEILIMYNDIR
kvarði 1:5	verk.nr 99
dags. 26 SEPT. 00"	dags br..19 NÓV. 01"
hönnun G.G.	teikn nr
teikn G.G.	V-4

Hringbraut 17 220 Hafnarfjörður.
S. 555 2020 FAX 555 2021

[Handwritten signature]