




GAUKSÁS 23
FRÁRENNISLAGNIR - GRUNNMYND NEDRI HÆÐAR
MKV. 1:50

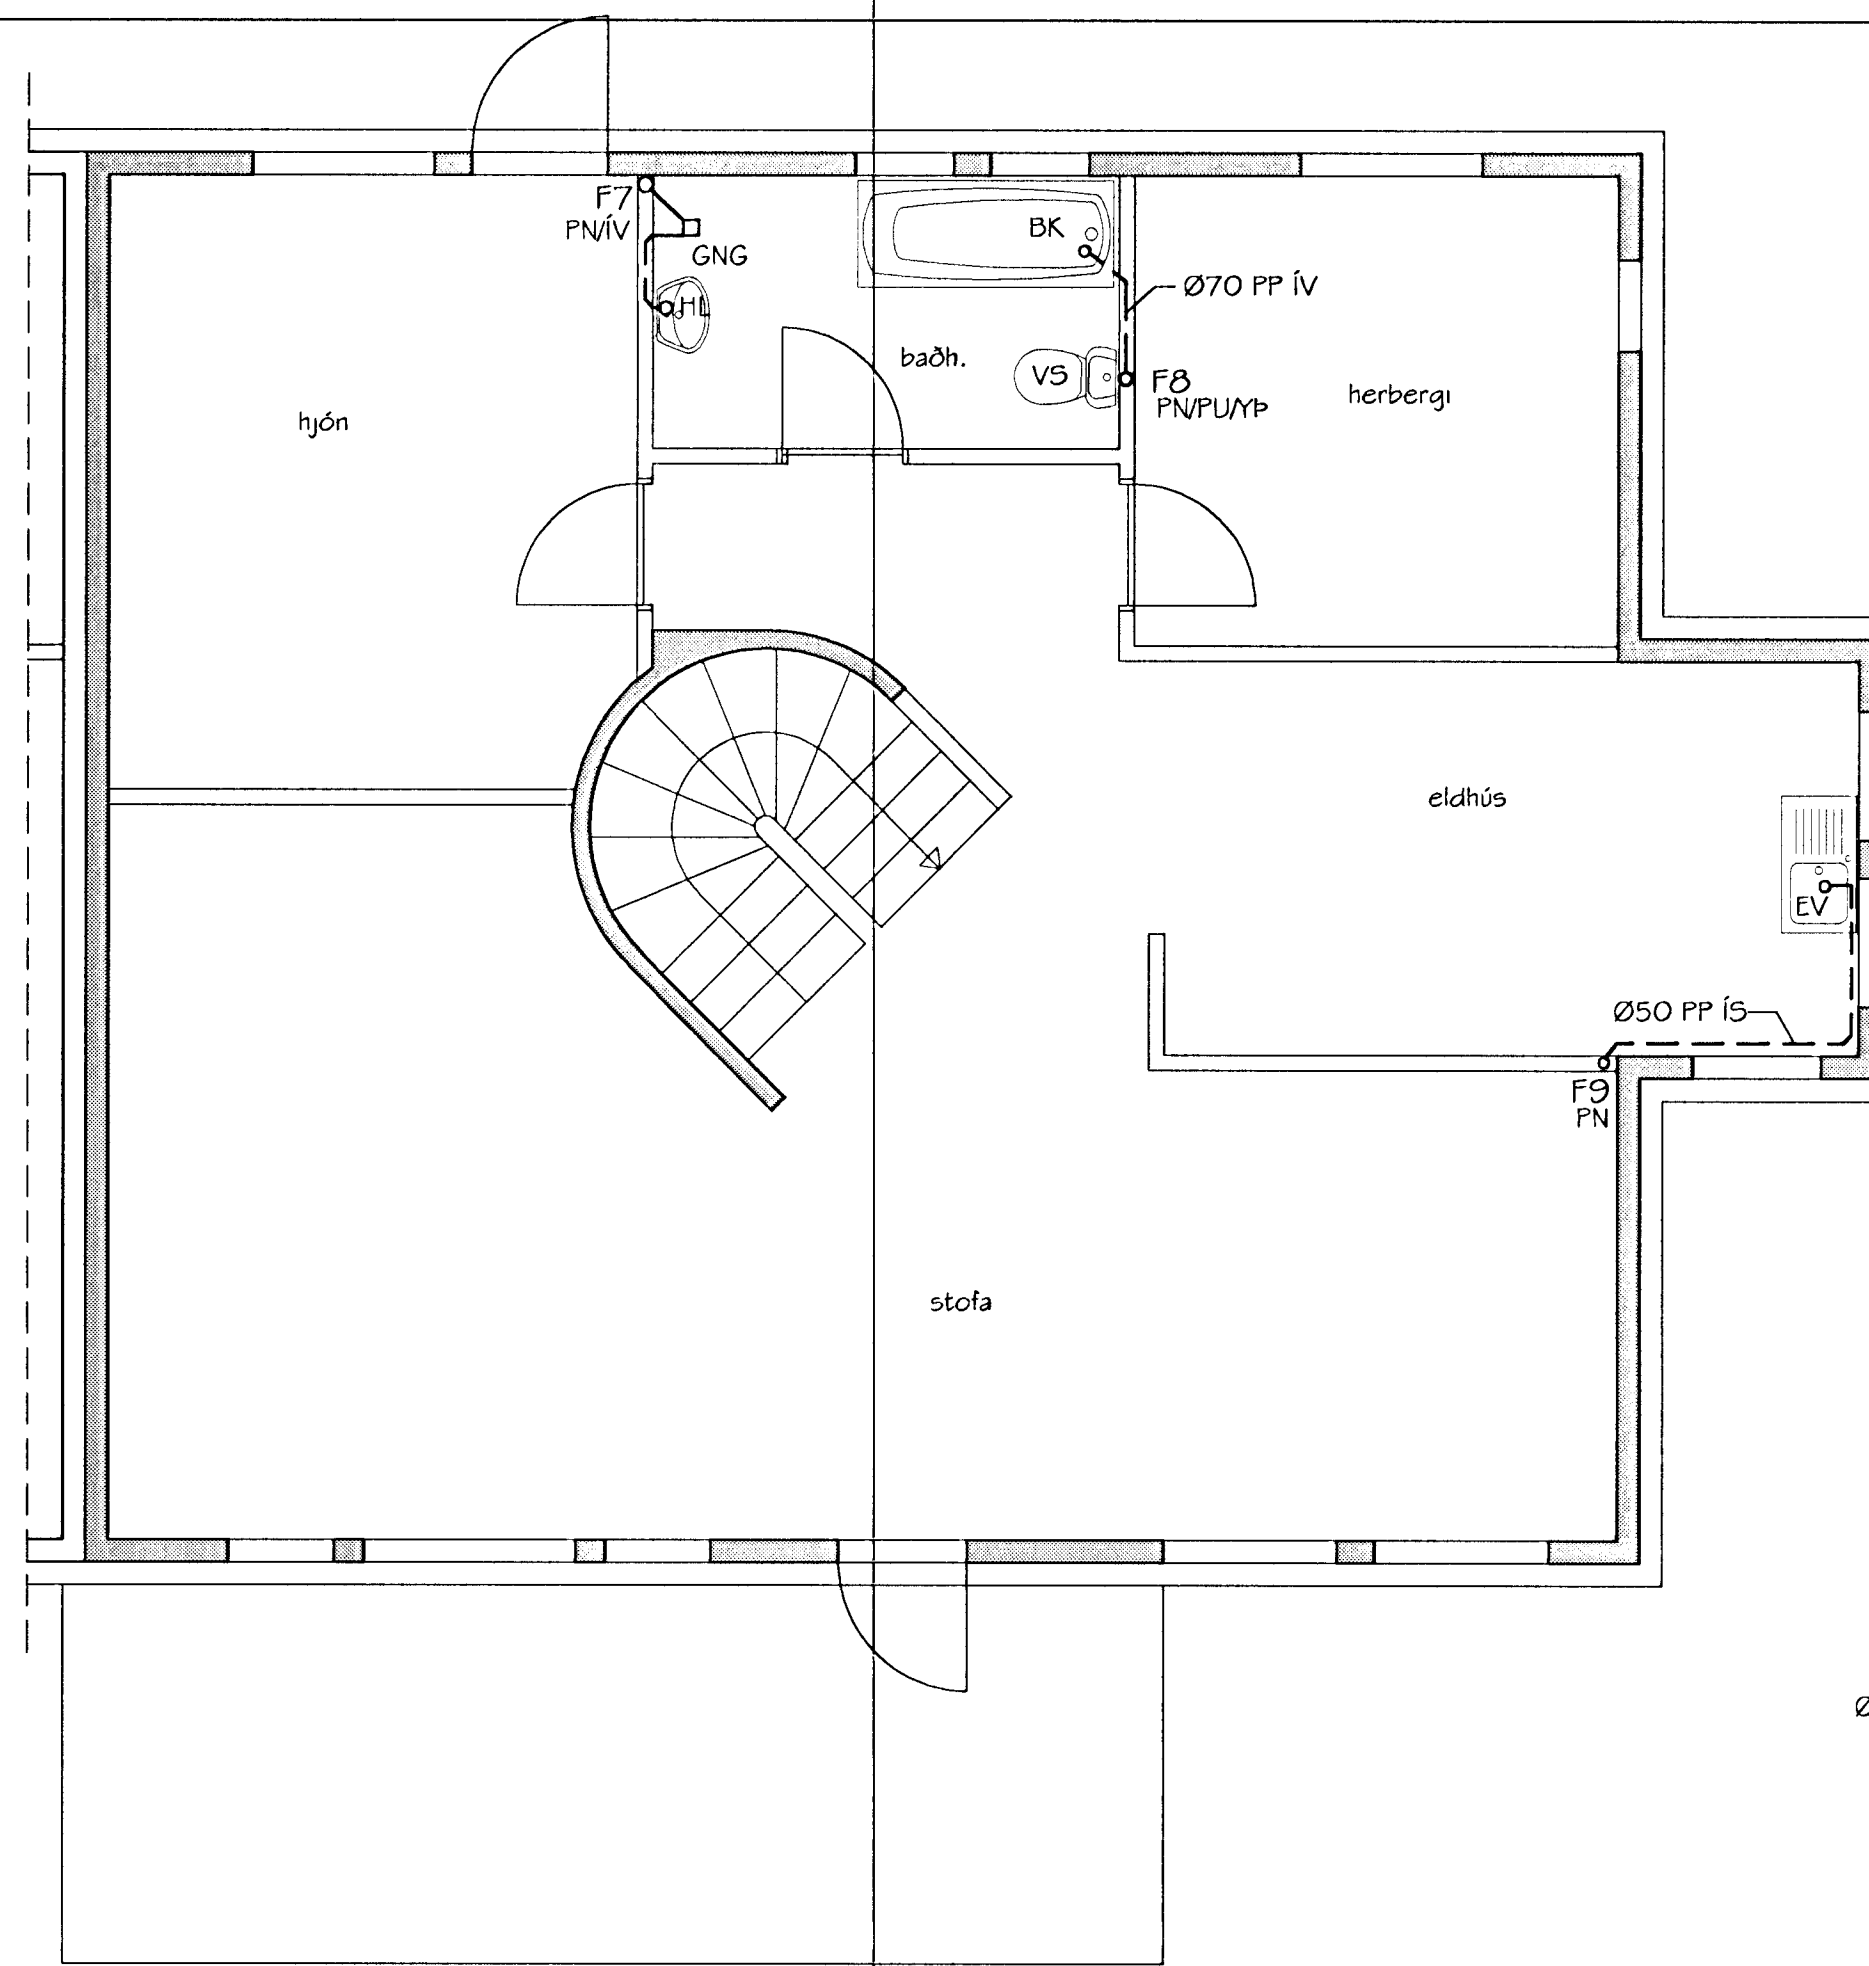


GAUKSÁS 23
FRÁRENNISLAGNIR - GRUNNMYND EFRJ HÆÐAR
MKV. 1:50

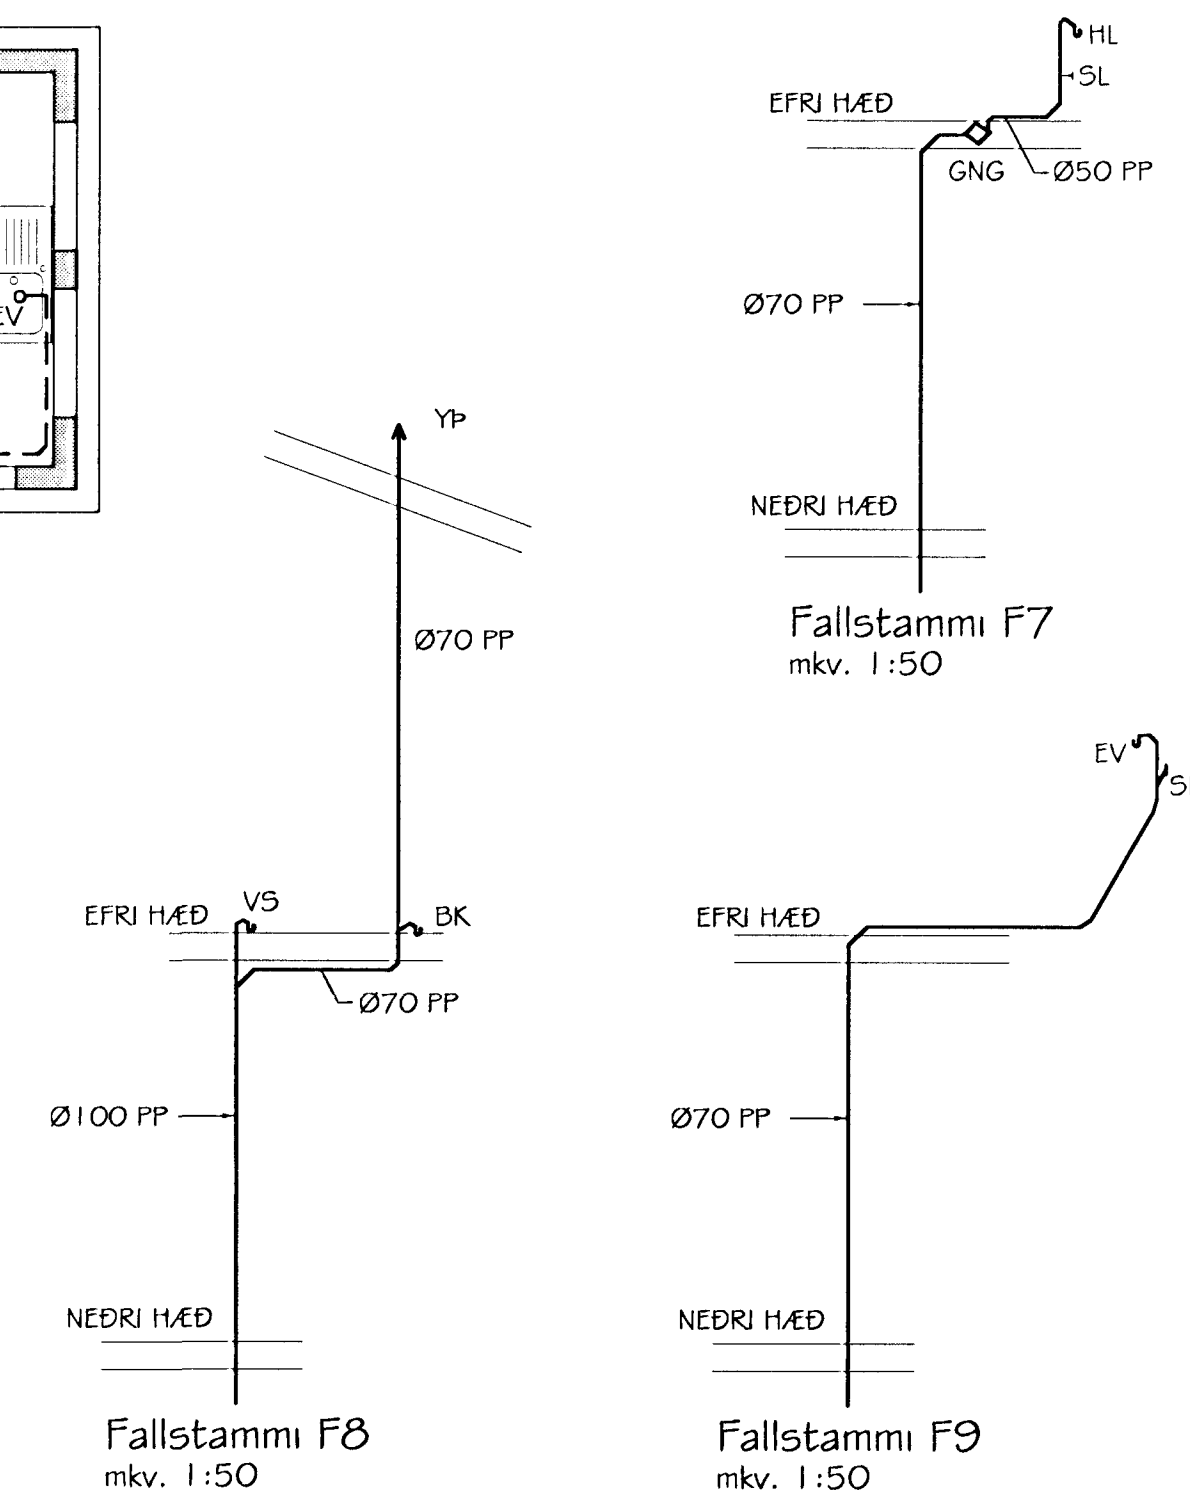

SKÝRINGAR:
SJÁ ALMENNAR SKÝRINGAR Á TEIKNINGU 8.
SJÁ HITLAGNIR Á TEIKNINGU 8.

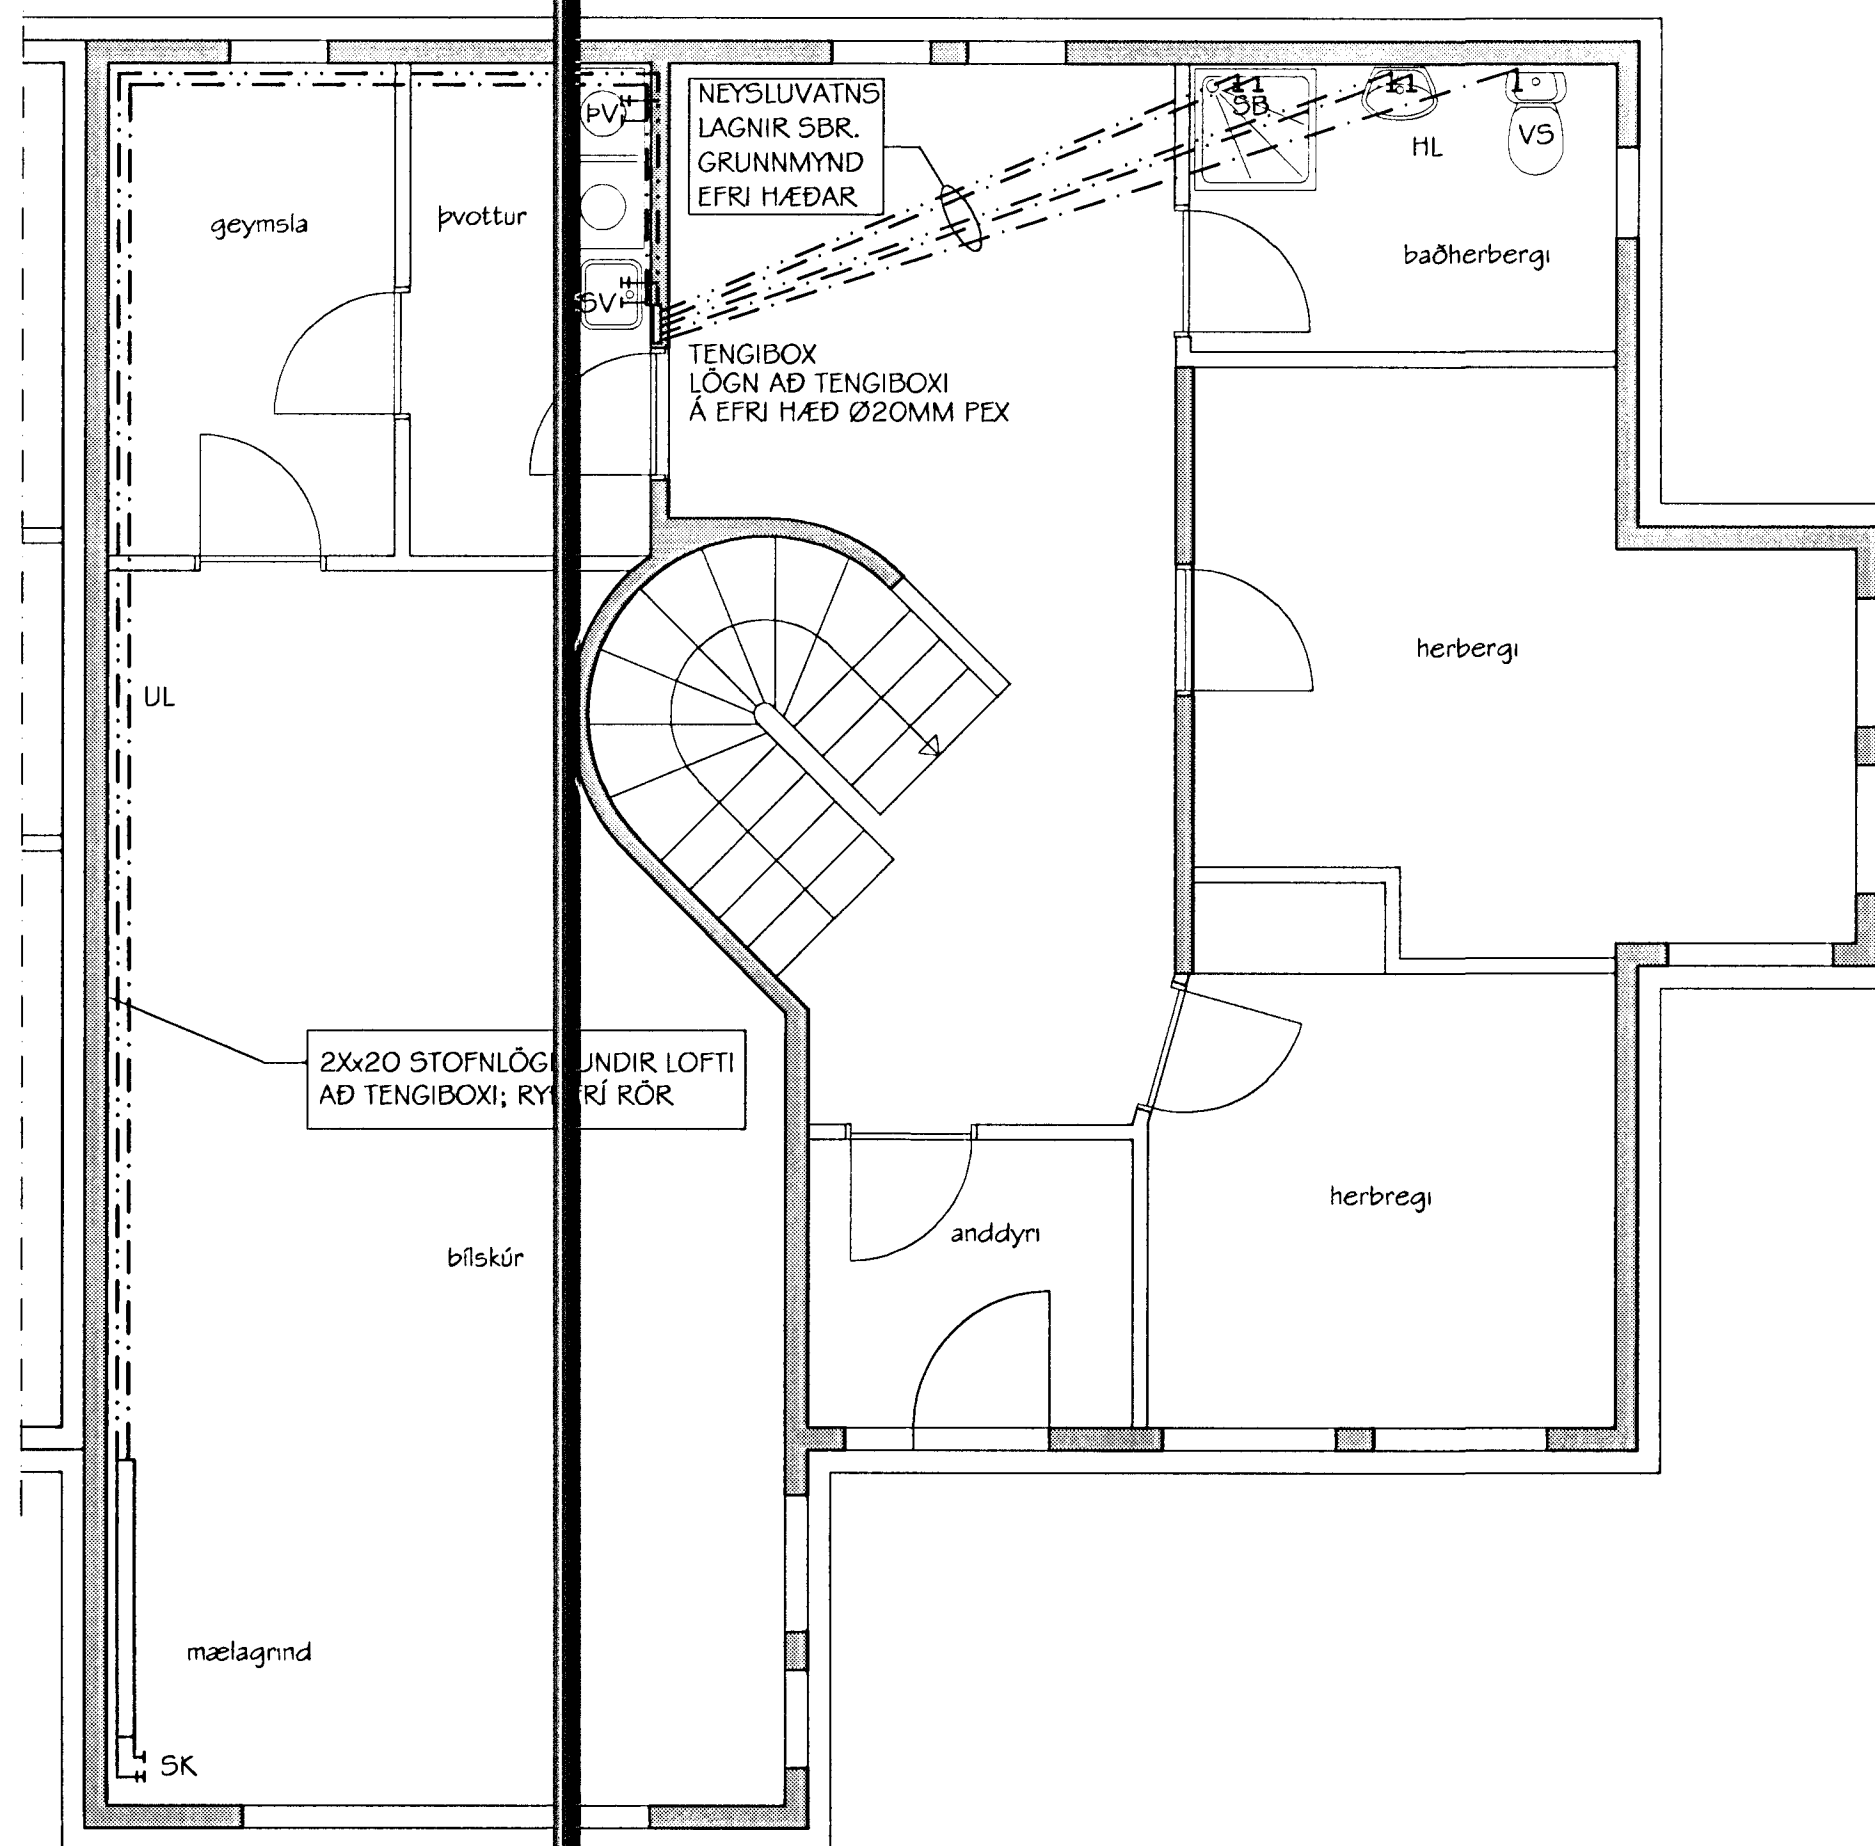

GAUKSÁS 23
NEYSLUVATNSLAGNIR - GRUNNMYND NEDRI HÆÐAR
MKV. 1:50

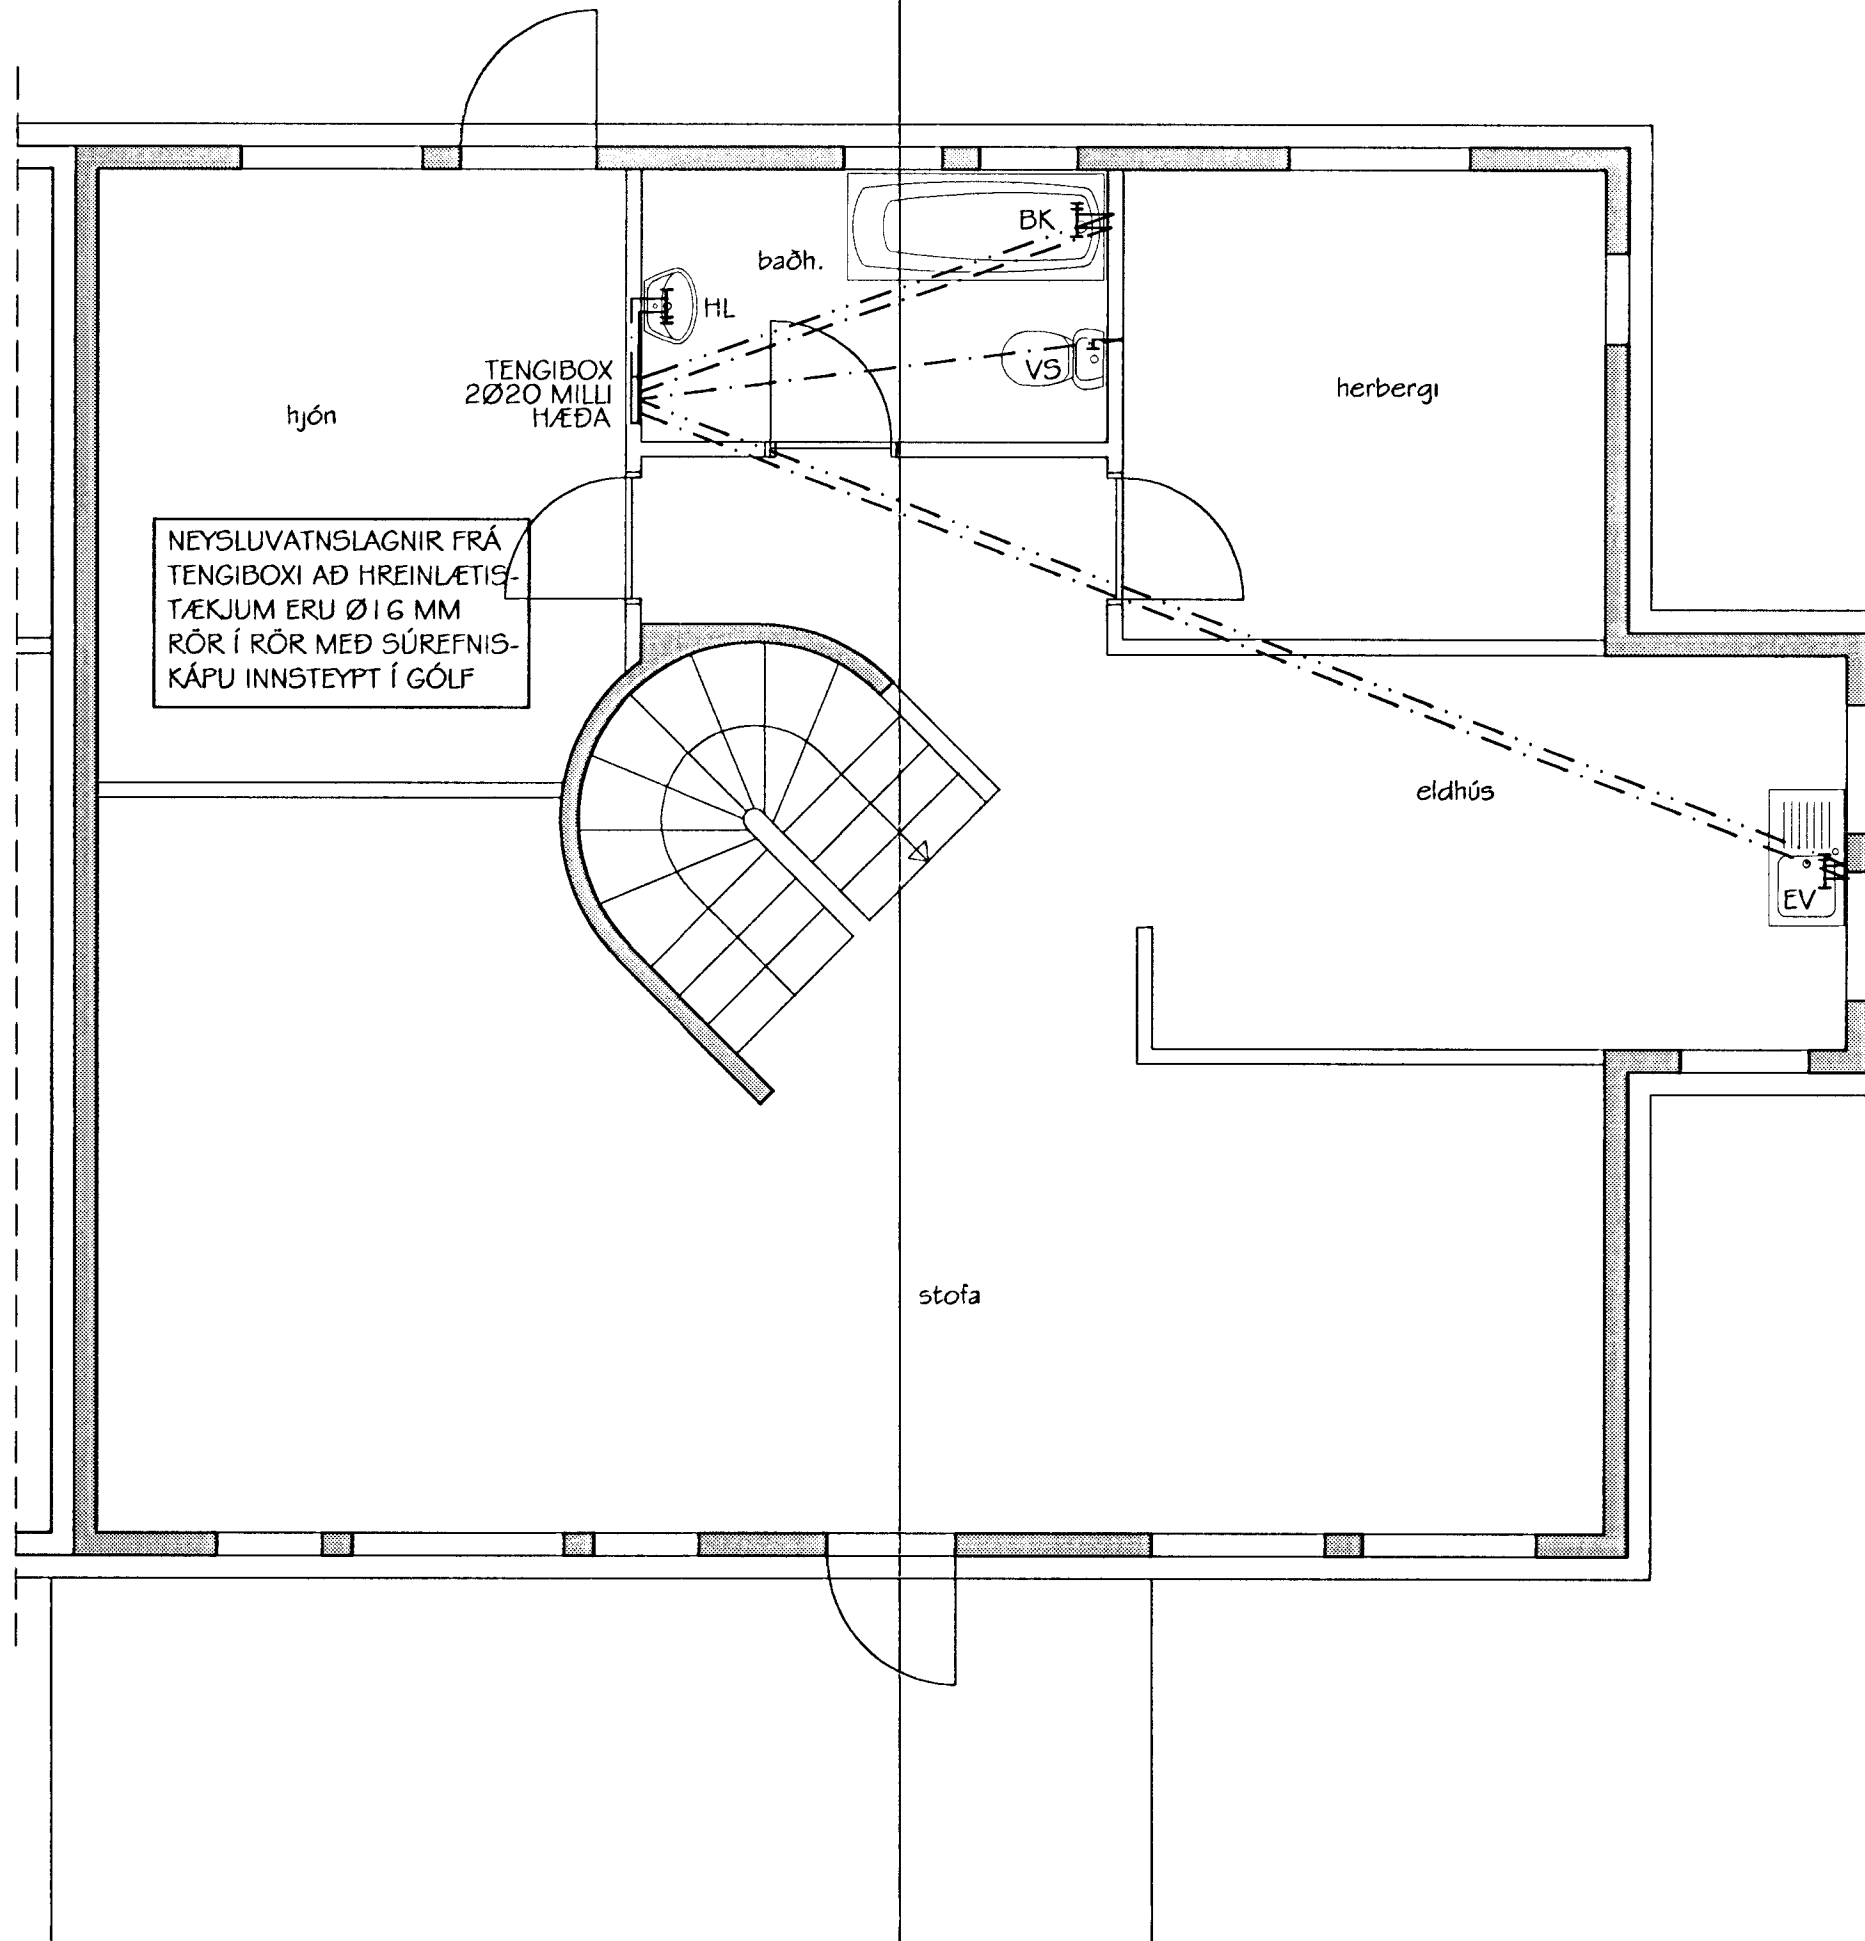

GAUKSÁS 23
NEYSLUVATNSLAGNIR - GRUNNMYND EFRJ HÆÐAR
MKV. 1:50

Baldvin Ólason
A: 28.01.2001.
LAGNALEIÐJUM NEYSLUVATNS BREYTT,
INNRA SKIPULAGI BAÐHERBERGIS & EFRJ
HÆÐ BREYTT, FALLSTAMMUM BREYTT. BÞ.

G. BALDVIN ÓLASON
BYGGINGATEKNIFRÉÐINGUR
DVERGHAMRAR 17, 112 REYKJAVÍK, Sími 567-5475/897-2111

Samþykkt þann
31 JAN 2001
Byggingaáhrifinn í Hafnarfirði
F.h. Sigurbjartur Halldórsson

GAUKSÁS 23
HAFNARFIRÐI

Teikningarheiti: NEYSLUVATNS- OG FRÁRENNISLAGNIR GRUNNMYNDR, RÚMMYND FALLSTAMMA	
Dags. 30.08.2000.	Kvæði 1:50
Hæð BÞ	Teknað BÞ Samþ.
Verkt.	Tekn.nr. 7 Breyt.nr. A