




FRÁGANGUR UM VEGG B-60 BÍLGEYMSLU

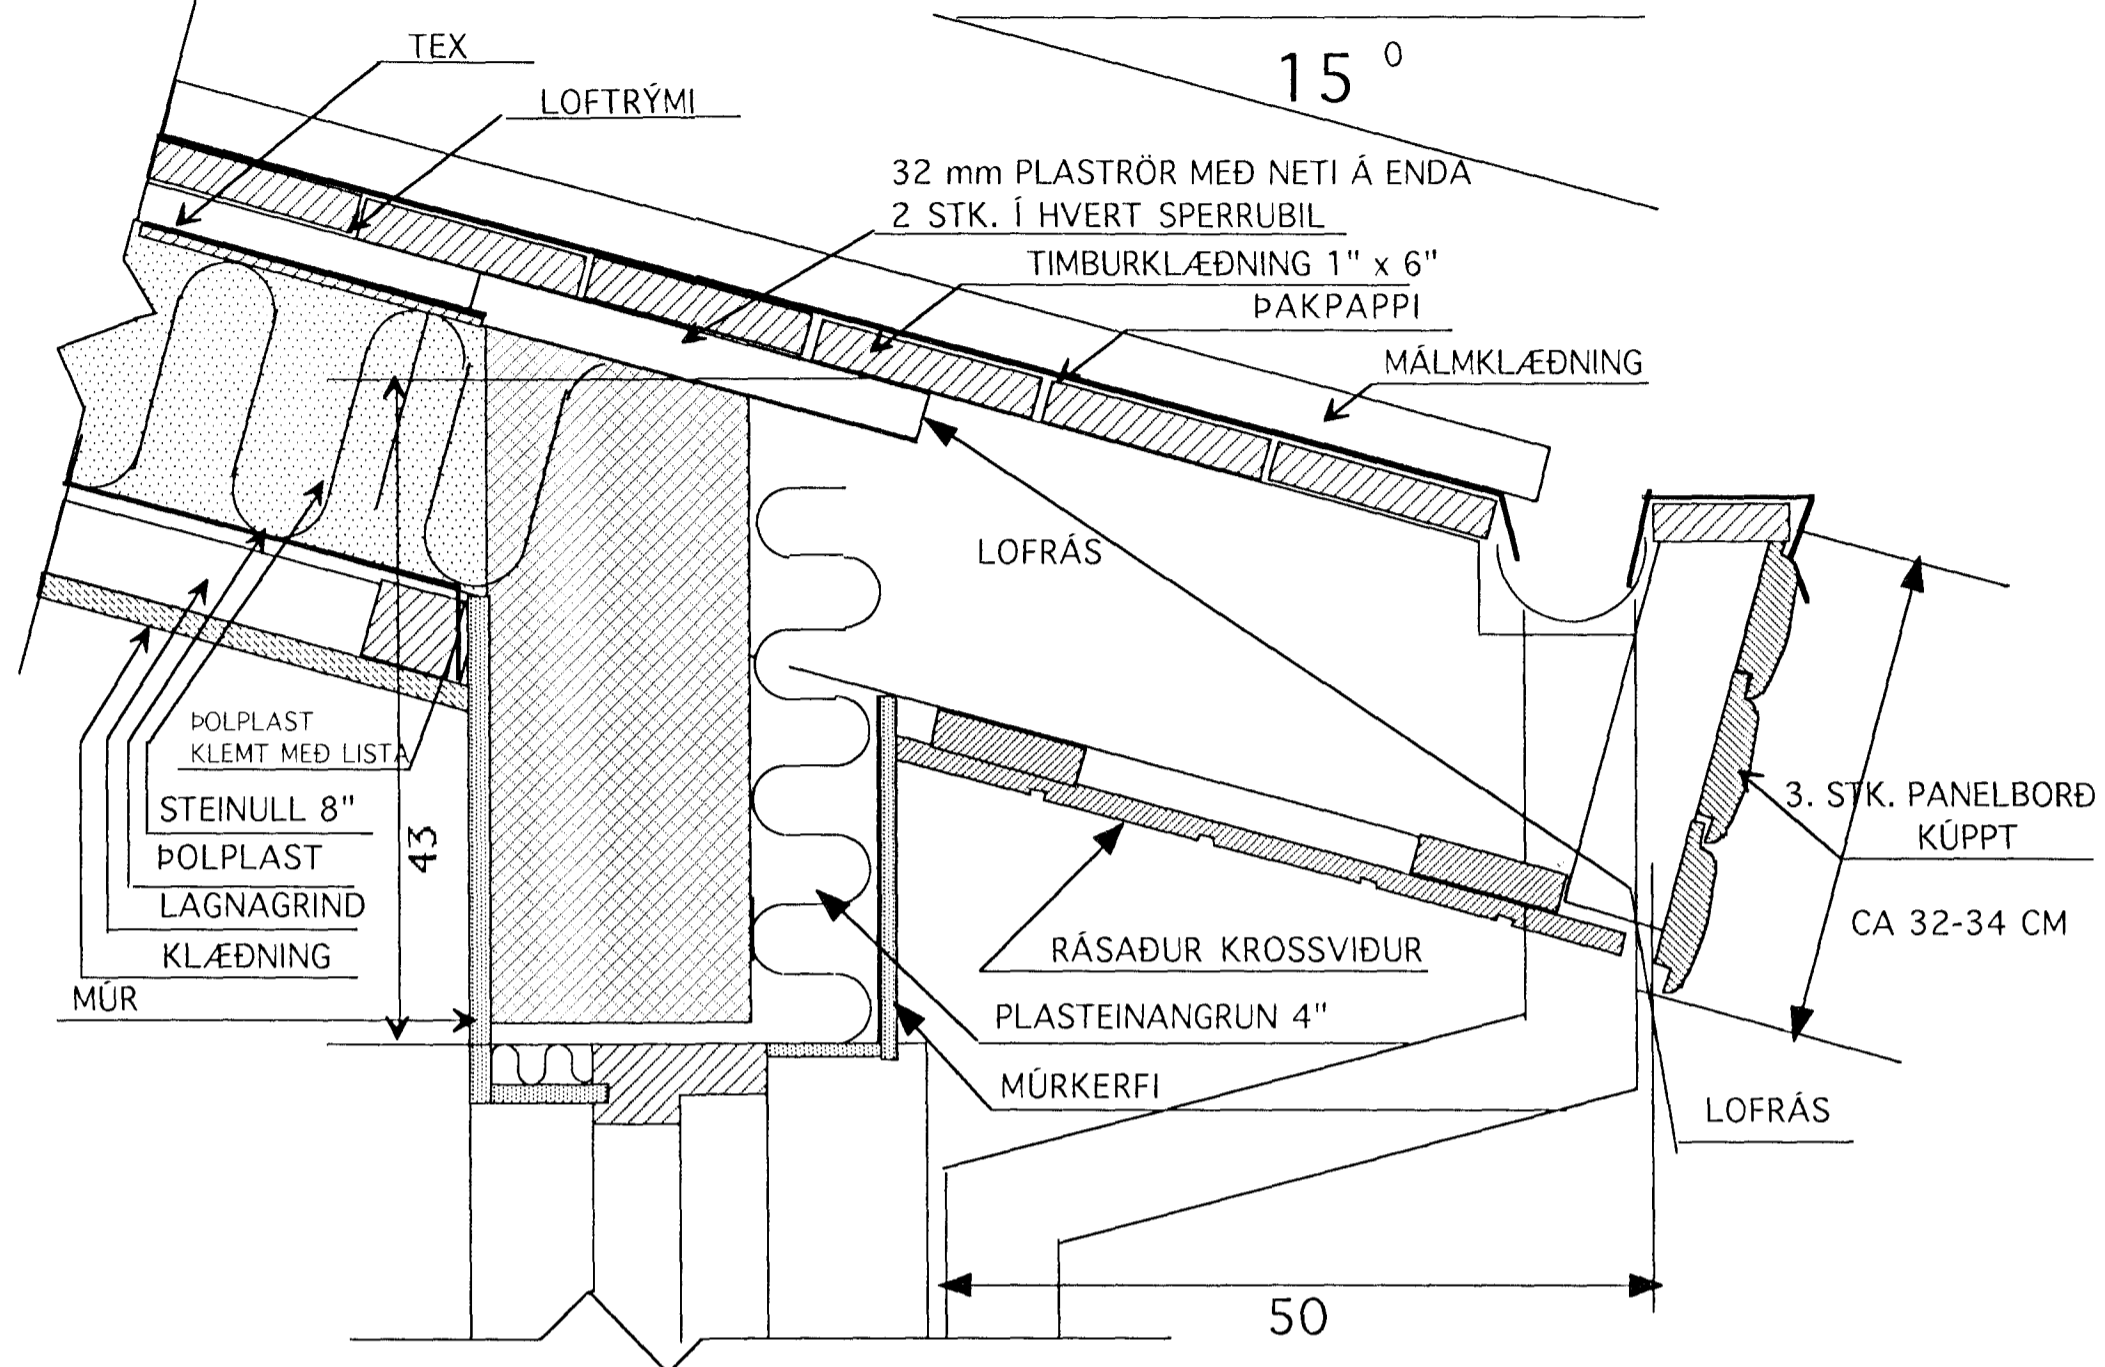

D-1  
LÖDRÉTT SNID ÞAKKANT 1 : 5

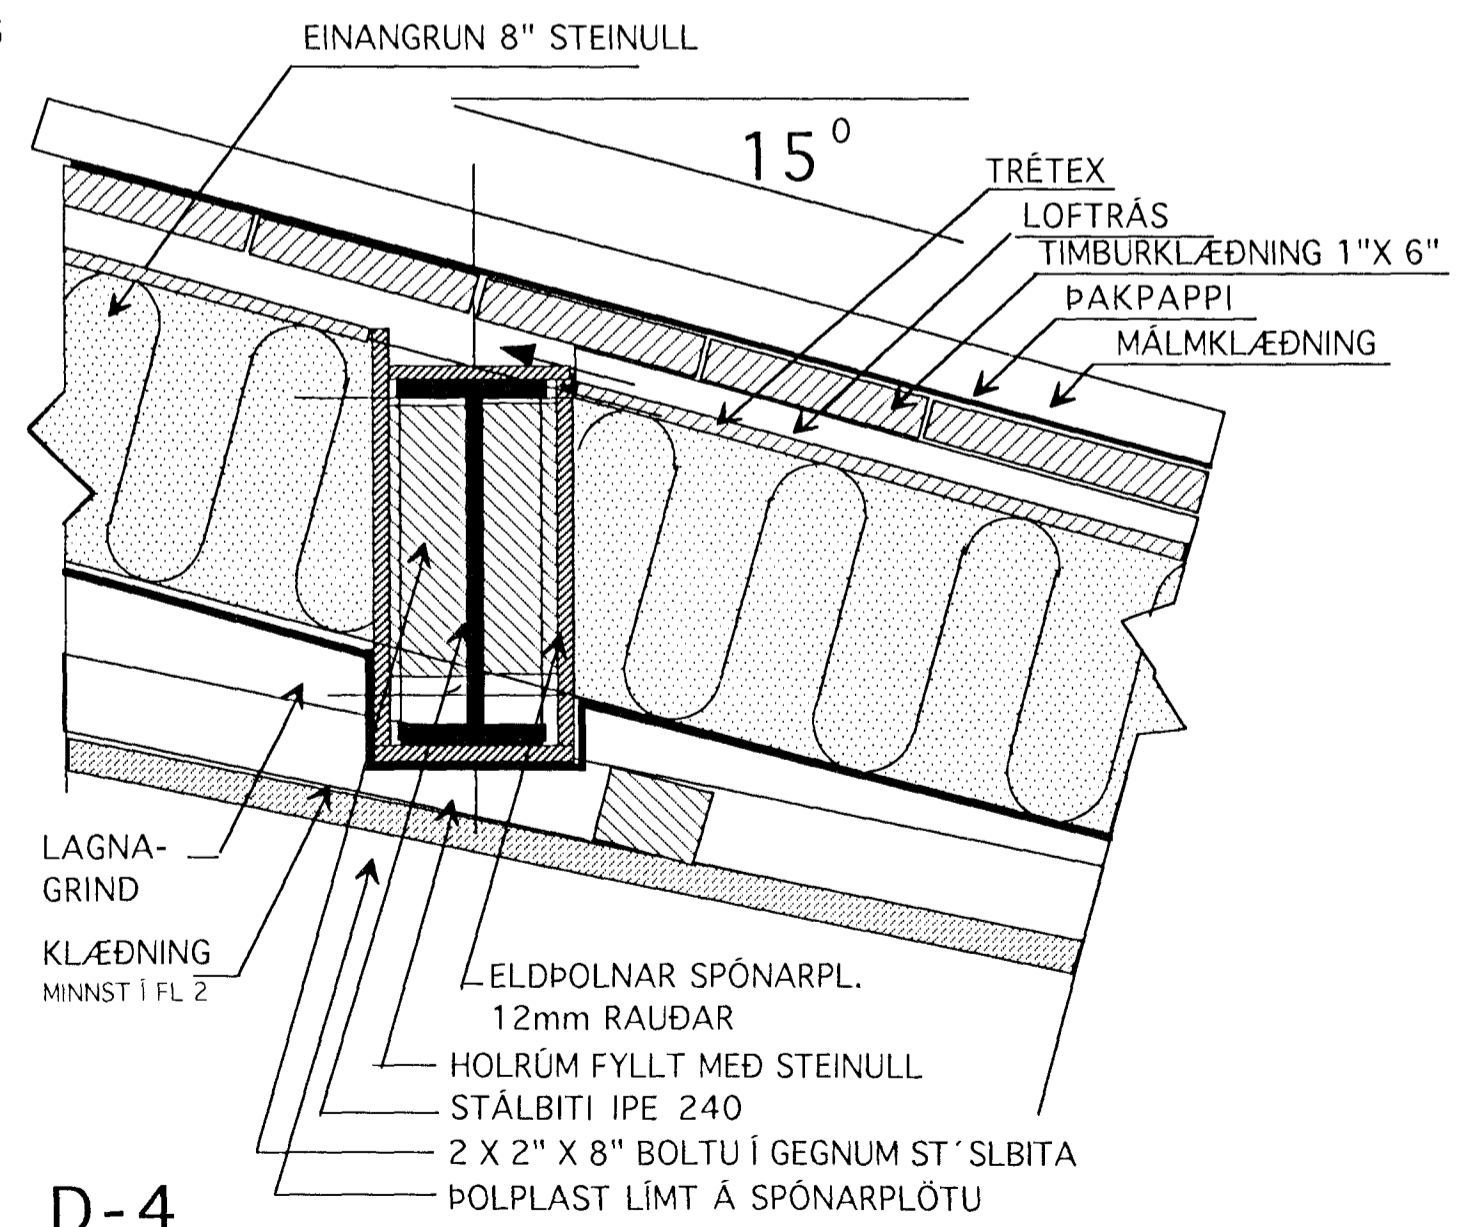


D-4

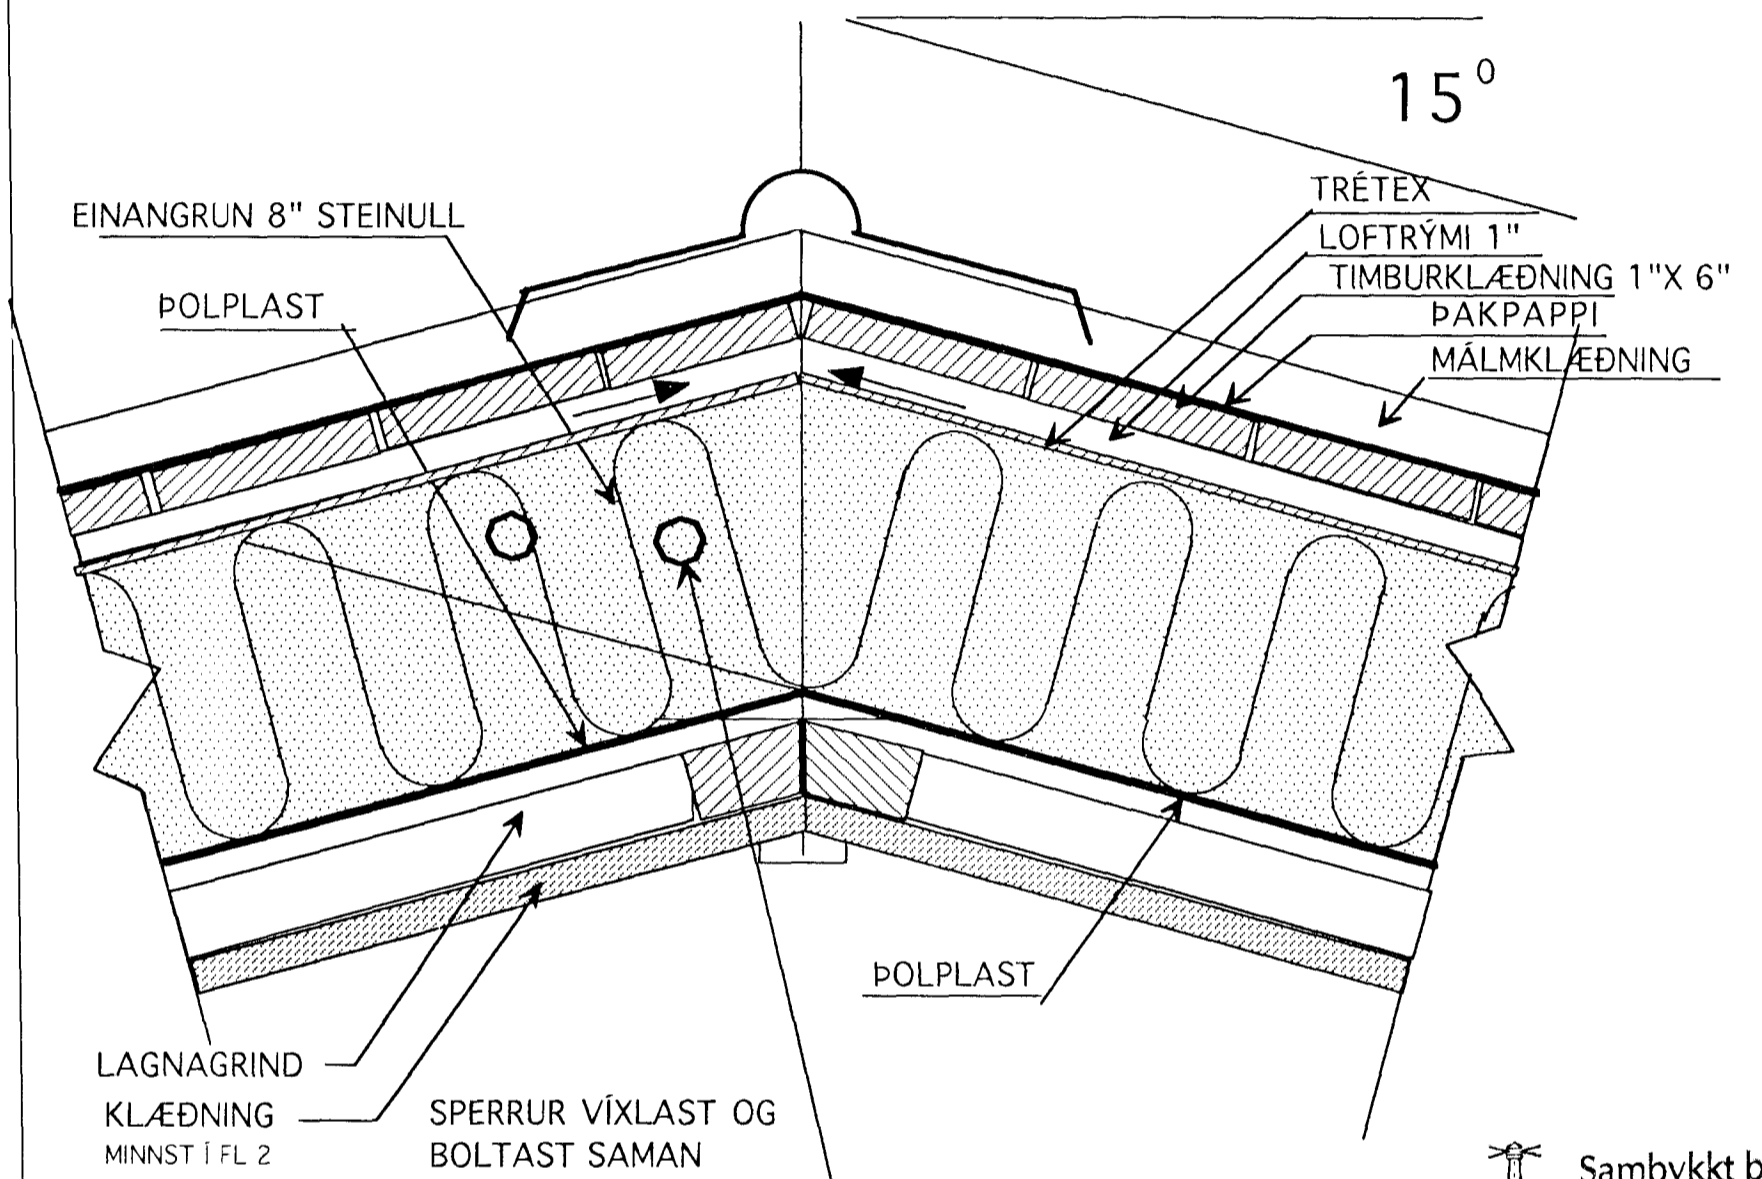

D-2  
LÖDRÉTT SNID Í MÆNI 1 : 5 (STÁL BITAR ELDVARDIR)

Samþykkt þann  
20. DES. 2000  
Byggingarstjórnun í Hafnarfirði  
F.h. Sigurbjartur Halldórsson

BREYTT 18 DES 2000  
UTANA HÚS KLÆDNING VERÐUR MÚRKERFI  
Í STAÐ PLÖTUKLÆDNINGAR

 TEIKNISTOFAN	Verkefni	GAUKSÁS 23 HAFNARFIRÐI
	Heiti	DEILIMYNDIR
kvarði 1:5	verk.nr	99
dags. 26 SEPT. 00"	dags br.	18 DES. 00"
hönnun G.G.	teikn nr	V-7
teikn G.G.		

Hringbraut 17 220 Hafnarfjörður.  
S. 555 2020 FAX 555 2021