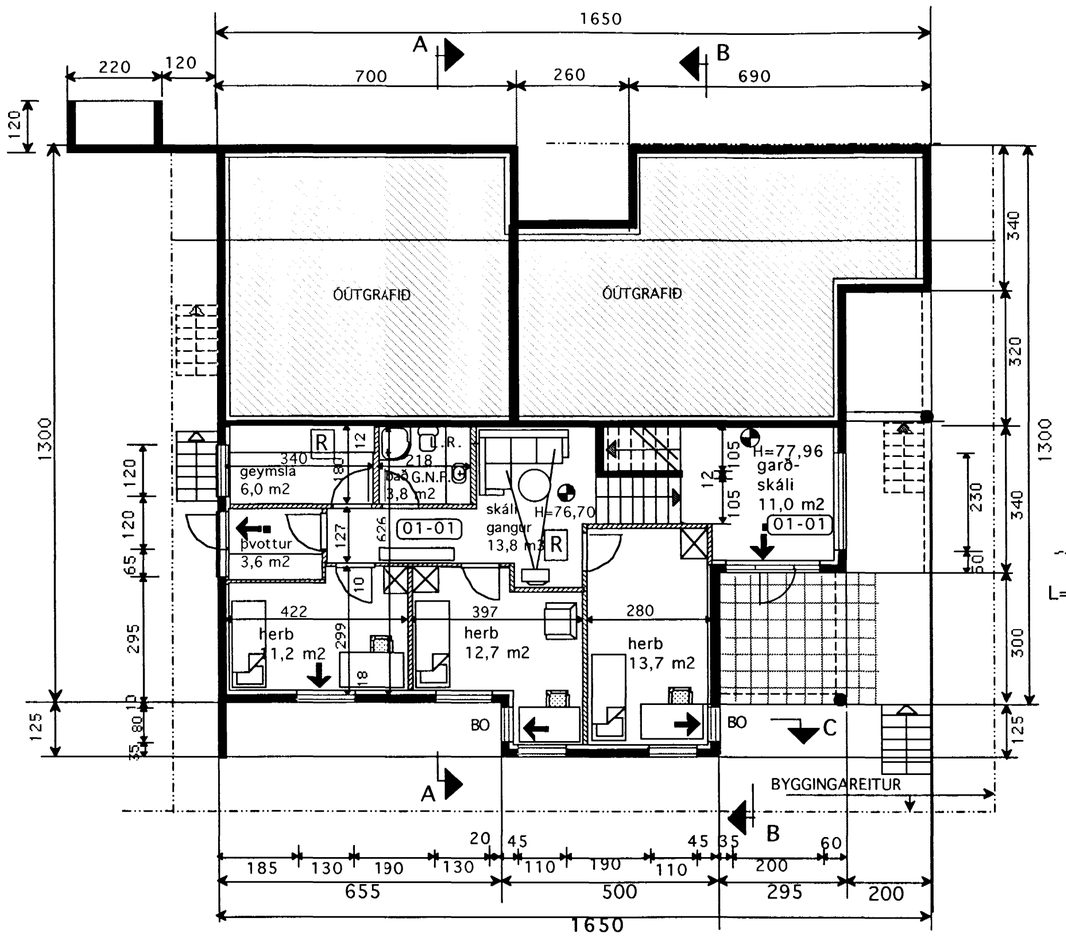

GRUNNMYND NEÐRI HÆÐ

NÁNARI MÁLSETNING SJÁ TEIKN. V-2 1:50

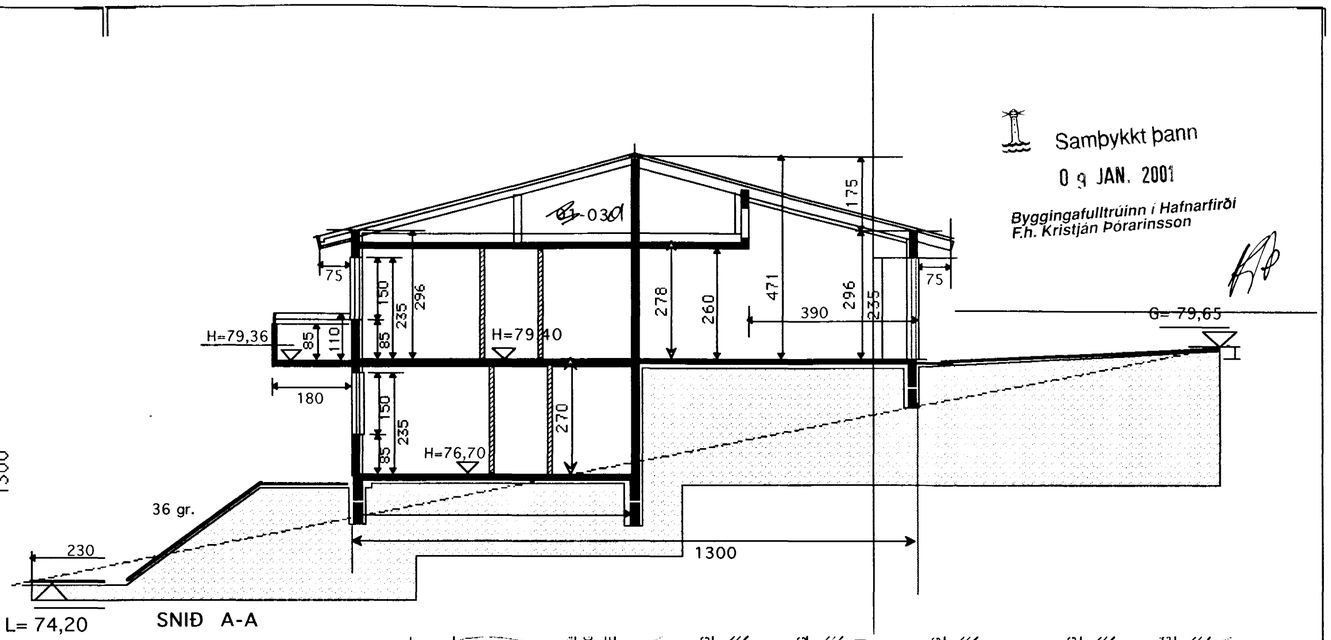

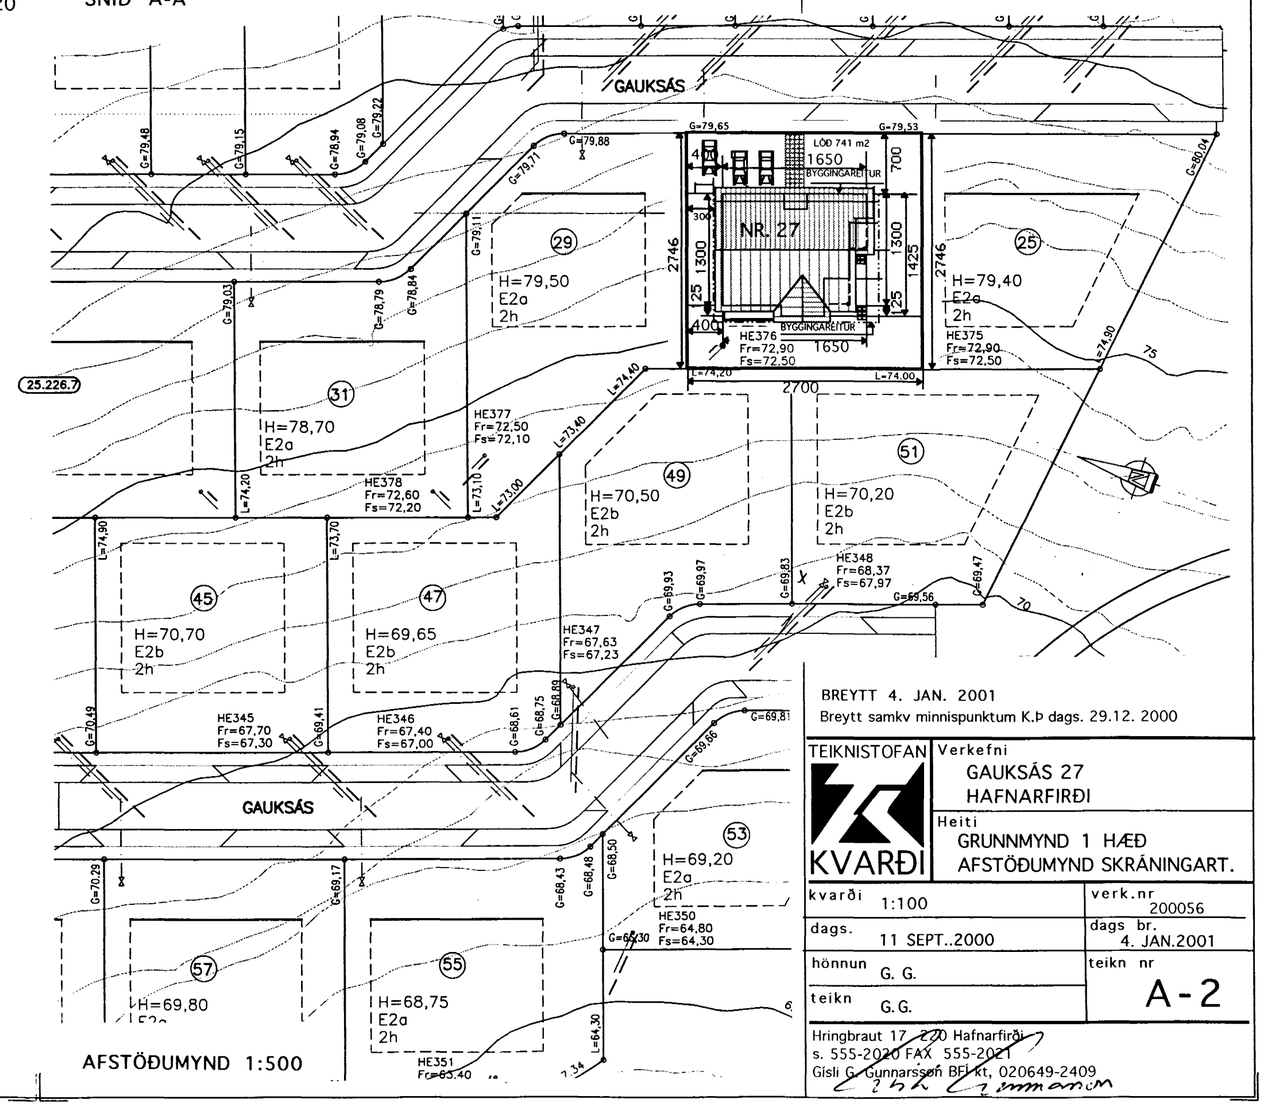

Skráningartafla:	Gauksás 27, Hafnarfjörður				Skrásetjari:	Konráð Karl Baldvinsson											
Landnúmer:	187053				Kennitala:	15.04.46-7189											
Matshlutanúmer:	01				Útgáfa 4.01	Dags.:	4.1.2001										
Uppskipting eg lýsing					Stærðir												
D0	D1	D2	D3	D4	D5	D5M	D6	D7	D8	D9	D10a	D10b	D11	D12	D16		D17
Lokun	Rými hæð-nr	Notkun texti		Eignar-hald	Botnflötur m²	Miðflötur m²	Stigar m²	Op m²	Brúttóflötur m²	Brúttóflötur sh < 1,8	Salarhæð min	Salarhæð max	Brúttó-rúmmál m³	Nettóflötur m²	Birt fletarmál m²	Reiknuð skiptanúmmæli	Skipta-rúmmál m³
		Matshluti			395,1	0,0	4,0	13,7	266,9	0,0			984,1	234,2	266,9		696,057
		Botn											37,6				
	01	**1. hæð**			92,4	0,0	4,0	0,0	92,4	0,0			224,2	75,8	92,4		
A	0101	**Íbúð**	N	0201	92,4		4,0		92,4		1,44	2,70	224,2	75,8	92,4	2,43	184 194
	02	**2. hæð**			188,2	0,0	0,0	13,7	174,5	0,0			591,8	158,4	174,5		
A	0201	**Íbúð**	N	0201	143,9			13,7	130,2		2,91	4,71	420,2	119,1	130,2	2,92	347 772
A	0202	**Bílgeymsla**	B	0202	44,3				44,3		2,69	4,71	171,6	39,3	44,3	3,87	152 091
B	0203	**Sérgeymsla**	T	0201	2,6				2,6		1,60	1,80	4,4				
C	0204	**Svalir**	S	0201	12,0				12,0							1,00	12,000
C	0205	**Tröppur**	U	0201	4,5				4,5								
	03	**3. hæð**			114,5	0,0	0,0	0,0	0,0	0,0			130,5	0,0	0,0		
A	0301	**þakrými**	F	0201	114,5						0,30	1,98	130,5				

Athugasemdir

Pallar við hús samt. 20,1m2

Sameignir sumra

Eignarhald

Eignar-hald	Notkun texti	Birt fletarmál m²	Skiptarúmmál Sérrými m³	Sameign og sameignl m³
0201	**Íbúð**	222,6	543,966	543,966
0202	**Bílgeymsla**	44,3	152,091	152,091
	Alls	266,9	696,057	696,057

BREYTT 4. JAN. 2001

Breytt samkv minnispunktum K.Þ dags. 29.12. 2000

TEIKNISTOFAN KVARÐI	Verkefni: GAUKSÁS 27 HAFNARFIRÐI
	Heiti: GRUNNMYND 1 HÆÐ AFSTÖÐUMYND SKRÁNINGART.
kvarði 1:100	verk.nr 200056
dags. 11 SEPT..2000	dags br. 4. JAN.2001
hönnun G. G.	teikn nr A-2
teikn G.G.	

Hringbraut 17 - 220 Hafnarfirði
s. 555-2020 FAX 555-2021
Gísli G. Gunnarsson BFI kt, 020649-2409