


Samþykkt þann

13 FEB. 2001

Byggingatulltrúinn í Hafnarfirði
F.h. Kristján Þórarinnsson

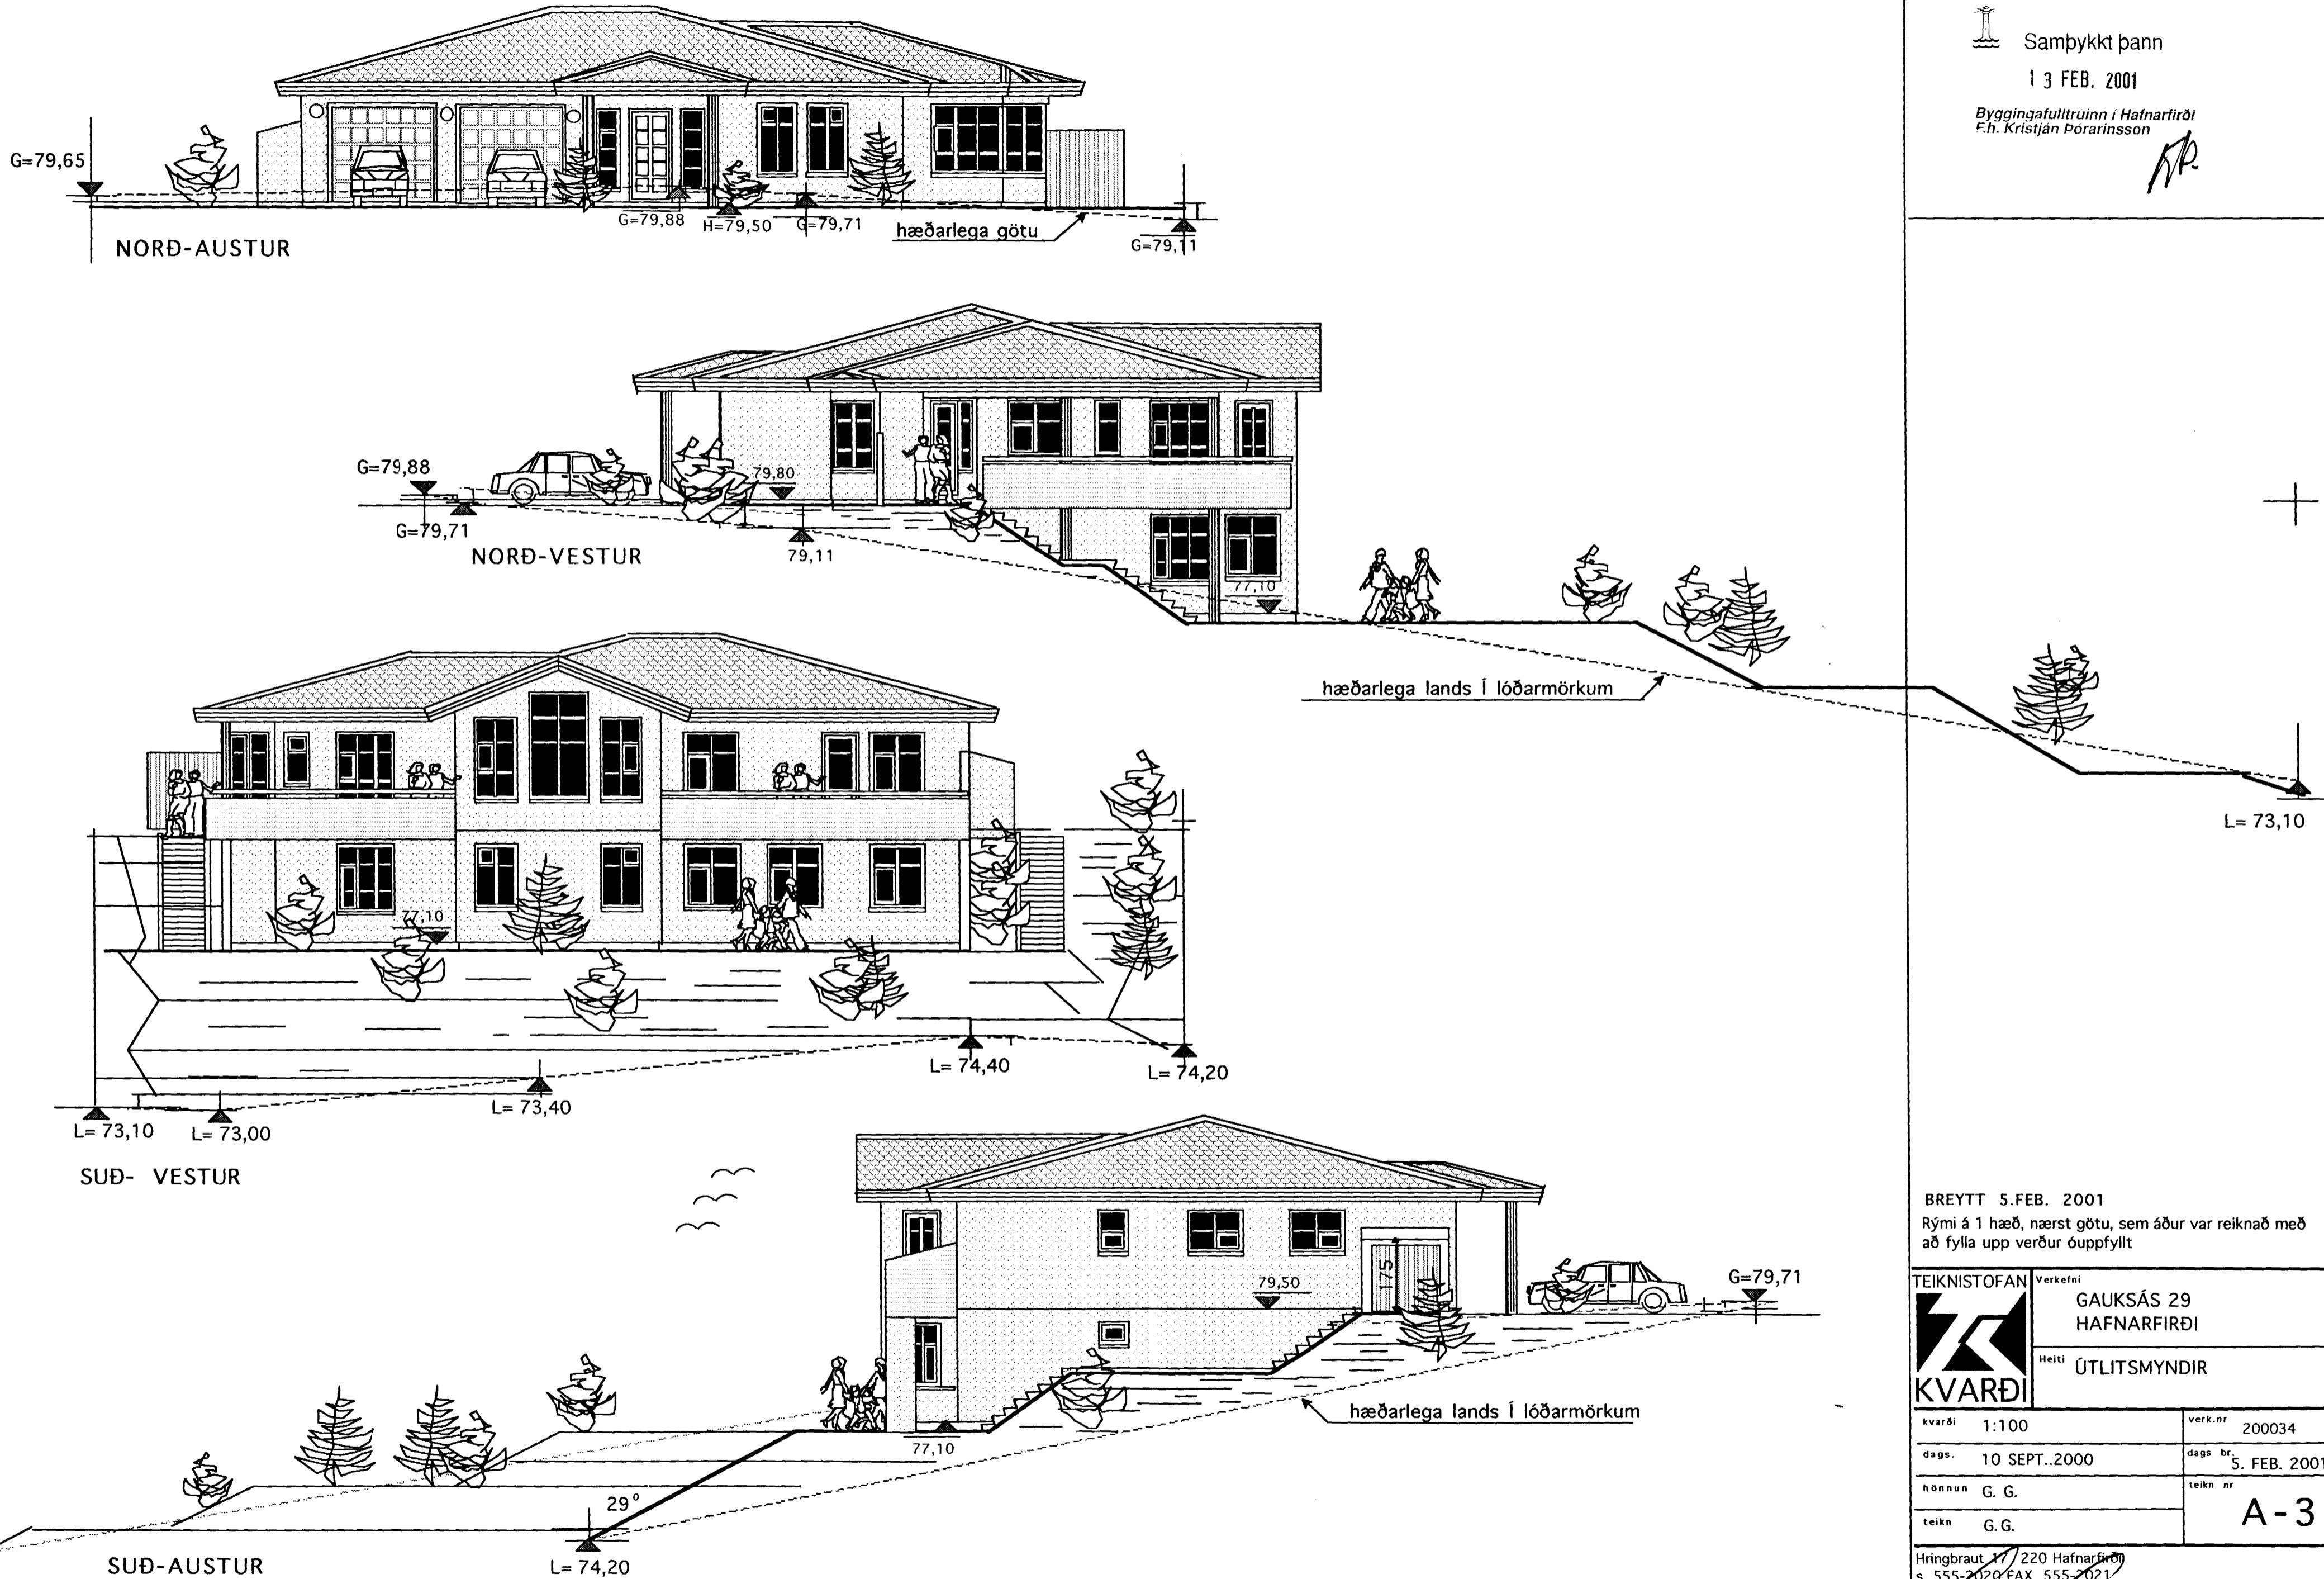

BREYTT 5.FEB. 2001
Rými á 1 hæð, nærst götu, sem áður var reiknað með
að fylla upp verður úppfyllt

	Verkefni	GAUKSÁS 29 HAFNARFIRÐI
	Heiti	ÚTLITSMYNDIR

kvarði	1:100	verk.nr	200034
dags.	10 SEPT..2000	dags br.	5. FEB. 2001
hönnun	G. G.	teikn nr	A-3
teikn	G.G.		

Hringbraut 1/220 Hafnarfirði
s. 555-2020 FAX 555-2021
Gísli G. Gúrnarsson Bt kt. 020649-2409