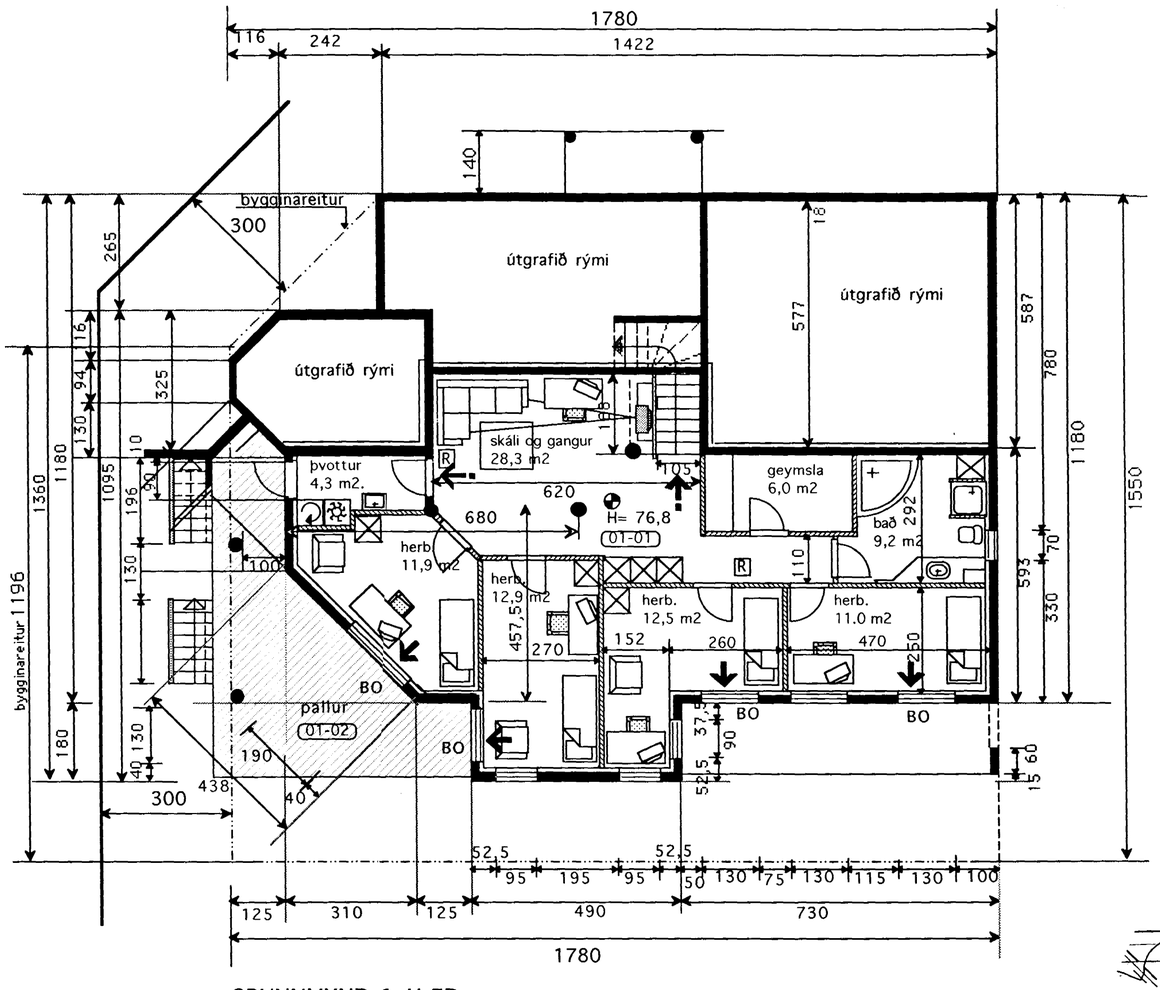

GRUNNMYND 1 HÆÐ

Samþykkt þann

13 FEB. 2001

Byggingafulltruinn í Hafnarfirði
F.h. Kristján Þórarinsson

Skráningartafla: Gauksás 29, Hafnarfirði					Skrásetjari: Konráð Karl Baldvinsson												
Landnúmer: 187054					Kennitala: 15.04.46-7169												
Matshlutanúmer: 01					Útgáfa: 4.01 Dags.: 13.9.2000												
Uppskipting og lýsing					Stærðir												
D0 Lokun	D1 Rými hæð-röð	D2 Notkun texti	D3 Hólfa-flokkun	D4 Eignar-hald	D5 Brúttóflötur m²	D5M Millifl. m²	D6 Sögar m²	D7 Op m²	D8 Brúttóflötur m²	D9 Brúttóflötur sh < 1,8	D10a Salarhæð min	D10b Salarhæð max	D11 Brúttó rúmmál m³	D12 Nettóflötur m²	D16 Birt flatarmál m²	Reiknitala skiptarúmmáls	D17 Skipta-rúmmál m³
		Matshluti			306,0	0,0	4,0	4,9	301,1	0,0			1.025,9	262,1	301,1		886,130
		Botn											39,0				
	01	1. hæð			111,2	0,0	4,0	0,0	111,2	0,0			300,2	96,1	111,2		
A	0101	Íbúð	N	0201	111,2		4,0		111,2		2,70	2,70	300,2	96,1	111,2	2,70	259,470
B	0102	Pallur	N	0201	25,5				25,5								
	02	2. hæð			194,8	0,0	0,0	4,9	189,9	0,0			686,7	166,0	189,9		
A	0201	Íbúð	N	0201	151,8			4,9	146,9		2,97	4,56	542,0	127,7	146,9	3,57	455,889
A	0202	Bílgeymsla	B	0201	43,0				43,0		2,97	4,56	144,7	38,3	43,0	3,37	129,071
B	0203	Sorpgeymsla	T	0201	2,1				2,1		1,50	1,60	3,3				
C	0204	Svalir	S	0201	29,8				29,8							1,00	29,800
C	0205	Svalir	S	0201	11,9				11,9							1,00	11,900
Athugasemdir																	
Sameignir sumra																	

Eignarhald				Skiptarúmmál	
	Eignar-hald	Notkun texti	Birt flatarmál m²	Séreign m³	Séreign og sameign m³
	0201	Íbúð	301,1	886,130	886,130
		Alls	301,1	886,130	886,130

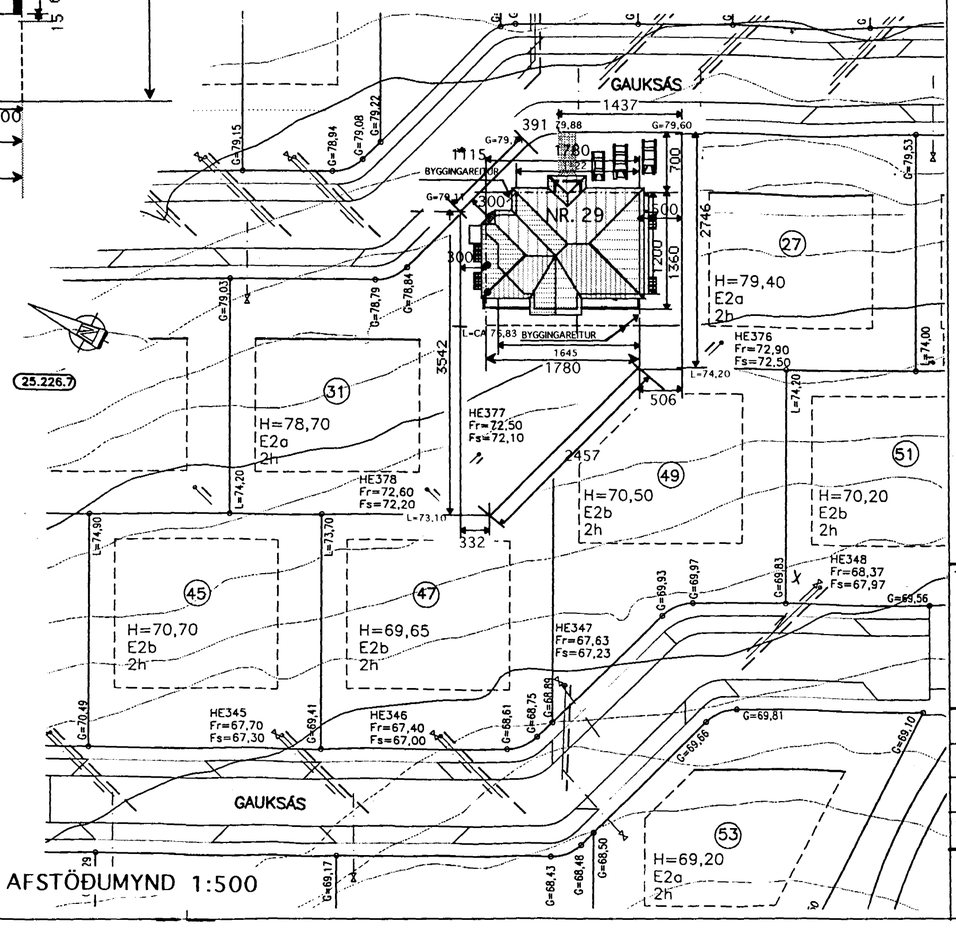

AFSTÖÐUMYND 1:500

BREYTT 5.FEB. 2001
Rými á 1 hæð, nærst götu, sem áður var reiknað með að fylla upp verður óuppfyllt

TEIKNISTOFAN KVARÐI

Verkefni
GAUKSÁS 29
HAFNARFIRÐI

Heiti
GRUNNMYND 1 HÆÐ
AFSTÖÐUMYND SKRÁNINGART.

kvarði	1:100	verk.nr	200034
dags.	10 SEPT..2000	dags br.	5. FEB. 2001
hönnun	G. G.	teikn nr	A-2
teikn	G. G.		

Hringbraut 17 220 Hafnarfirði
s. 555-2020 FAX 555-2021
Gísli G. Gunnarsson BFÍ kt, 020649-2409