


SKÝRINGAR

Byggingin er steinsteypt hús á tveimur hæðum. Burðarvirki byggingarinnar er jámbent steinsteypa í veggjum og plötum en þak er borð uppi af steyptum veggjum og trjávíðum. Útveggi að utan skal múhúða og mála, litaval í samráði við hönnuð. Þak skal einangra með 200mm steinull. Gólfplötur íbúðarrýmis skal einangra með 75mm plasteinangrun, en gólfplata bílgeymslu 50mm plasteinangrun. Ysta klæðning þaks skal vera stálklæðning. Klæðning í lofti bílgeymslu skal vera í flokki 1. Klæðning í lofti íbúðar skal ekki vera lakari en í flokki 2. Efni og vinna skal vera í samræmi við Byggingarreglugerð, viðkomandi ÍST staða og Reglugerð um brunavarnir.

Leyfilegar kólnunartölur fyrir byggingarluta:

Veggir: (veglö meðaltal) 0,8 W/m²°C
Gólf á fyllingu: 0,3W/m²°C
Þak að útilofti: 0,2W/m²°C

Gerð einangrunarglers = K- Gler
Tákn:
EI 60 Brunamótstaða viðkomandi byggingarluta
EICS 30 Brunamótstaða viðkomandi byggingarluta
RS Reykskynjari
BO Björgunarp
ET Eldteppi
ST Slökkvitæki
LR Viðkomandi rými skal vera loftræst

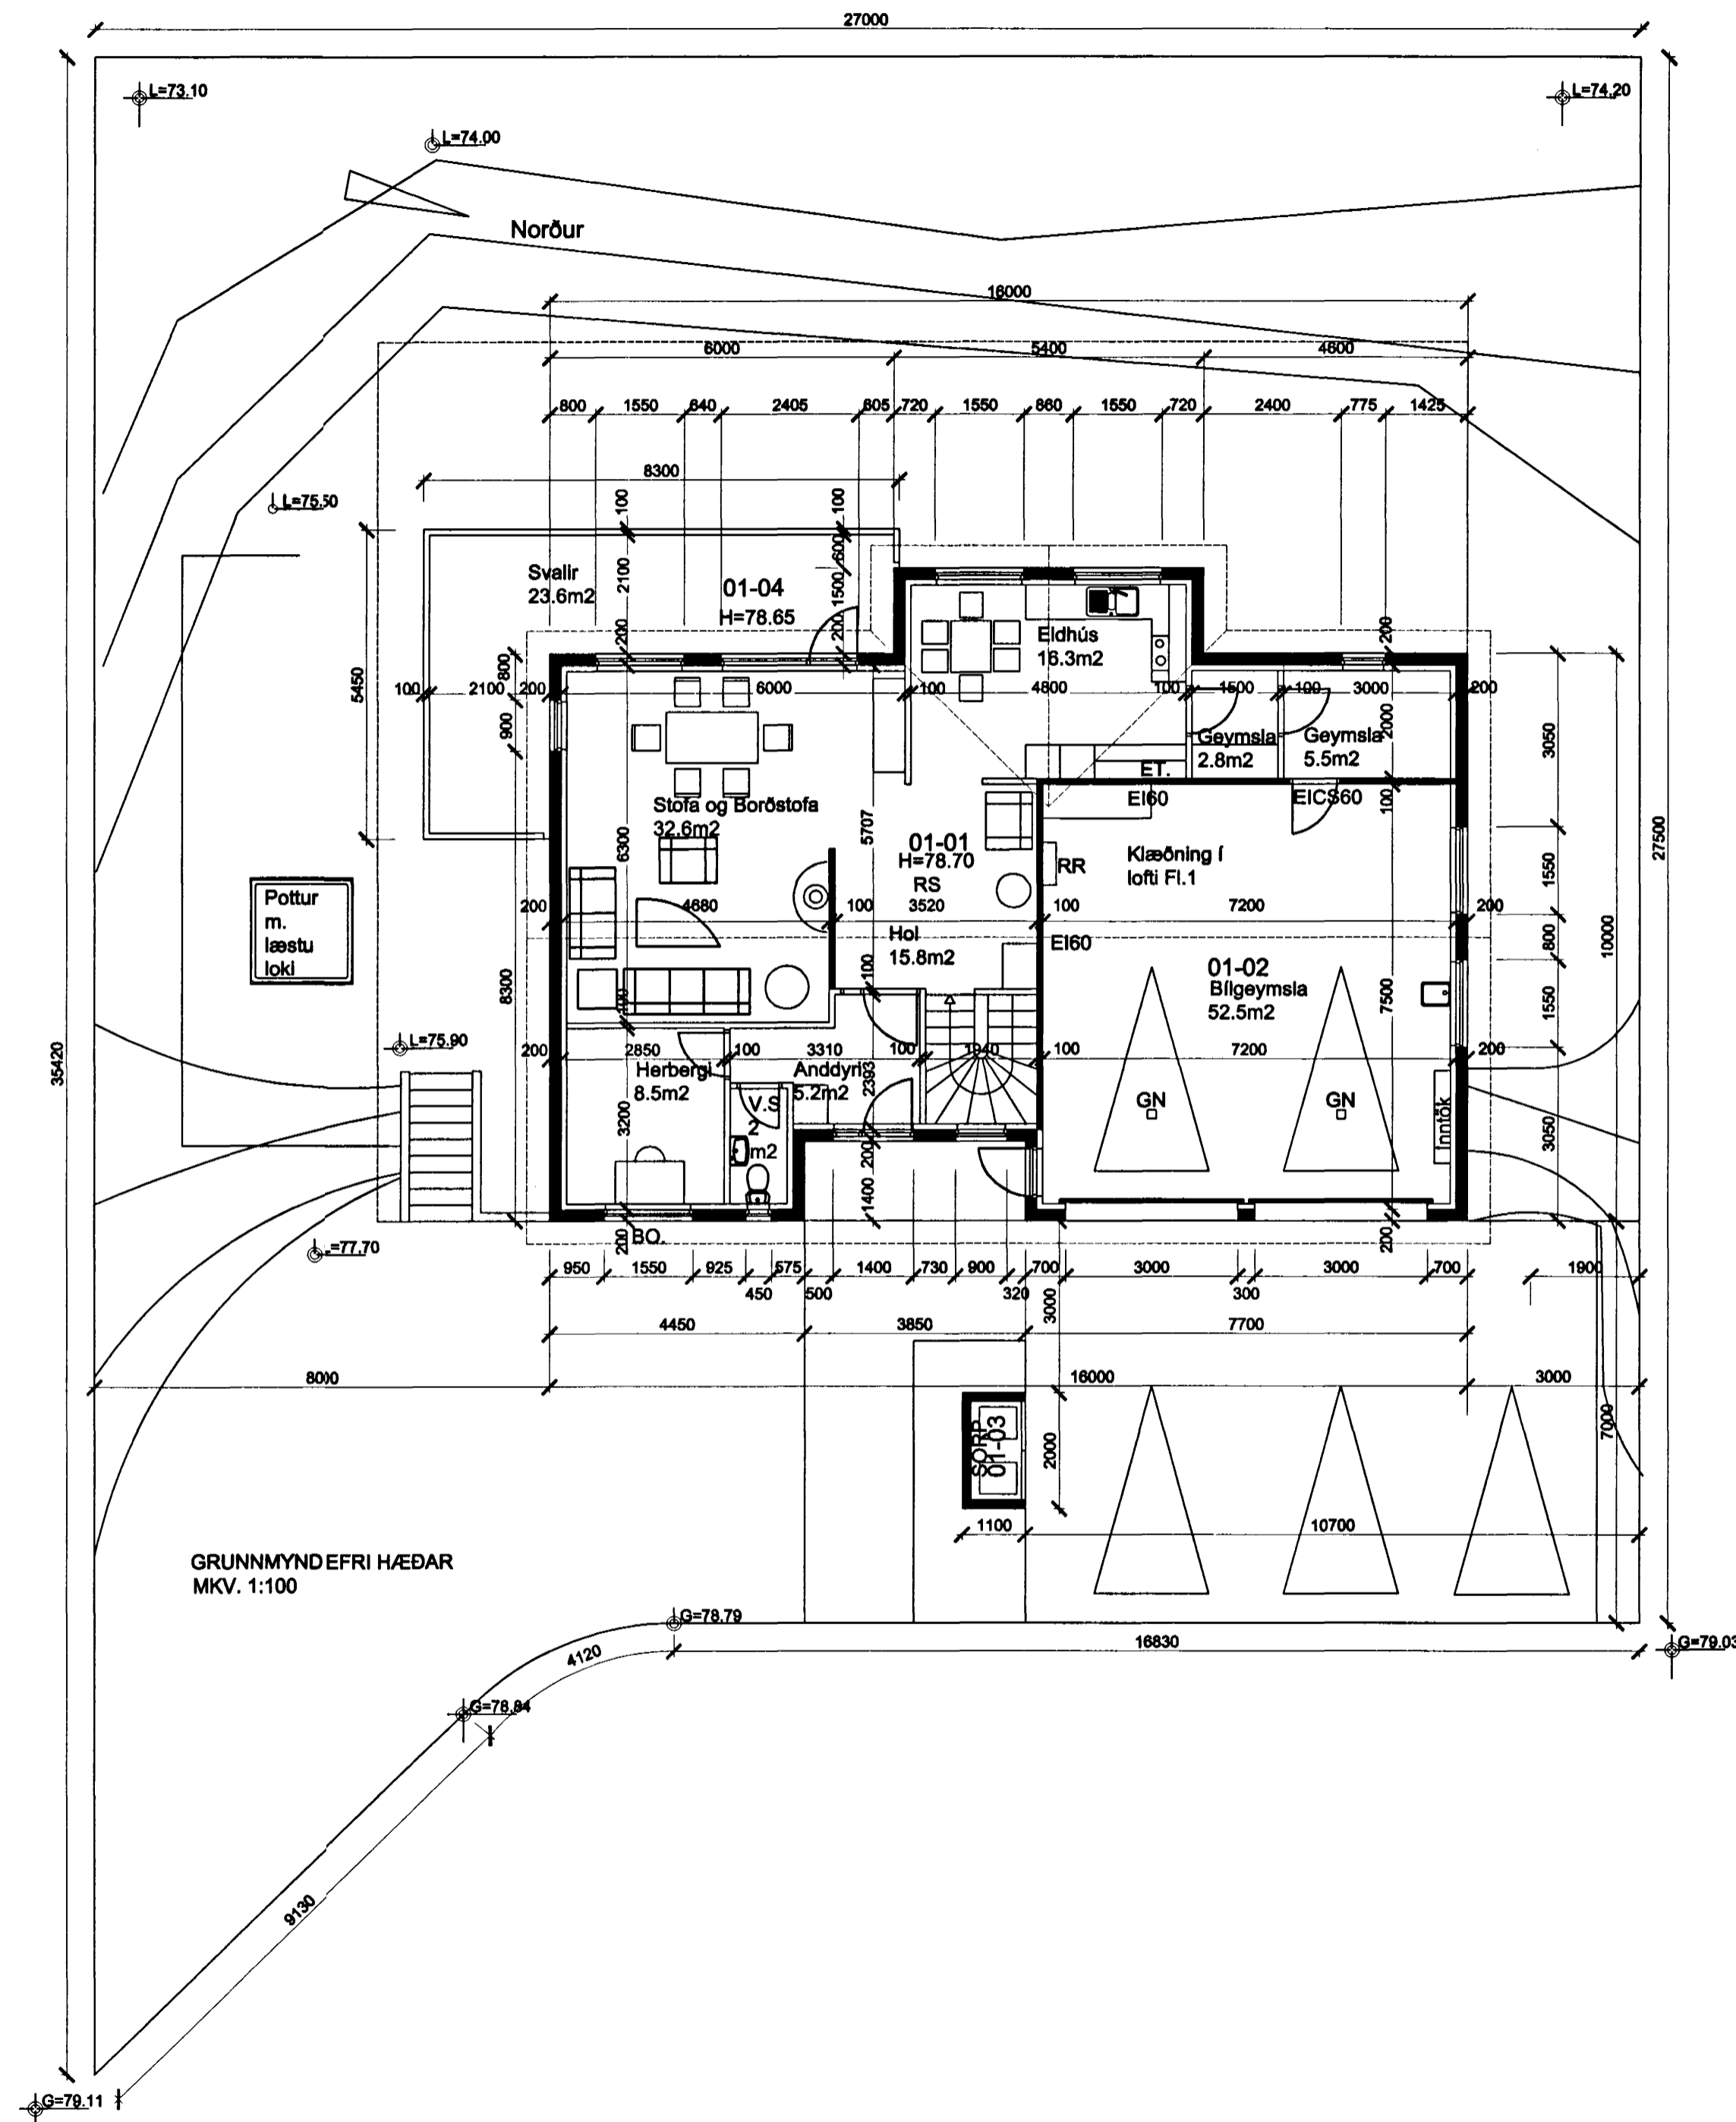

GRUNNMYNDEFRI HÆÐAR
MKV. 1:100

Breyting 01/10/00: Teiknaður gluggi í stofu skv. útliti og steyptur veggur við arinn og kótí á svalir

Verk nr. 00-01	
Dagsetning 01. SEPT. 2000	
Kvarði 1:100	
Hannað GÚSTAF B. Ó.	Telknað GÚSTAF B. Ó.
Vikur fyrir Kemur í stað	Útgáfa A Blað 1 AF 1
Telkning nr. A-01	
Adalhönnuður <i>[Signature]</i> 200759-7619	