



Samþykkt þan
 05. SEPT. 2000
 Byggingarstjórnun & Matn
 Eftirlitshöfundur

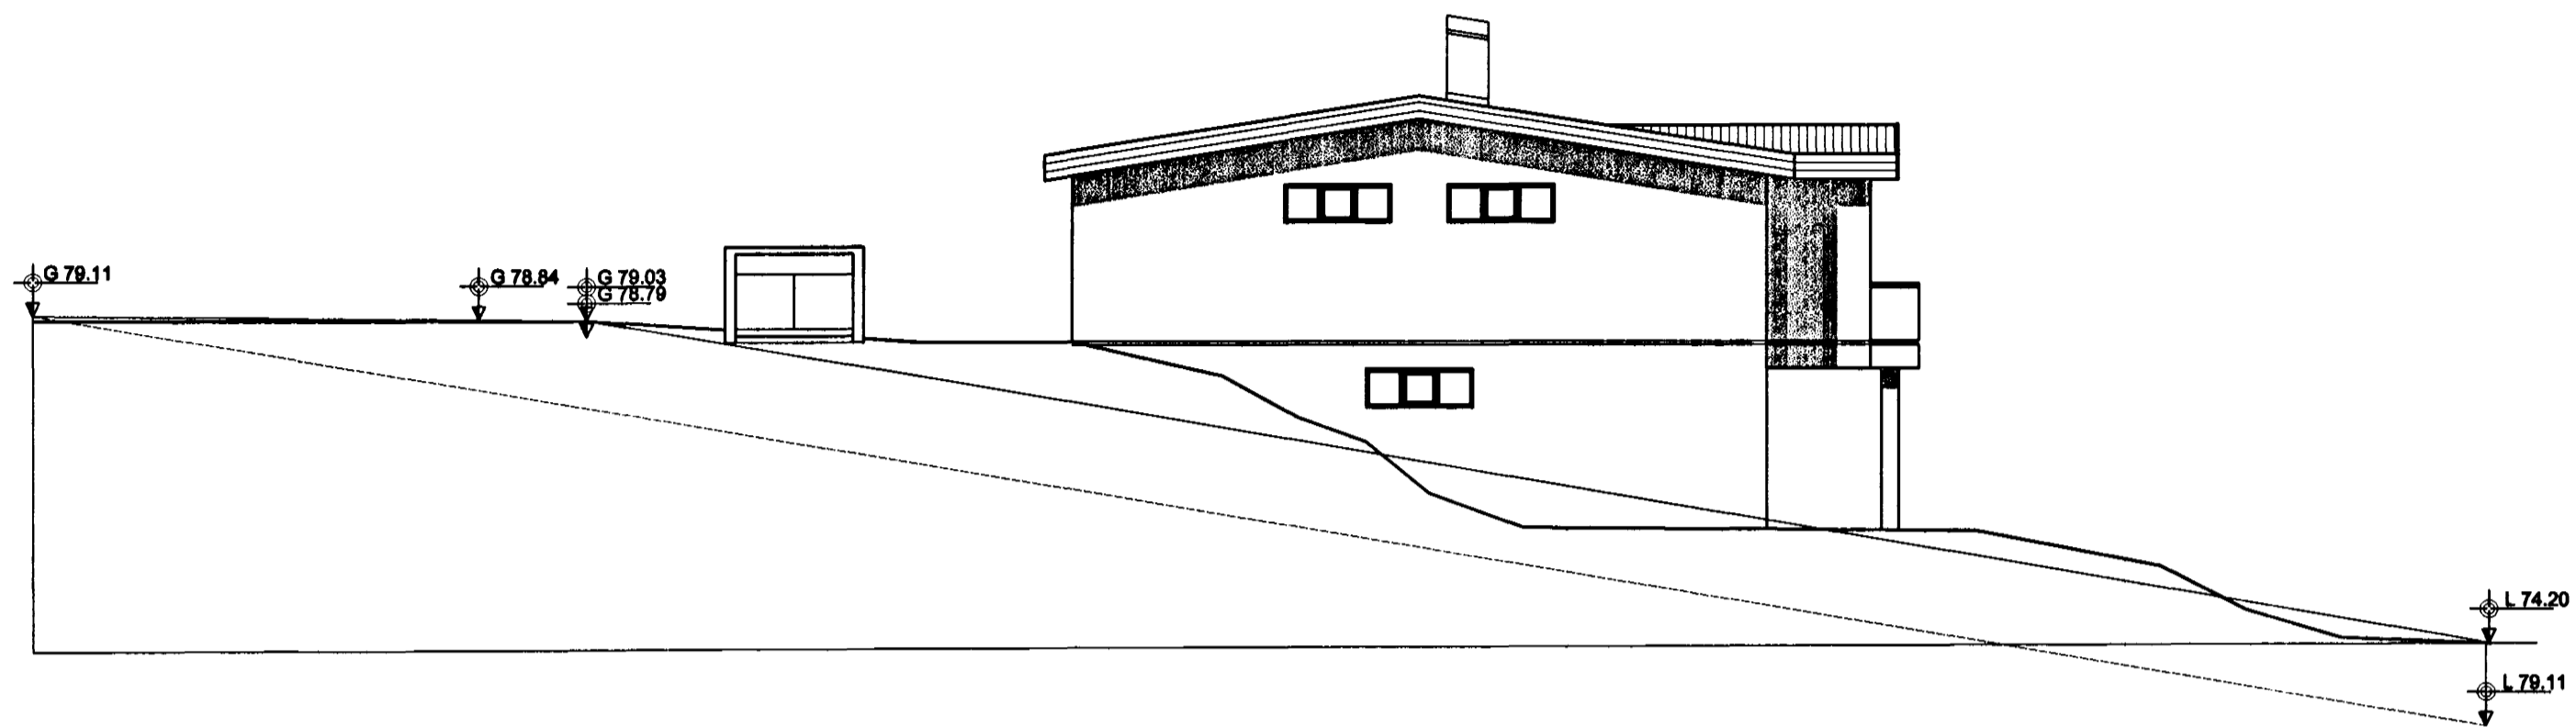

ÚTLIT AUSTUR
 MKV. 1:100

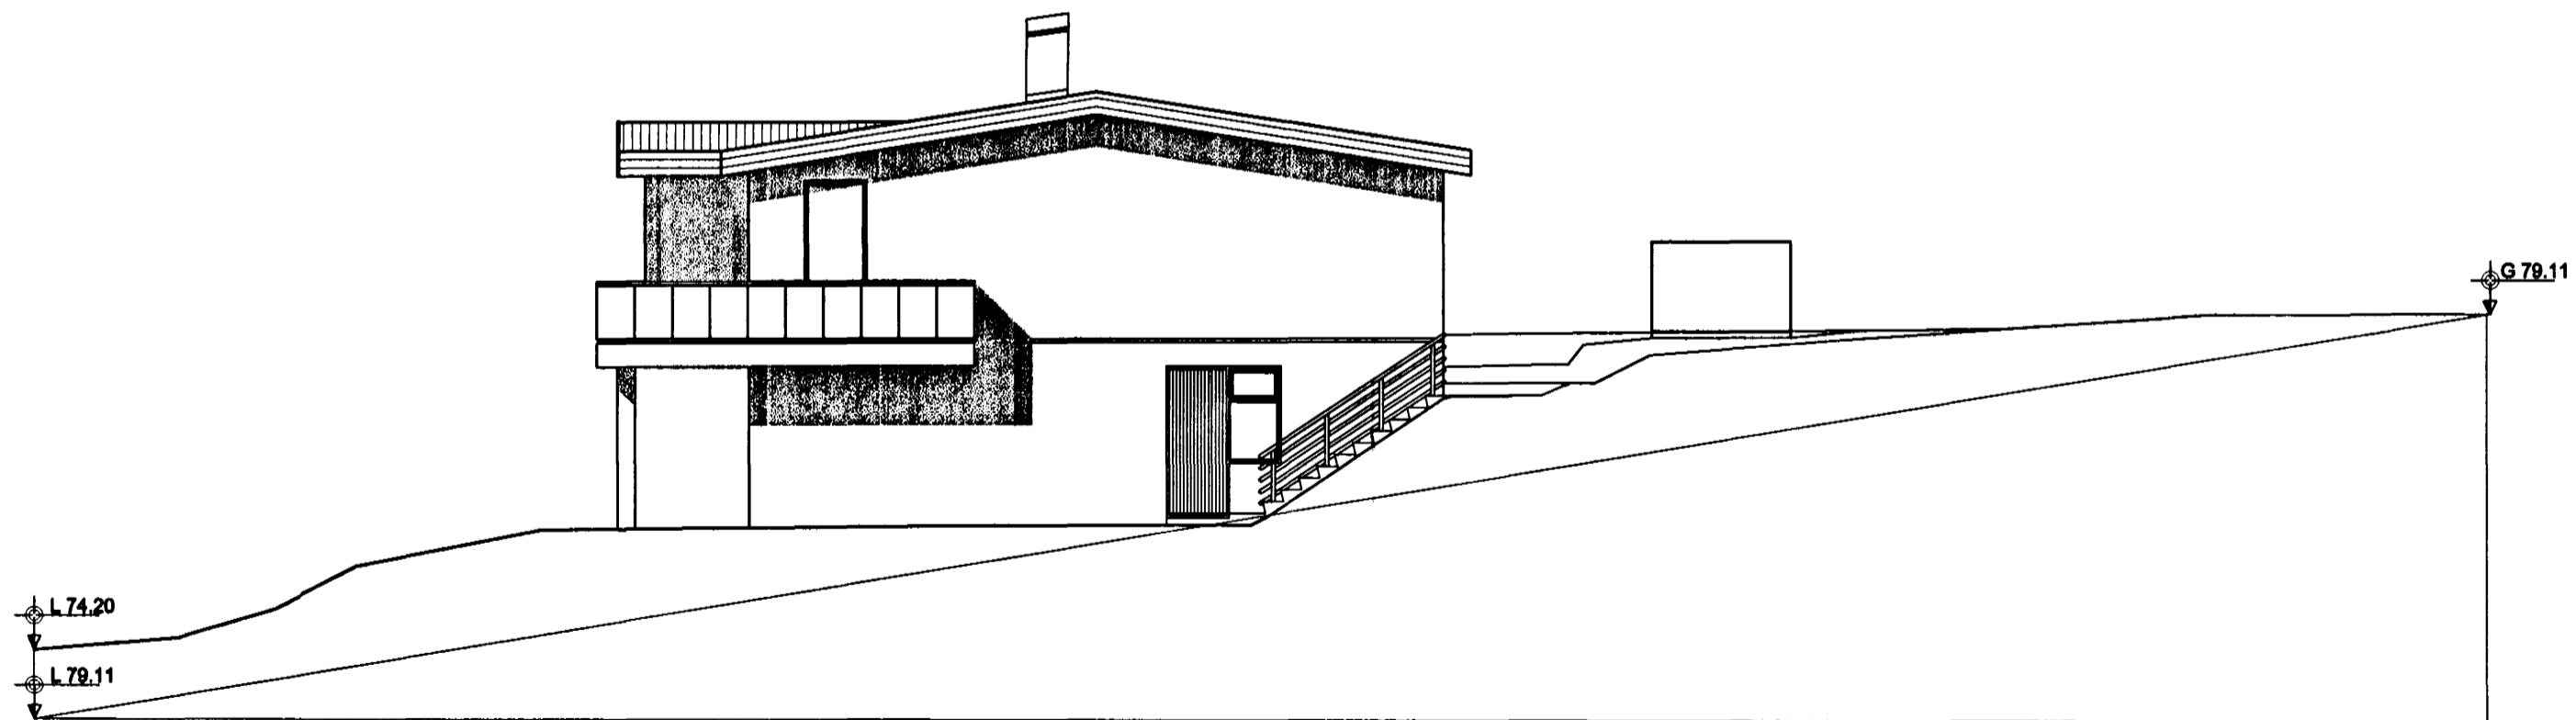

ÚTLIT VESTUR
 MKV. 1:100

1/2
 Breyting 01/09/00: Skorsteinn telnaður á útlit.

Verk		Verk nr.	
GAUKSÁS 31 HAFNARFIRÐI ÚTLIT AUSTUR OG VESTUR		00-01	
		Dagsetning 01. SEPT. 2000	
Hannað		Kvarði	
GÚSTAF B. Ó.	Telnað	Vikur fyrir	Kemur í stað
GÚSTAF B. Ó.	GÚSTAF B. Ó.	Útgáfa	Blað
		A	1 AF 1
		Telkning nr. A-05	
Aðalhönnuður		200759-7619	