


AFSTÖÐUMYND MK.V. 1:500

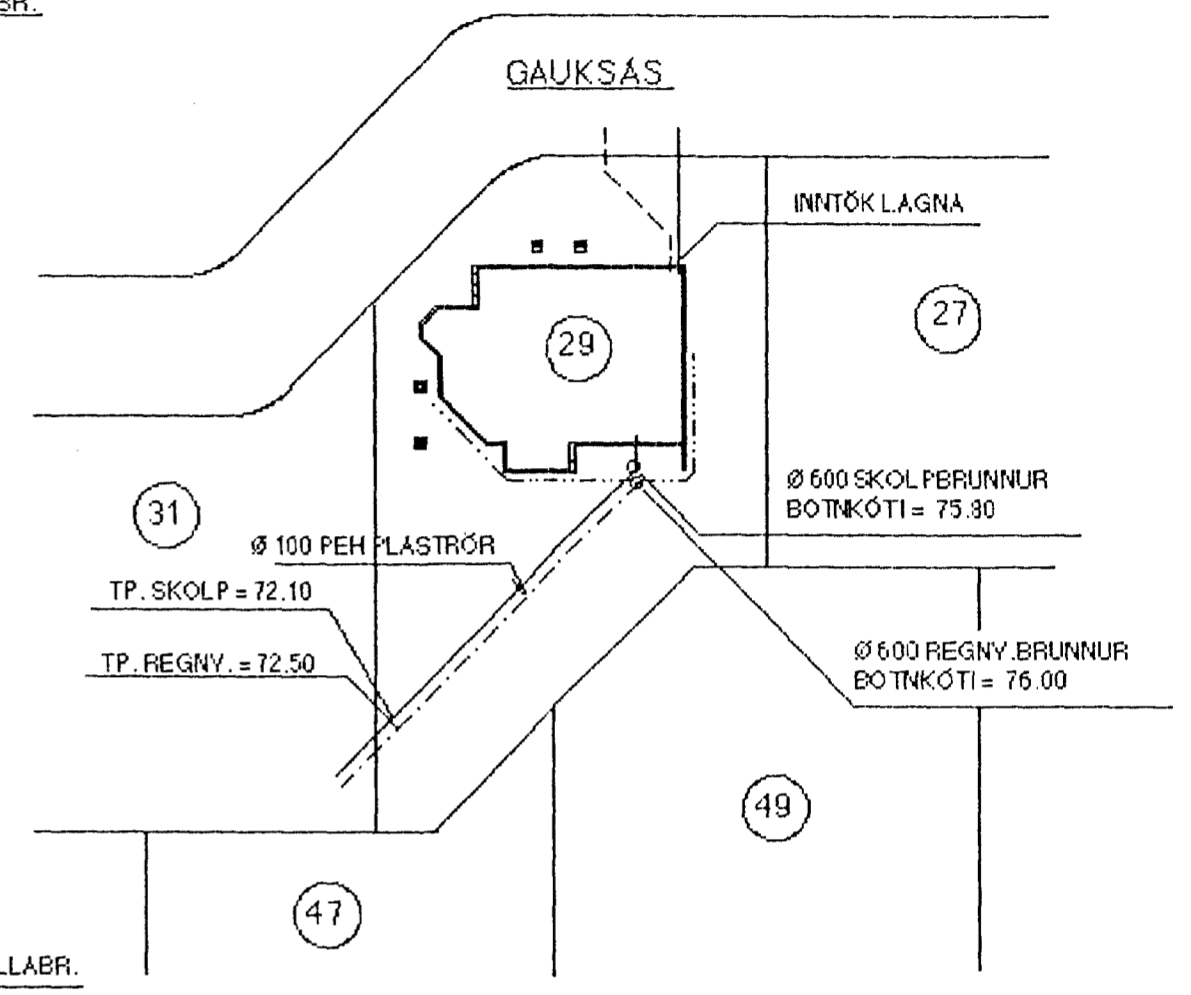

SKÝRINGAR :

ÖLL RÖR ERU Ø100 mm PVC-PLASTRÖR
 NEMA ANNAD SÉ TEKID FRAM Á TEIKNINGU
 ATH. Ø 100 PEH-PLASTRÖR Í HEIMED EÐA Ø150 STEINN

DRENMÖL NR. 1 KOMI YFIR JARÐVATNSLAGNIR
 ALLIR KÓTAR ERU Í METRUM
 ALLAR MÁLSETNINGAR ERU Í SENTIMETRUM

- SKOLPLÖGN
- - - HEILPÖKKUÐ REGNVATNSLÖGN
- · · REGN- OG JARÐVATNSLÖGN
- · — JARÐVATNSLÖGN (DRENBARKI)

Byggingafráttari Háfnarfirði
 Afgreitt þann
 07 AUG. 2001
 VG

BREYTT: 31.07.2001... (HEIMED BREYTT ÚR STEIN (PEH-PLASTRÖR, BREYTT LEGA Á LÖGN AD F7)

TEKN.NR. 2.01	TV	TÆKNIVANGUR TÆKNIÞJÓNUSTA HLÐASMÆRI 10 Í KÓPAYOGI SÍMI : 564 22 44
KYRDI: 1:50		
DAGS.: DES. 2000	VERKEFNI: GAUKSÁS 29, HAFNARFIRÐI	
HANNAD: M.G	LAGNIR: FRÆRENNSLI - BRUNNMYND, AFSTÖÐUMYND OG SKÝRINGAR	
TEIKNAD: M.G	MAGNÚS GYLFASON F.T.F.I KT. 201251-4199	
YFIRFARIÐ:	<i>Magnús Gylfason</i>	