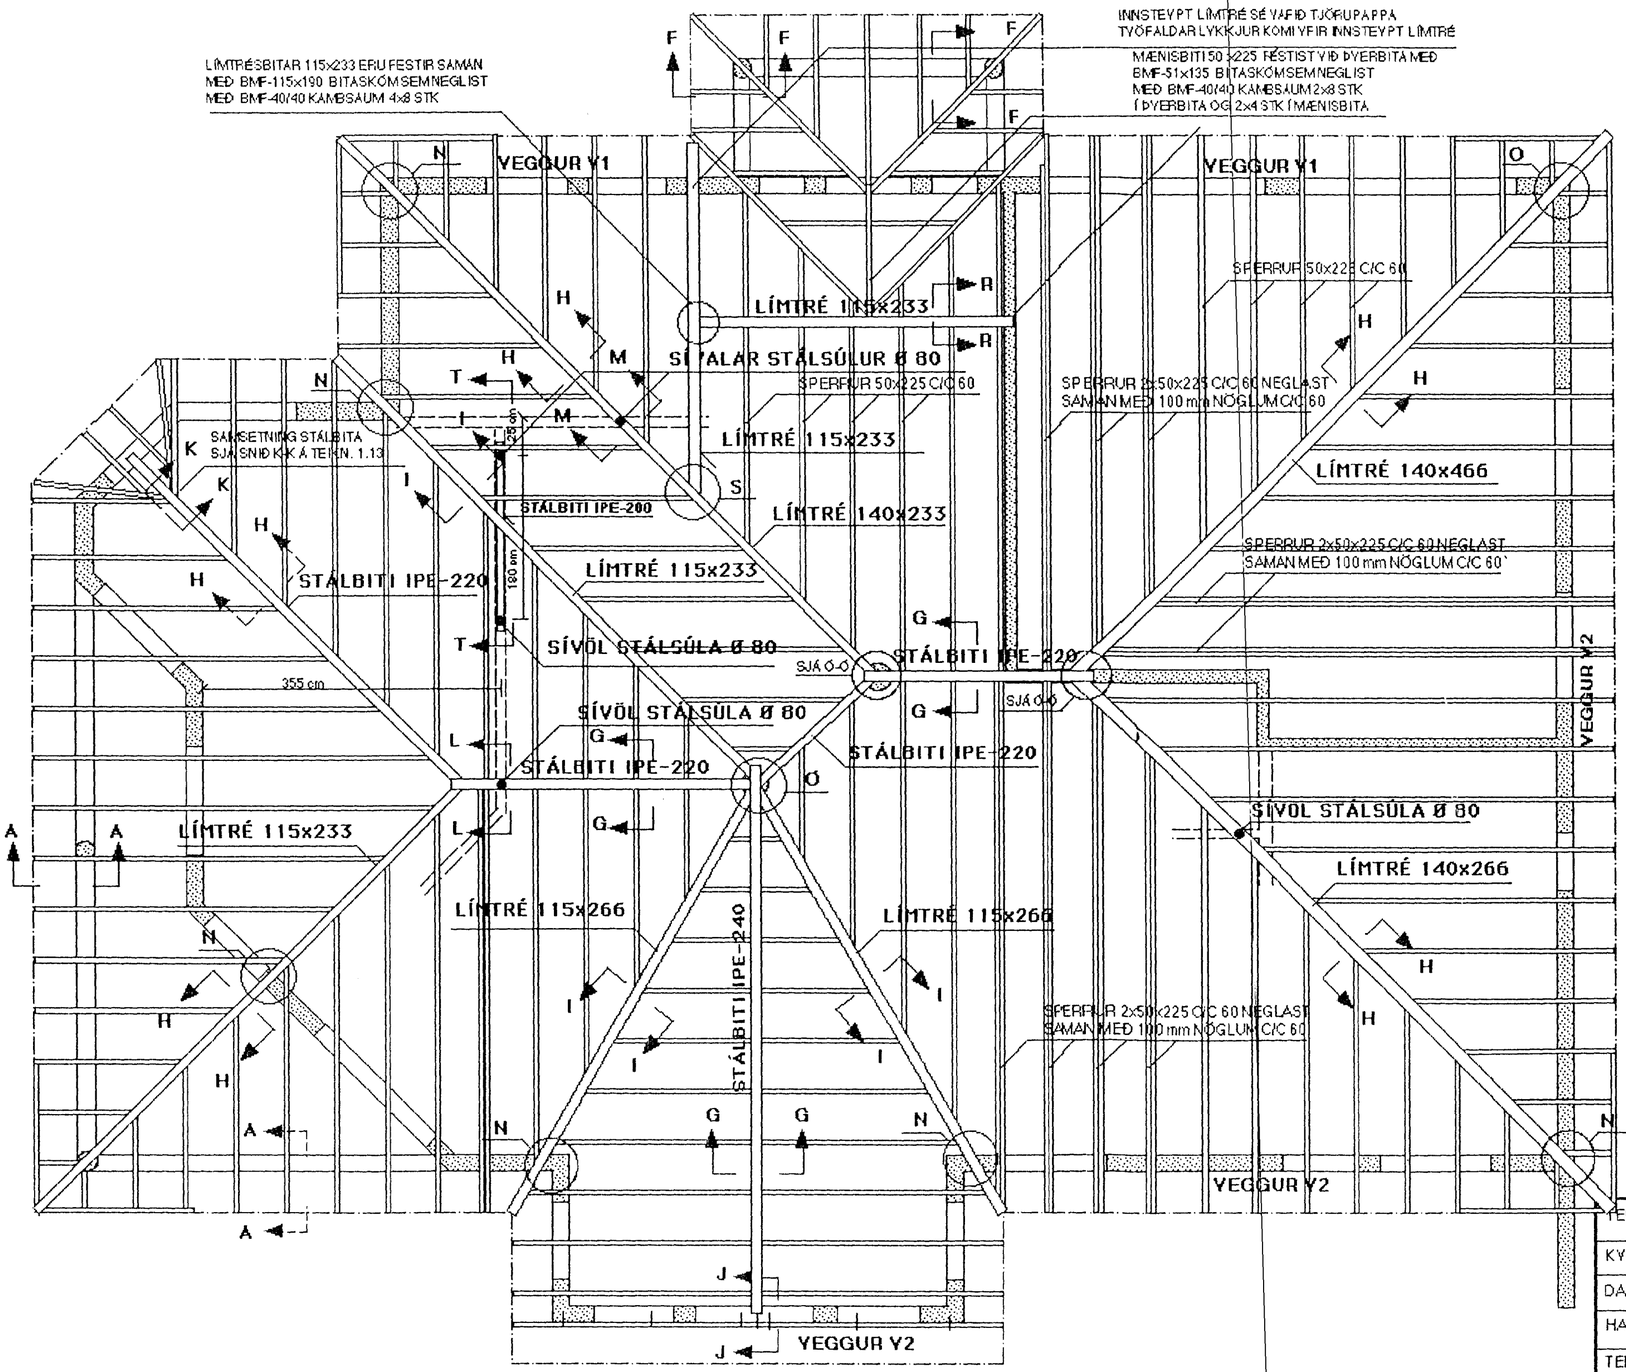

SKÝRINGAR :

LÍMTRÉ ER T-40

ALLAR SPERRUR ERU 50x225 , STYRKLEIKAFLOKKUR K-18

SETJA SKAL TÖRUPAPPA MILLI TIMBURS OG STEYPU
ÞARSEM SPERRUR BOLTAST Á VEGG
FESTING SPERRA VIÐ VEGGI SÉ MEÐ 12/160 MÚRBOLTUM C/C 100

ALLUR SAUMUR , BOLTAR OG STÖÐLUÐ FESTITENGI SKULU
VERA GALVANÍSERUÐ

SÉRSMÍÐAÐAR STÁLFESTINGAR , STÁLBITA OG
STÁLSÚLUR SKAL MÁLA MEÐ
RYÐVARNARGRUNNI STÁLGÆÐI ST-37

TIMBURSTÆRÐIR , BOLTAR OG SAUMUR ERU Í MILLIMETRUM

ALLAR MÁLSETNINGAR ERU Í SENTIMETRUM

SJÁ EINNIG SKÝRINGAR Á TEIKNINGU NR. 1.05

Samþykkt þann
14 NÓV. 2001
Byggingafulltrúinn í Hafnarfirði
F.h. Sigurbjartur Halldórsson

BREYTT: 30.10.2001 ..... : (STÁLBITI UNDIR KVERKSPERRU , SNIÐ T-T)

TEIKN.NR. 1.06	TV	TÆKNIVANGUR TÆKNIÞJÓNUSTA HLÍÐASMÁRI 10 í KÓPAVOGI SÍMI : 564 2244
KVARÐI : 1:50		
DAGS. : FEB. 2001		
HANNAÐ : M.G	VERKEFNI : GAUKSÁS 29 , HAFNARFIRÐI	
TEIKNAÐ : M.G	BURÐARVIRKI : PAK - GRUNNMYND OG SKÝRINGAR	
YFIRFARIÐ :	MAGNÚS GYLFASON F.T.F.Í KT. 201251-4199	