



GRUNNMYND EFRI HÆÐAR MKY. 1:50

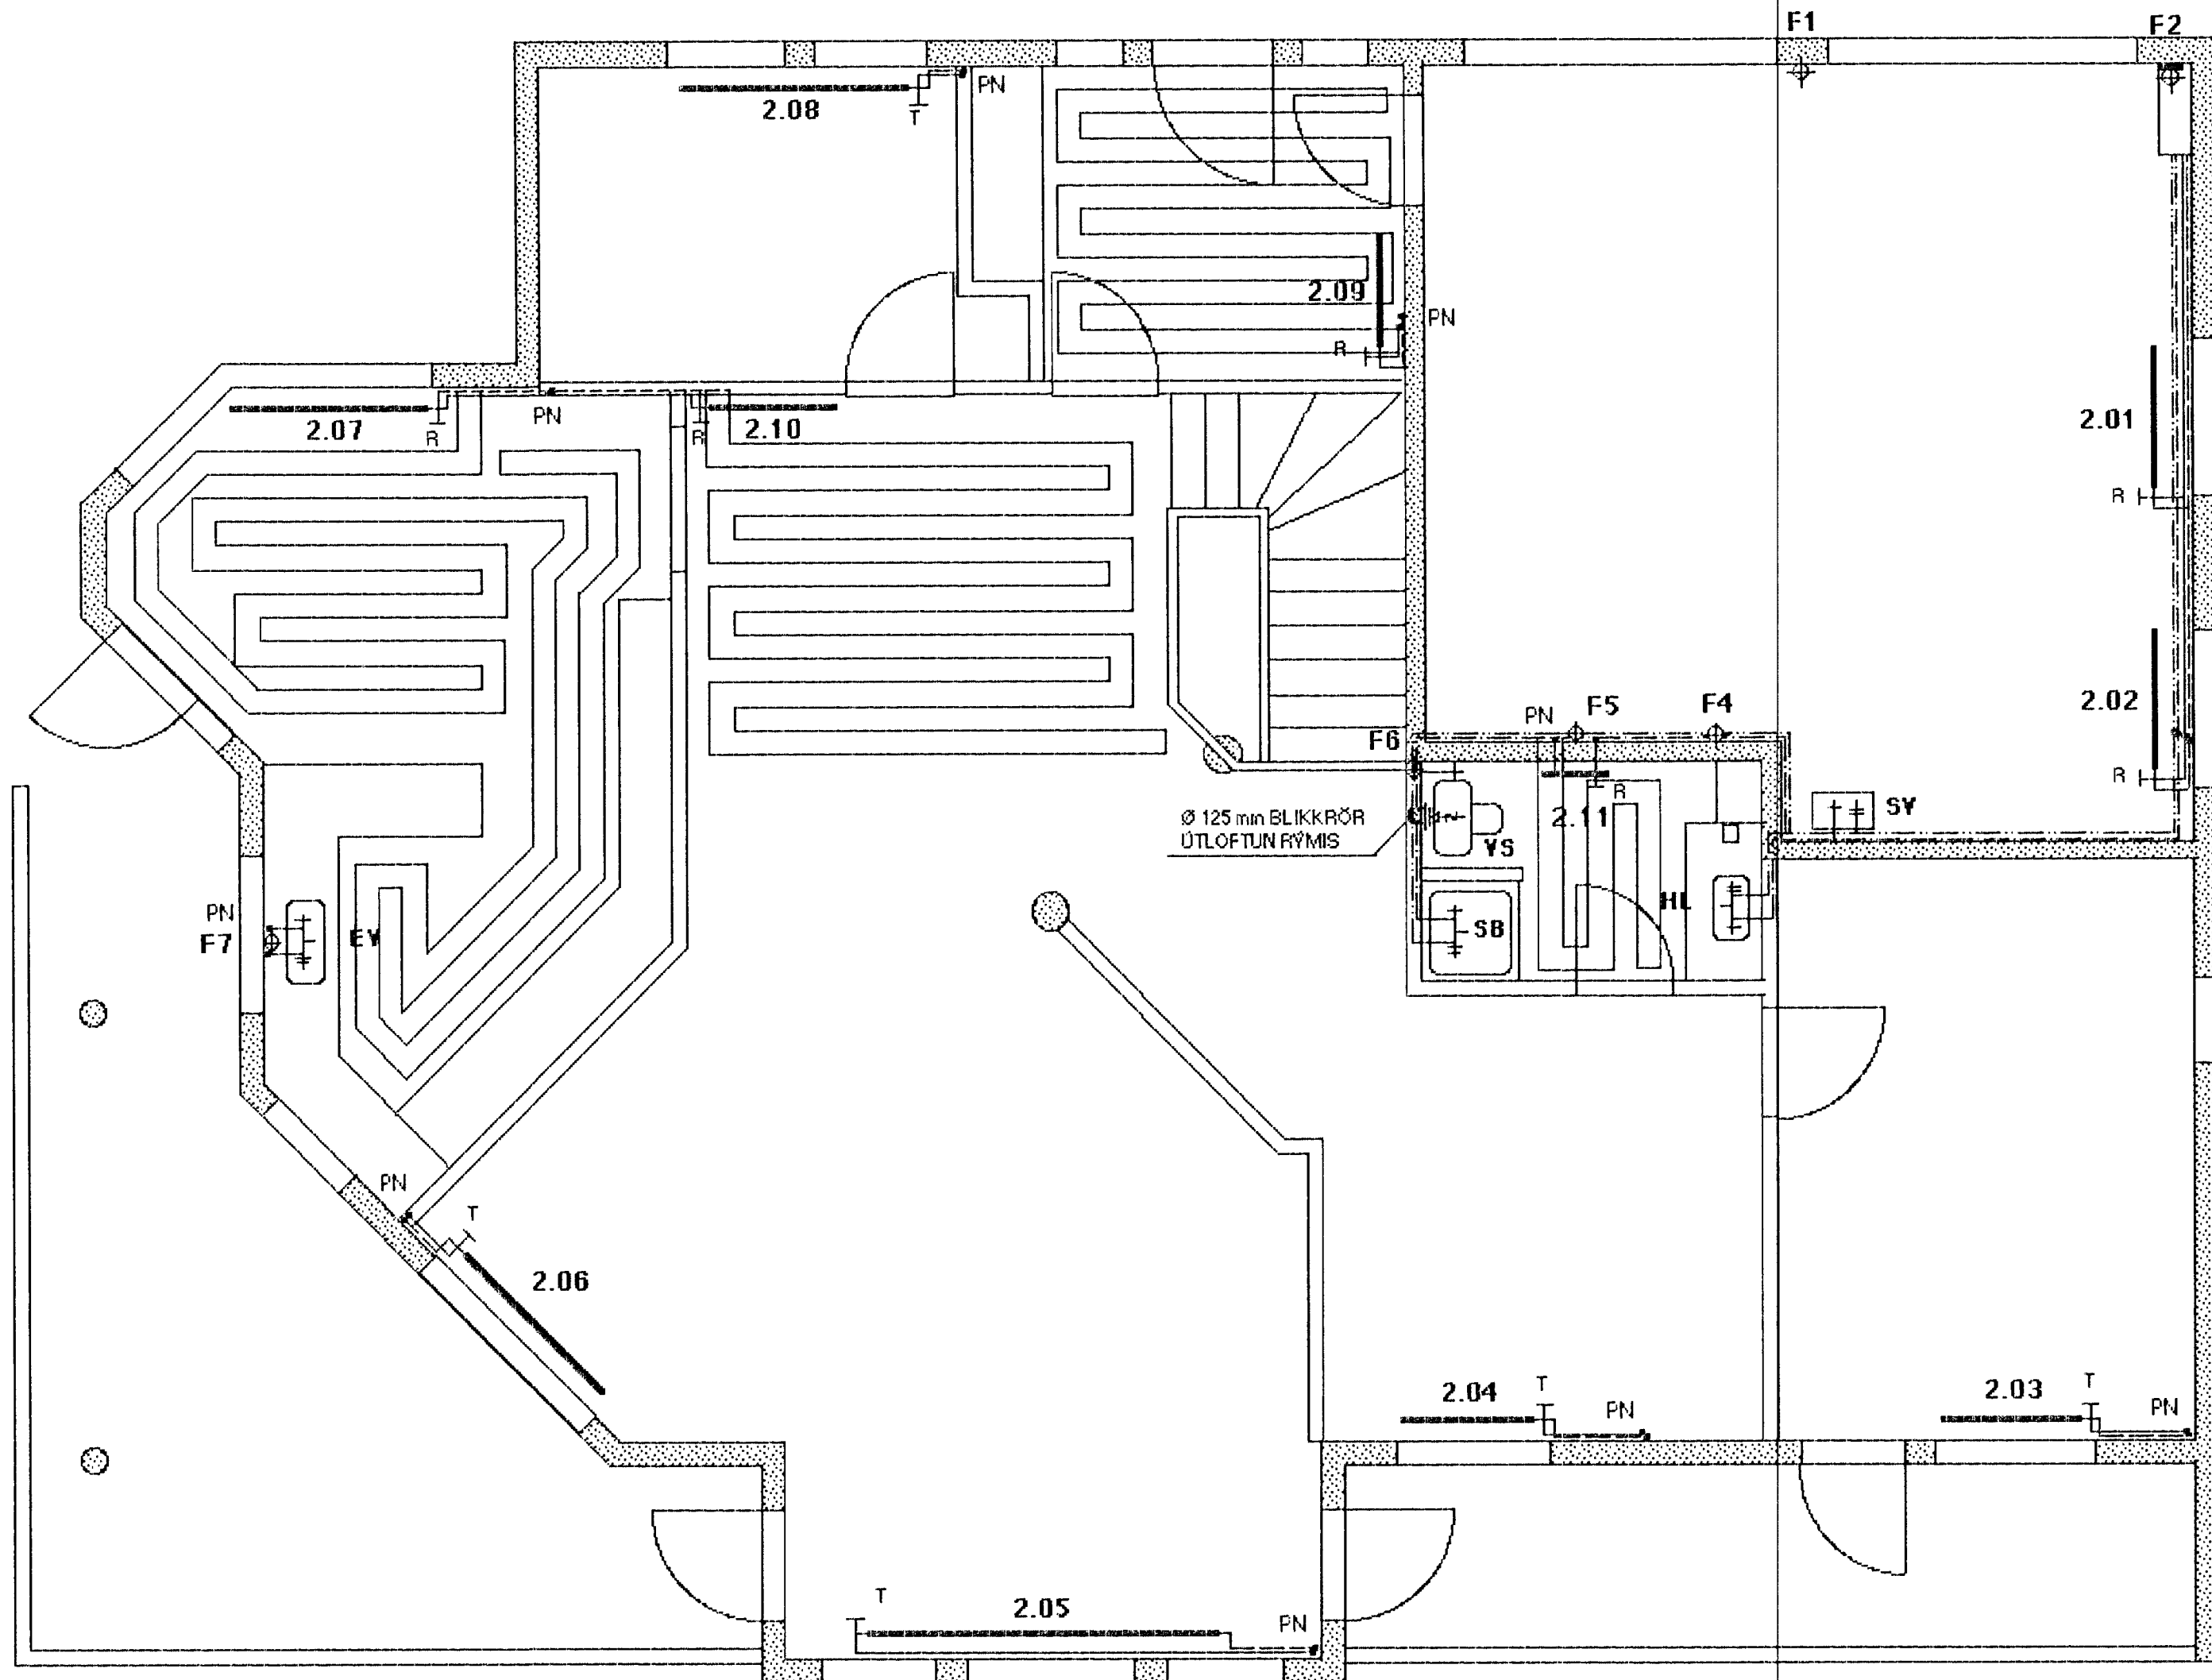


SNID Í STEYPTA PLÖTU MED GÖLFHITA MKY. 1:10

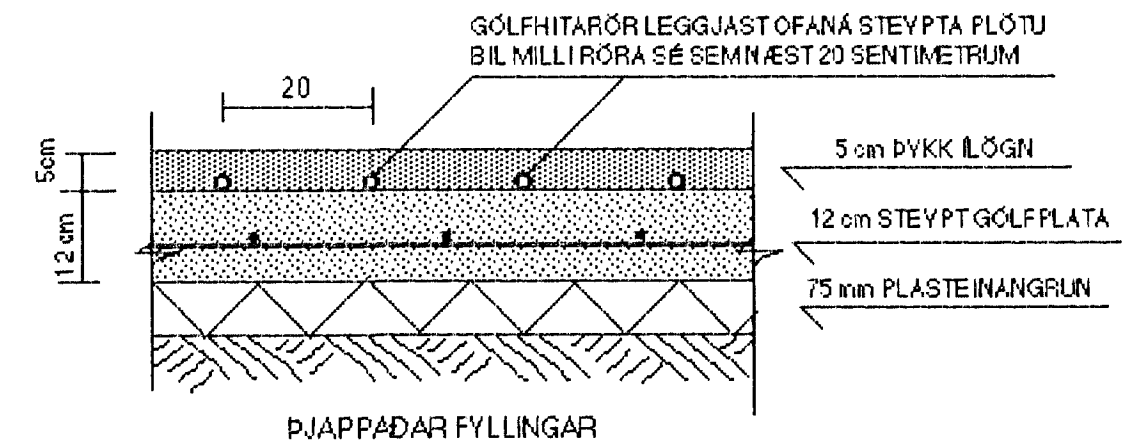

SKEMATÍSK TEIKNING AF TENGINGU
INNÁ GÖLFHITASLAUFUR
Á YID ÞARSEM GÖLFHITARÖR TENGJAST OFNUM.

GÖLFHITARÖR SÉU AF YIDURKENNDRI GERÐ
T.D. KRÖSSBUNDIN WISPRÖ - PEX PLASTRÖR 20 x 2.0 mm
LEGGJAST OFANÁ STEYPTA PLÖTU
BIL MILLIRÖRA U.Þ.B. 20 cm.

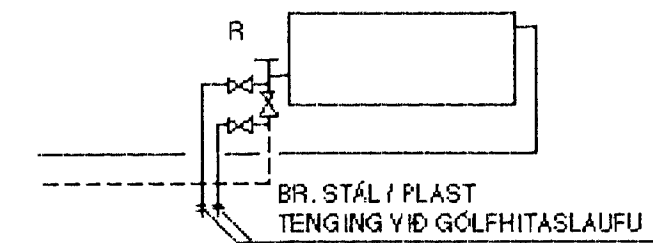

Byggingafræðingur
Afgreitt þann
25 FEB. 2002

BREYTT: 21.02.2002 (TIL SAMRÆMIS YID FRAMKYÆMD)

| | | |
|-----------------------------------|-----------------------------------|---------------------------|
| TEIKN.NR. 2.03 | TV | TÆKNIYANGUR TÆKNIDJÓNUSTA |
| KYARÐI: 1:50 | | HLIÐASMÁRI 10 Í KÓPAVOGI |
| DAGS.: MARS 2001 | | SÍMI: 564 22 44 |
| HANNAÐ: M.G | YERKEFNI: GAUKSÁS 29, HAFNARFIRÐI | |
| TEIKNAD: M.G | LAGNIR: GRUNNMYND EFRI HÆÐAR | |
| YFIRFARIÐ: <i>Magnús Gylfason</i> | MAGNÚS GYLFASON F.T.F.I | |

KT. 201251-4199