



GRUNNMYND NEDRI HÆÐAR MKY. 1:50

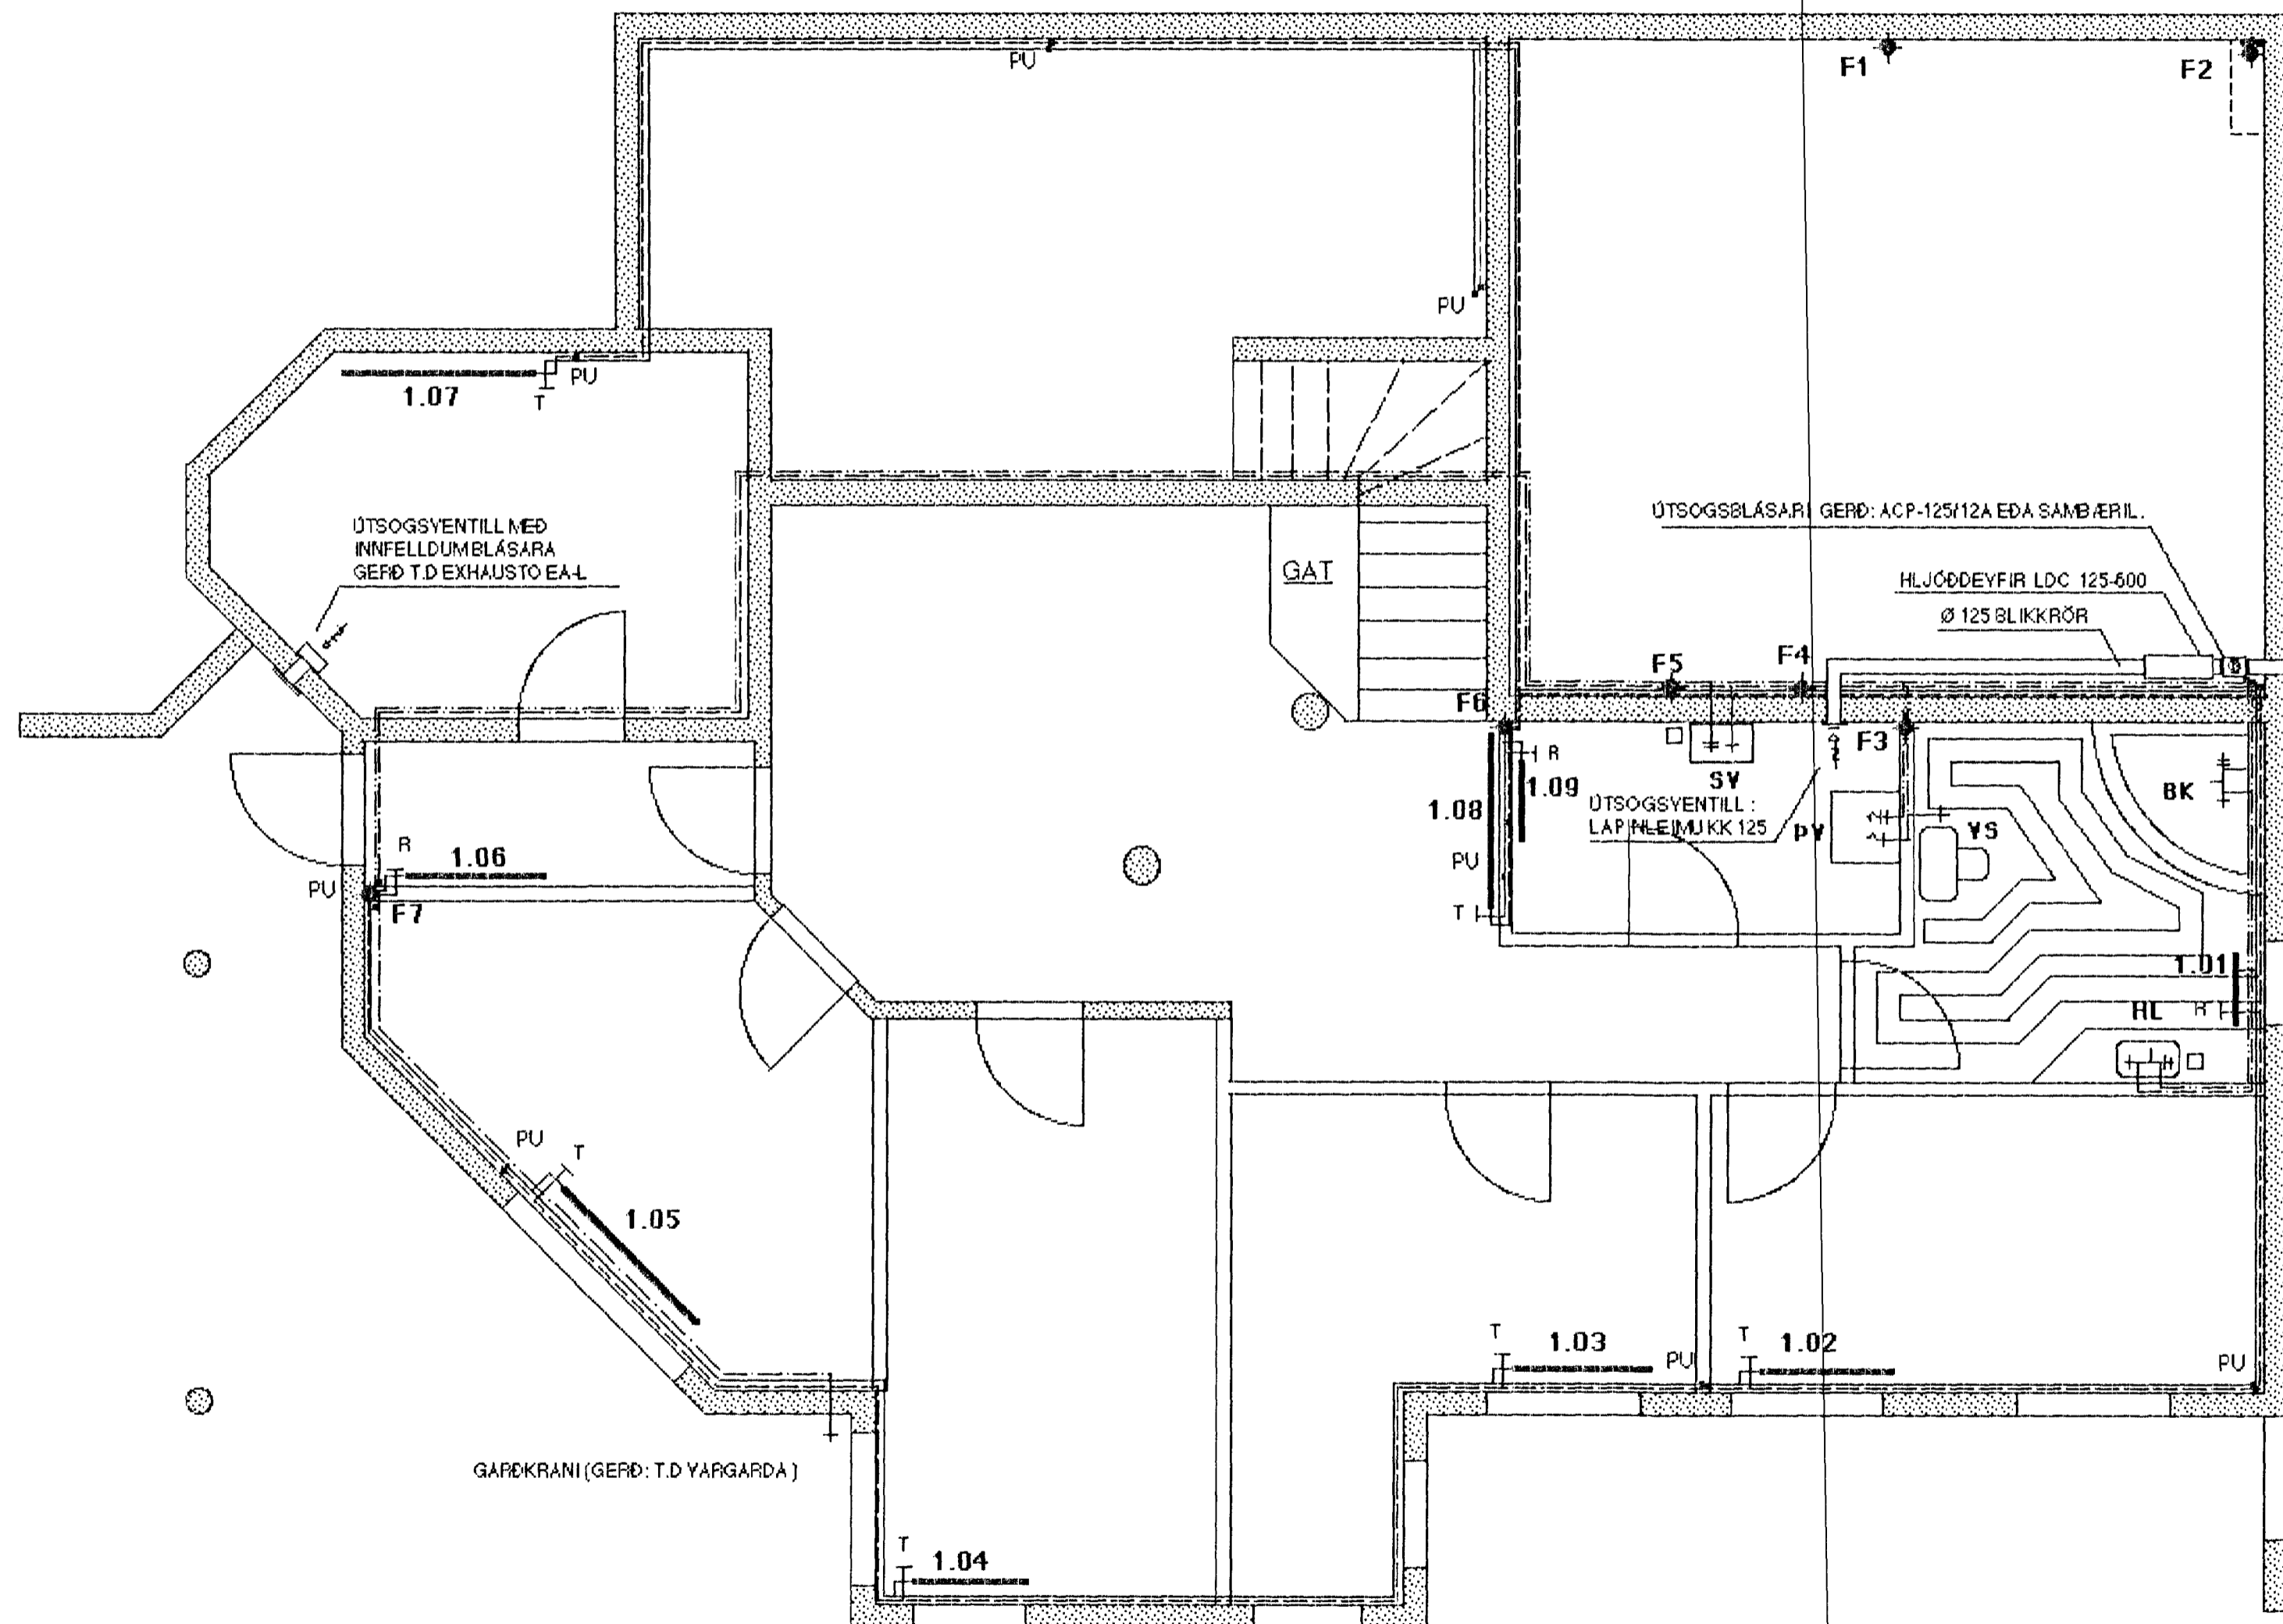


SNID Í STEYPTA PLÖTU MEÐ GÖLFHITA MKY. 1:10

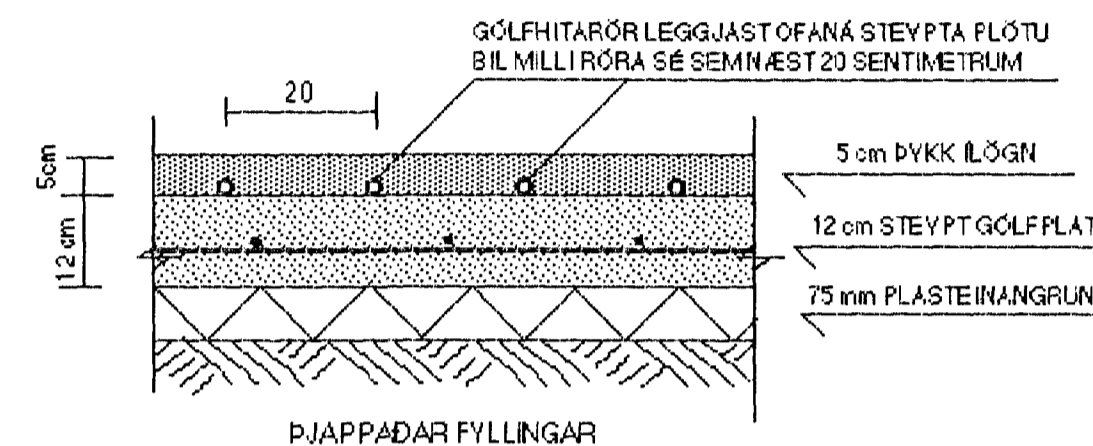

SKEMATÍSK TEIKNING AF TENGINGU  
INNÁ GÖLFHITASLAUFUR  
Á YÐ ÞAR SEM GÖLFHITARÖR TENGJAST OFNUM

GÖLFHITARÖR SÉU AF YÐURKENNDRI GERD  
T.D. KRÖSSBUNDIN WISPRO - PEX PLÁSTRÖR 20 x 2.0 mm  
LEGGJAST OFANÁ STEYPTA PLÖTU  
BIL MILLIRÓRA U.Þ.B. 20 cm

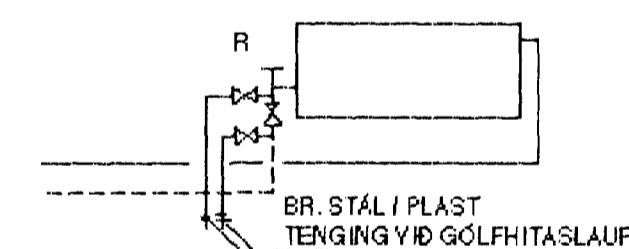

Byggingafráttari / Hafnarfjarðar  
Afgreitt þann  
25 FEB. 2002

BREYTT: 21.02.2002 (TIL SAMRÆMIS YÐ FRANKVÆMD)

TEKN.NR. 2.02	TV
KVARDI: 1:50	TÆKNIYANGUR TÆKNIDJÓNUSTA
DAGS.: MARS 2001	HLÍÐASMÁRI 10 Í KÓPAVOGI SÍMI: 564 22 44
HANNAÐ: M.G	VERKFERNI: GAUKSÁS 29, HAFNARFIRÐI
TEIKNAD: M.G	LAGNIR: GRUNNMYND NEDRI HÆÐAR
YFIRFARIÐ: <i>Magnús Gylfason</i>	MAGNÚS GYLFASON F.T.F.I KT. 201251-4199

GARÐKRANI (GERD: T.D. YARGARDA)