


2 STK.

1 STK. OPNUN ÚT VINSTRI

1 STK. OPNUN ÚT HÆGRI

1 STK.

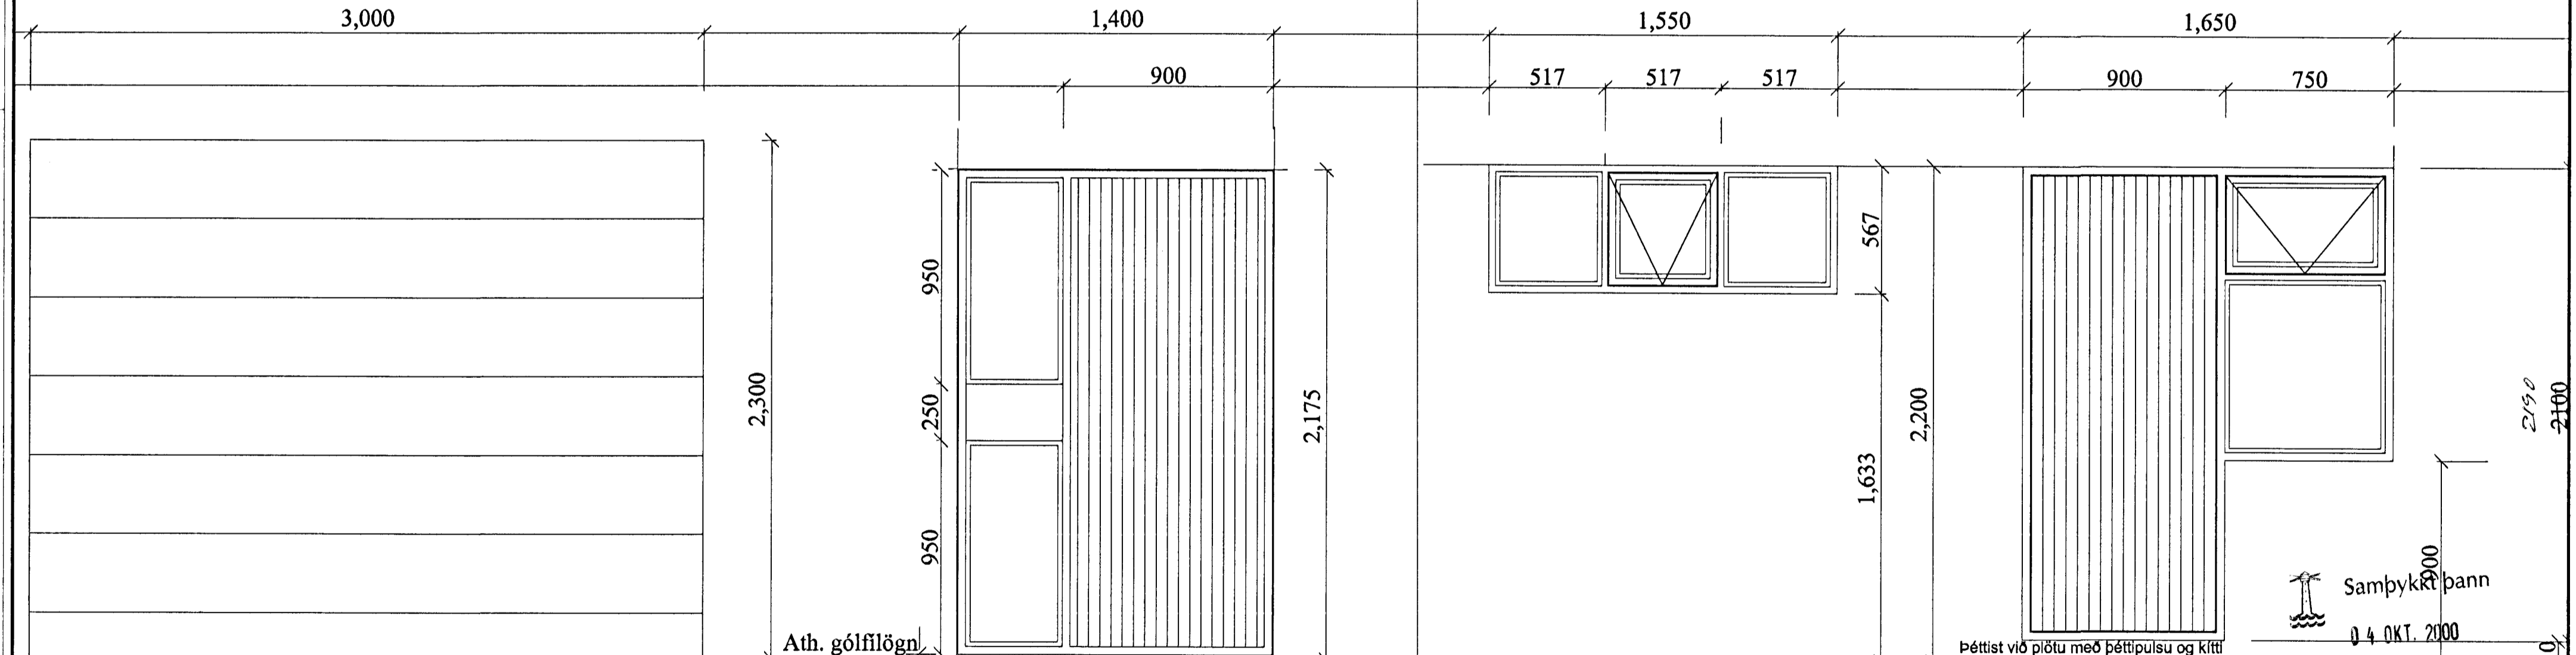

2 STK. SAMLOKUUPPBYGGÐAR BÍLGEYMSLU HURÐAR, SETTAR Í EFTIR Á. ENDANLEG MÁL ÁKVARÐIST Í

1 STK. OPNUN INN VINSTRI HURÐ SETT Í EFTIR Á

3 STK.

1 STK. OPNUN ÚT VINSTRI

ÖLL MÁL ATHUGIST OG YFIRFRIST Á STAÐNUM ÁÐUR EN SMÍÐI HEFST.

SAMRÁÐI VIÐ FRAMLEIÐANDA UPPGEFIN MÁL ERU GATMÁL.

<b>GAUKSÁS 31 HAFNARFIRÐI</b> GLUGGAR OG HURÐIR		Verk nr. 00-01 Dagsetning 18. SEPTEMBER 2000 Kvarði 1:20
Hannað GÚSTAF B. Ó.	Teiknað GÚSTAF B. Ó.	Vikur fyrir Kemur í stað
<b>FAG-ÖNNUN EHF</b> RÁÐGJÖF • HÖNNUN • ÁÆTLANIR		Útgáfa A Blað 1 AF 1 Teikning nr. <b>A-06</b> 200759-7619
Aðalhöfundur <i>[Signature]</i>		