


Br.nr	Það sem breytist.	Dags.	Hönnuður
1.	Inntak hv/kv.-steinrör í heimæð.	sept 2000	
2.	tenging afr hv./heimæð Kv.	sept 2000.	

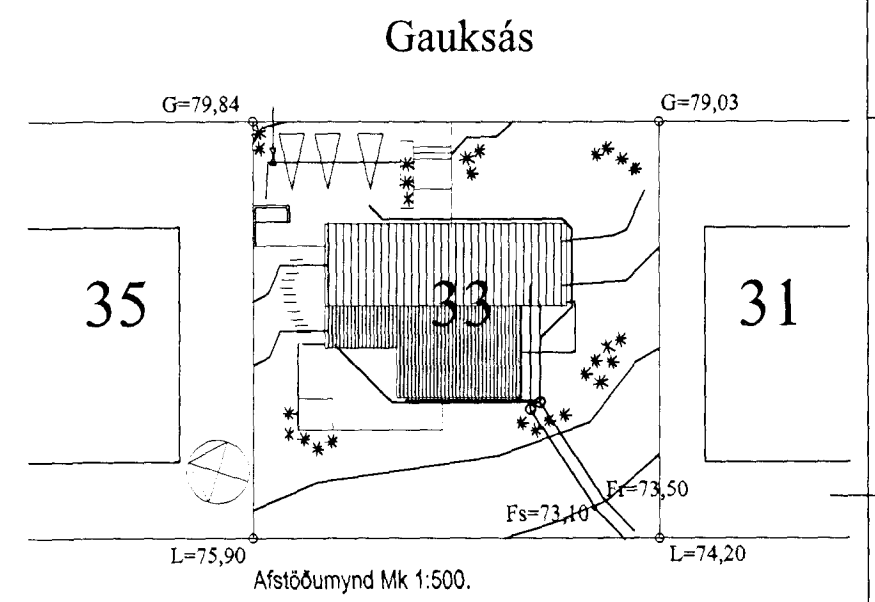

- Merkingar:**
- Leiðsla fyrir skólp
 - - - Leiðsla fyrir ofanvatn
 - Leiðsla fyrir vatn frá þaki
 - - - Afrennslivatn hitaveitu.

Samþykkt þann
22 SEPT. 2000
 Byggingafulltrúinn í Hafnarfirði
 F.h. Sigurbjartur Halldórsson

Grunnmynd 1.hæðar.
 Mk 1:50.

Skýringar: Leiðslur í fráveitlögn eru úr stífu PVC og er þvermál og halli leiðslu tilgreint á grunnmynd. Pípur liggja í sandlagi, á belgnum í fullri lengd sinni. Sandlag utanum pípu sé minnst 150mm þykkt. Þar sem pípur koma uppúr gólfu skal setja ramma-úrtaf úr plötu, 200/200 cm til þess að unnt sé að stilla tæki eða leiðslu við stúf í gólf. Leggja skat pípur í rétta hæð, beinar milli stefnubreytingarpunkta. Stefnubreytingar skal gera með þar til gerðum tengistykjum. Leggja skal þrjár leiðslur úr pex-að setlaug í garði og eina leiðslu fyrir afrennsli frá hitaveitu og tengist hún í brunn fyrir yfirborðsvatn.

Gauksás 33, Hafnarfirði.					
Verkefni:	Fráveitlögn Leiðslur í grunn.			Mælikvarði:	1:50, 1:500.
Verk nr:	Bláð nr:	Dags:	Útg. nr:	Skrá:	
2014.	3.1	28 ágúst 2000.	3.		
Teiknistofan Staðalhus Síðumúla 31.					
Hönnuður:	kt:	Aðalhönnuður / samræming:			
<i>Sigurbjartur Halldórsson</i>	201137-3149				