



GRUNNMYND 1 HÆÐ  
 NÁNARI MÁLSETNING SJÁ TEIGN V-1 1:50

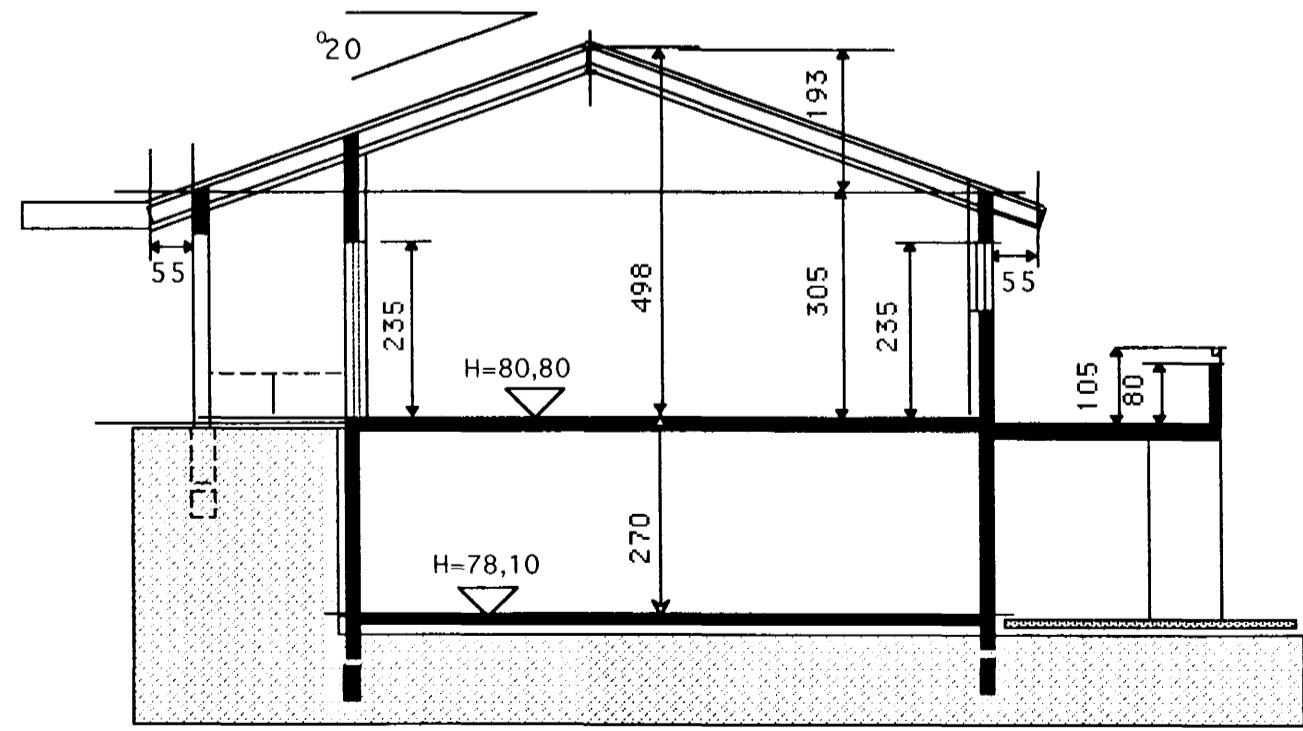

SNID A-A

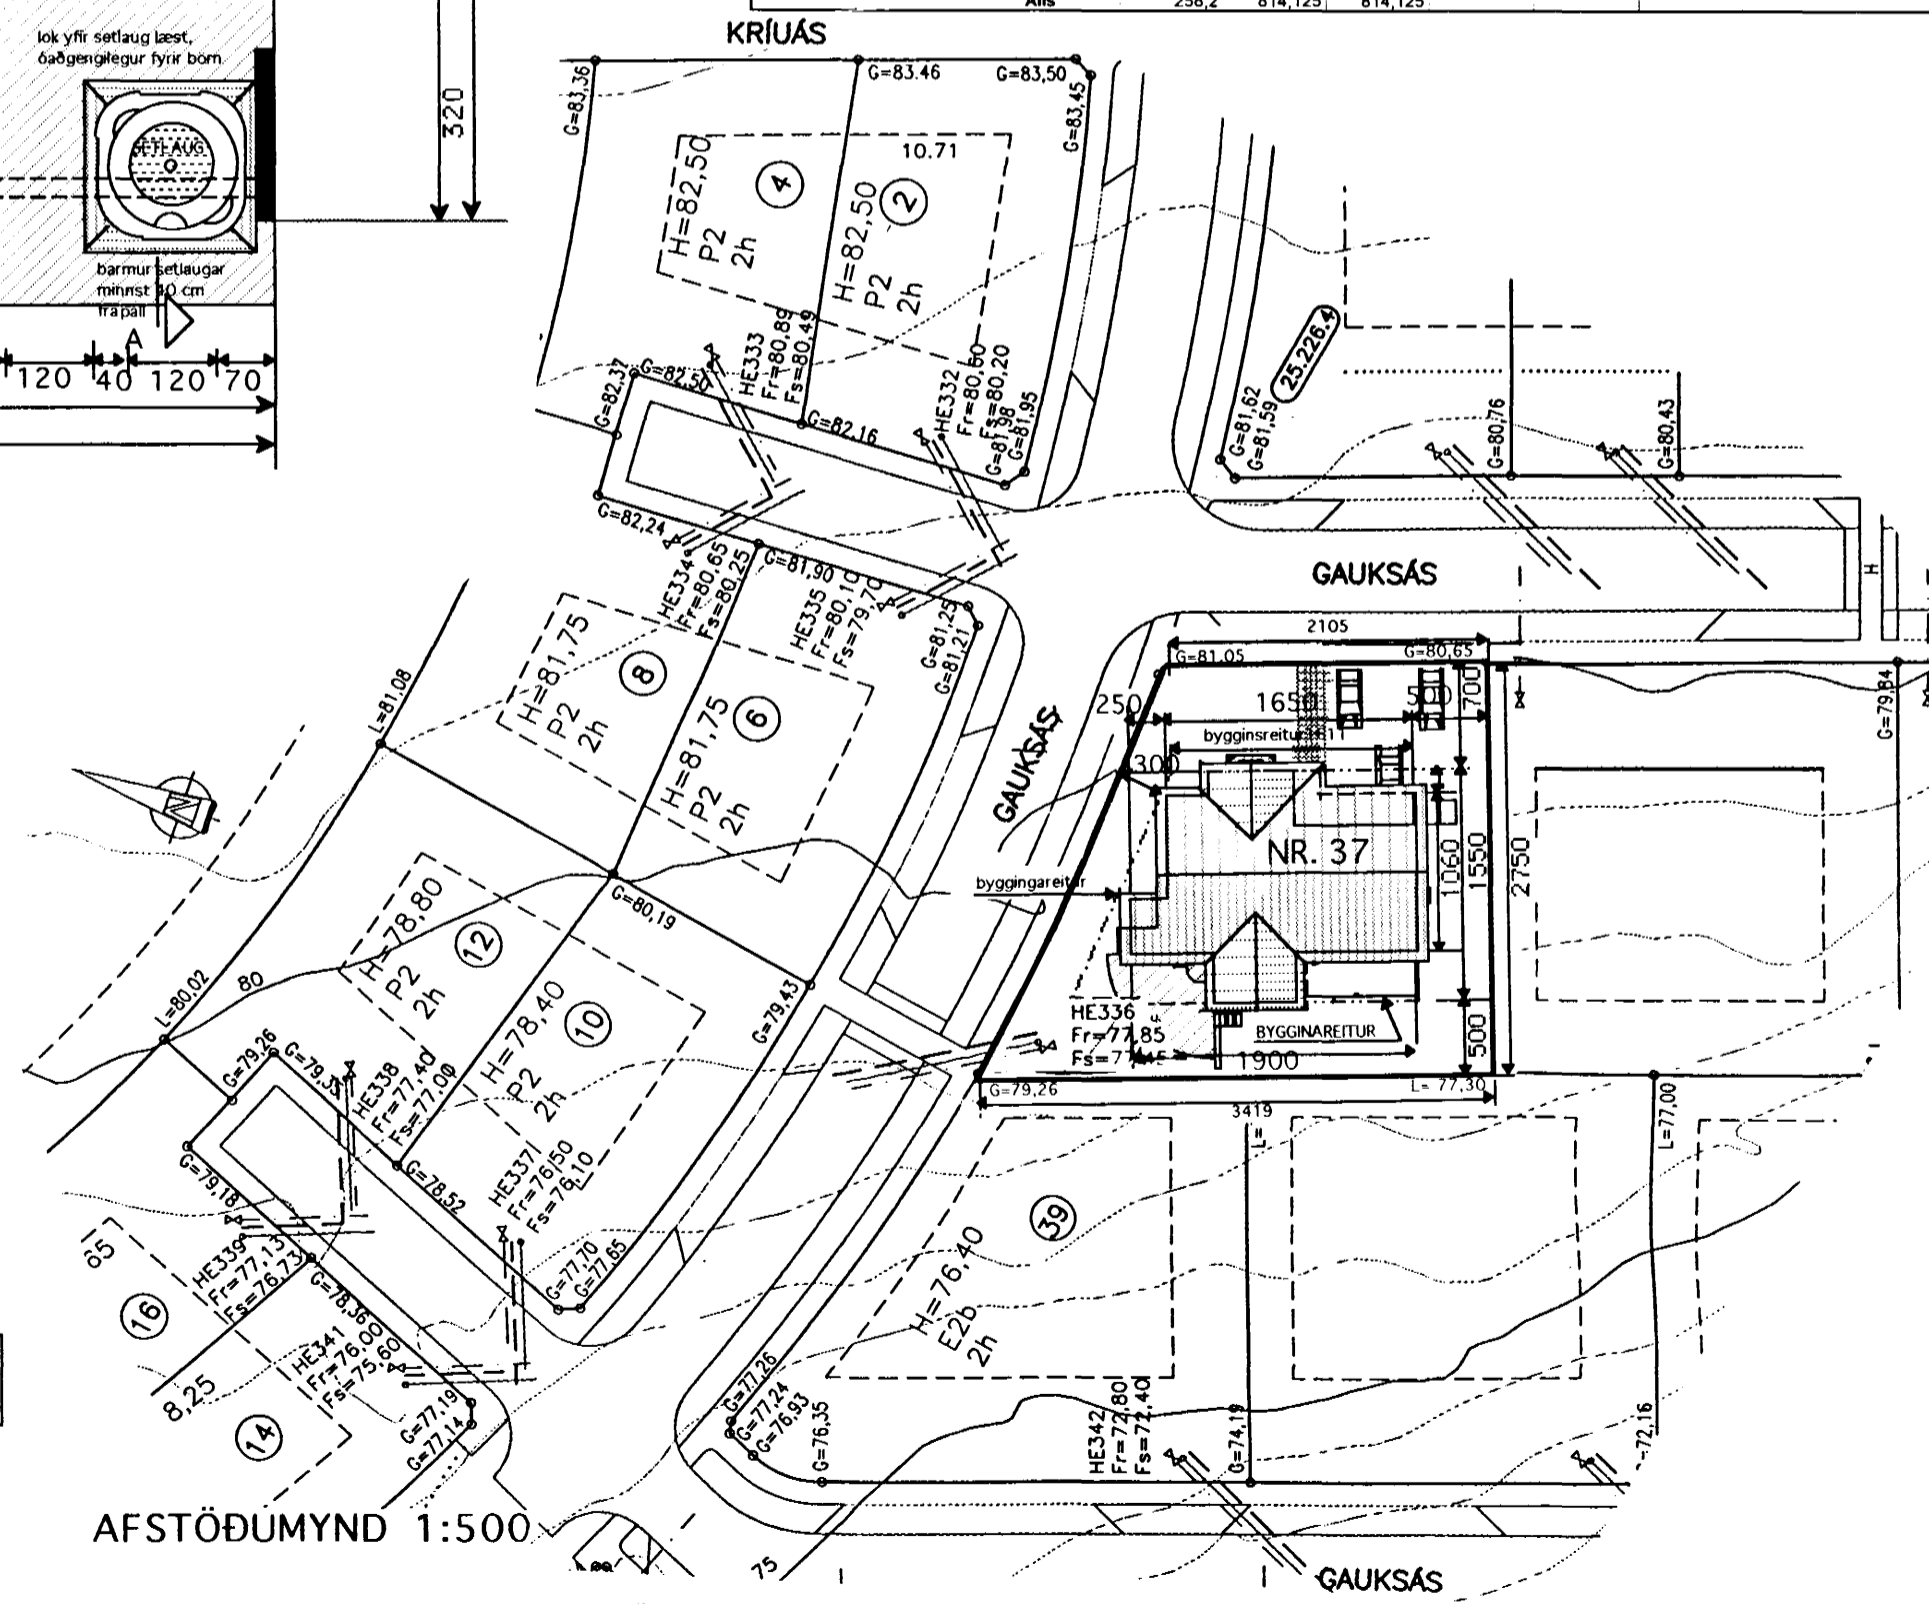

AFSTÖÐUMYND 1:500

Skráningartafa: Gauksás 37, Hafnarfirði		Skrásetjari: Konráð Karl Baldvínsson													
Landnúmer: 187058		Kennitala: 15.04.46-7169													
Matshlutunúmer: 01		Útgáfa: 4.01													
Dags: 13.9.2000															
Uppskipting og lýsing	D2	D3	D4	D5	D6	D7	D8	D9	D10a	D10b	D11	D12	D16	Reiknitala	D17
D0 Lokun	Rým hæð-röð	Notkun texti	Höfuð-flokkun	Eignar-hald	Stærðir	Brúttóflútur m²	Míllíflútur m²	Sígar m²	Op m²	Brúttóflútur m²	Brúttóflútur m²	Nettóflútur m²	Birt flatarmál m²	Reiknitala skiptarúmmáls	Skipta-rúmmál m³
Matshluti					261,5	0,0	3,3	3,3	258,2	0,0	1.009,5	218,0	258,2		814,125
Botn															39,1
01	1. hæð				66,2	0,0	3,3	0,0	66,2	0,0	178,7	52,0	66,2		140,400
A	0101	Íbúð	N	0201	66,2				66,2		178,7	52,0	66,2	2,70	140,400
B	0102	Pallur	N	0201	34,4				34,4						
C	0103	Tröppuripallur	U	0201	6,3				6,3						
02	2. hæð				195,3	0,0	0,0	3,3	192,0	0,0	791,7	166,0	192,0		521,885
A	0201	Íbúð	N	0201	153,3			3,3	150,0		617,1	129,5	150,0	4,03	521,885
B	0202	Blíggjeymsla	T	0201	42,0				42,0		174,6	36,5	42,0	4,16	151,840
C	0203	Sorggjemysla	B	0201	2,1				2,1						
	0204	Pallur	N	0201	39,6				39,6						
Athugasemdir															
Sameignir summa															
Eignarhald															
		Notkun texti	Birt flatarmál m²	Skiptarúmmál m³	Séreign m²	Séreign og sameign m²									
	0201	Íbúð	258,2	814,125	814,125										
	Alls		258,2	814,125	814,125										

BREYTT 16 OKT 2000  
 SAMKV. UMSÖGN E.Á.H. DAGS. 13/9 2000  
 Umsókn um frávik v/ byggingarlinnu.  
 Frágangur teikningar lagfærður.

	Verkefni	GAUKSÁS 37 HAFNARFIRÐI
	Heiti	GRUNNMYND 1 HÆÐ SNIÐ SKRÁNINGARTAFLA AFSTÖÐUMYND
kvarði 1:100	verk.nr.	200033
dags. 7 SEPT..2000	dags br.	16 OKT..2000
hönnun G. G.	teikn nr.	A-2
teikn G. G.		