


Sérupprættir vegna Gauksás 39
Dagsetning aðaluppdráttá 11.11. 2000

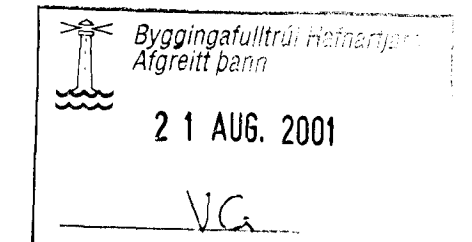

- * Öll mál athugist á staðnum
- * Mælið ekki af teikningunni
- * Misræmi milli teikninga tilkynnist arkitektum

RÝMA arkitektar
Gunnlaugs Jónassonar
Klapparstig 25 - 27
101 Reykjavík s: 562 1695 f: 562 1655

Verk: Gauksás 39

Teikning: Grunmynd 1. hæð

Unnið fyrir: Hafstein Eggertsson

Mælikvarði: 1:50	Dagsetning: 01.12.00	Teiknað: GJ,ÞE	Teikning nr.: 0032-5001
---------------------	-------------------------	-------------------	----------------------------

Breytingar:
27.07.01 Kóti neðstu hæðar hækkaður um 360 mm og stiga breytt til samræmis

Gunnlaugur Jónasson arkitekt FAÍ, 090462 2299