


Sneiðing B-B,

Sérupprættir vegna Gauksás 39
Dagsetning aðaluppdráttar 11.11. 2000

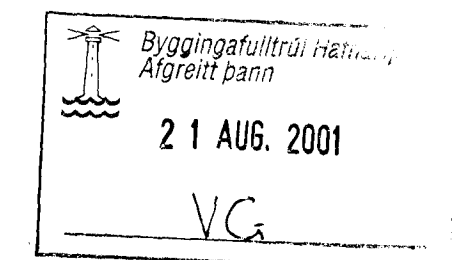

- * Öll mál athugist á staðnum
- * Mælið ekki af teikningunni
- * Misræmi milli teikninga tilkynnist arkitektum

RÝMA arkitektar
Gunnlaugs Jónassonar
Klapparstíg 25 - 27
101 Reykjavík s: 562 1695 f: 562 1655

Verk: Gauksás 39

Teikning: Sneiðing B-B

Unnið fyrir: Hafstein Eggertsson

Mælikvarði: 1:50	Dagsetning: 01.12.00	Teiknað: GJ,ÞE.	Teikning nr: 0032-5003
---------------------	-------------------------	--------------------	---------------------------

Breytingar:
27.07.01 Nedsta hæð hækkuð um 360 mm

Gunnlaugur Jónasson arkitekt FAÍ, 090462 2299